


GRUNDRISS 1.OG

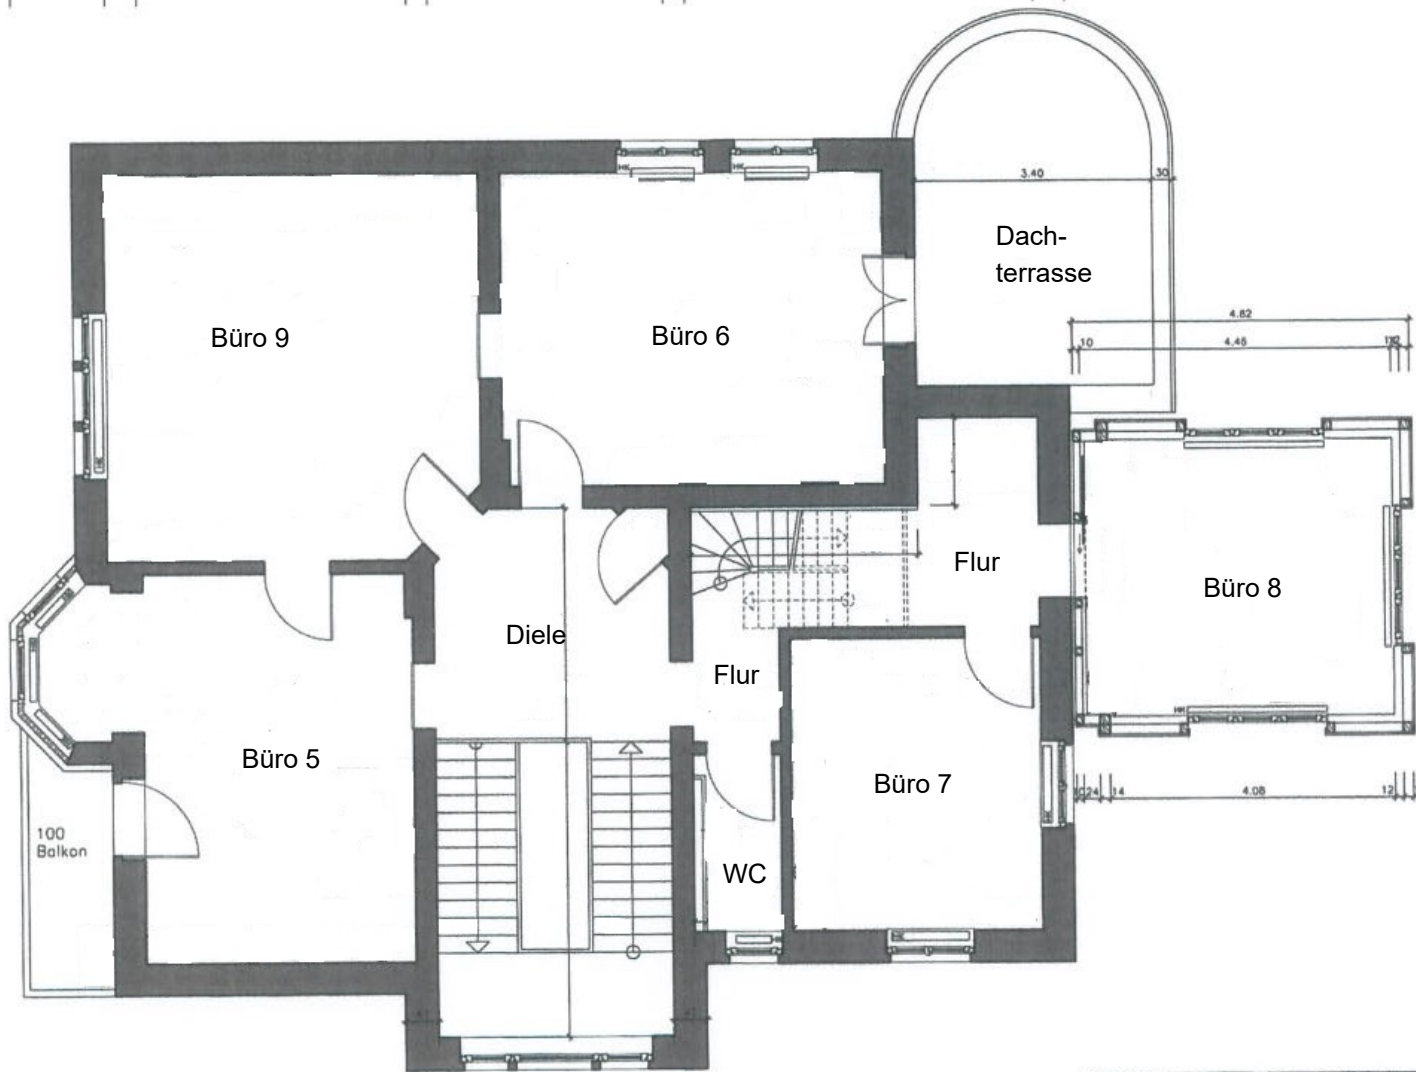

PROJEKT: Bestandsaufnahme Geschäftshaus Haller Str. 4 in 45657 Recklinghausen			
DATUM: 08.01.2013	BLNR.: 101	1. OBERGESCHOSS GRUNDRISS	
MASSSTAB: 1:50	BLARB.: TRAUTMANN		
BAUREFER:	TECHNISCHE LEITUNG:	NUTZER:	
PLANUNG:			