

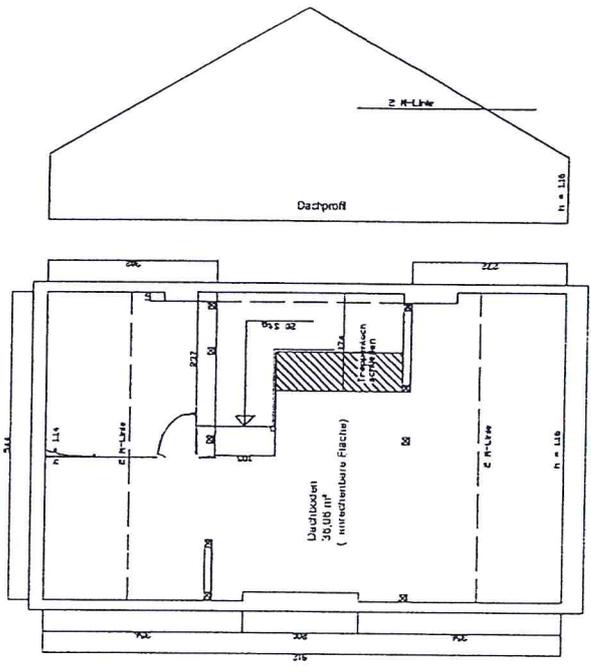
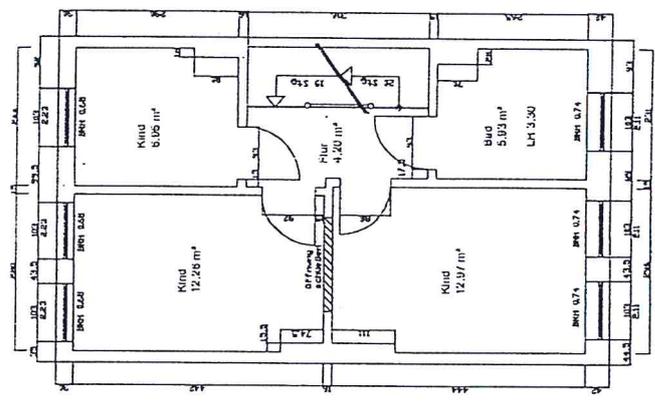
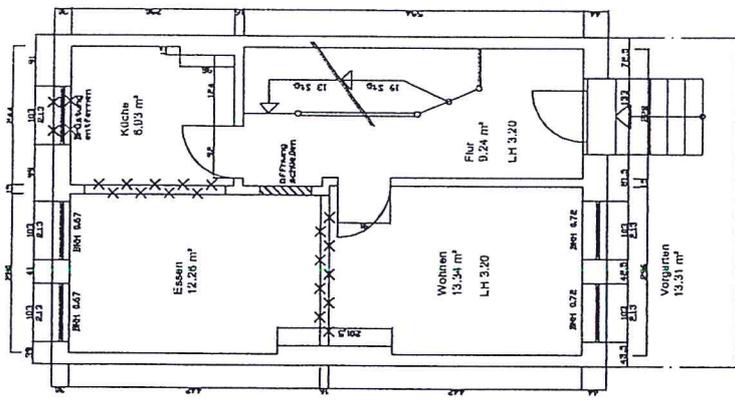



# Wohnhaus Friesenstr. 68a Grundrisse M 1:50

gezeichnet 08.04.11  
Martina Wünsche

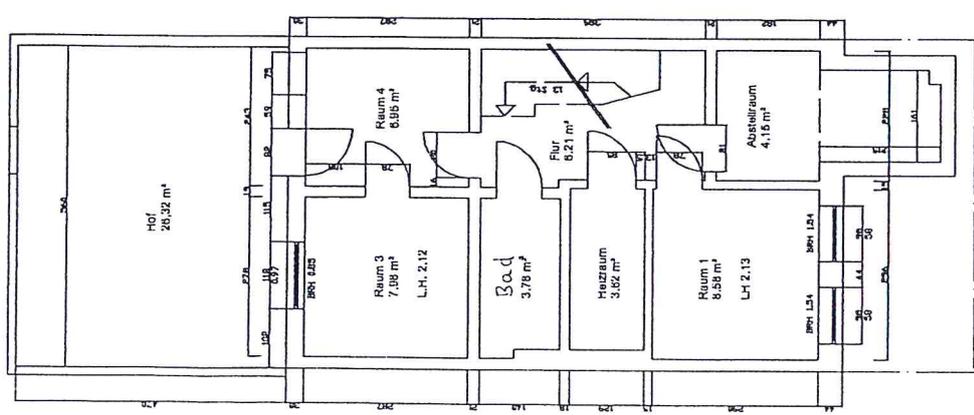


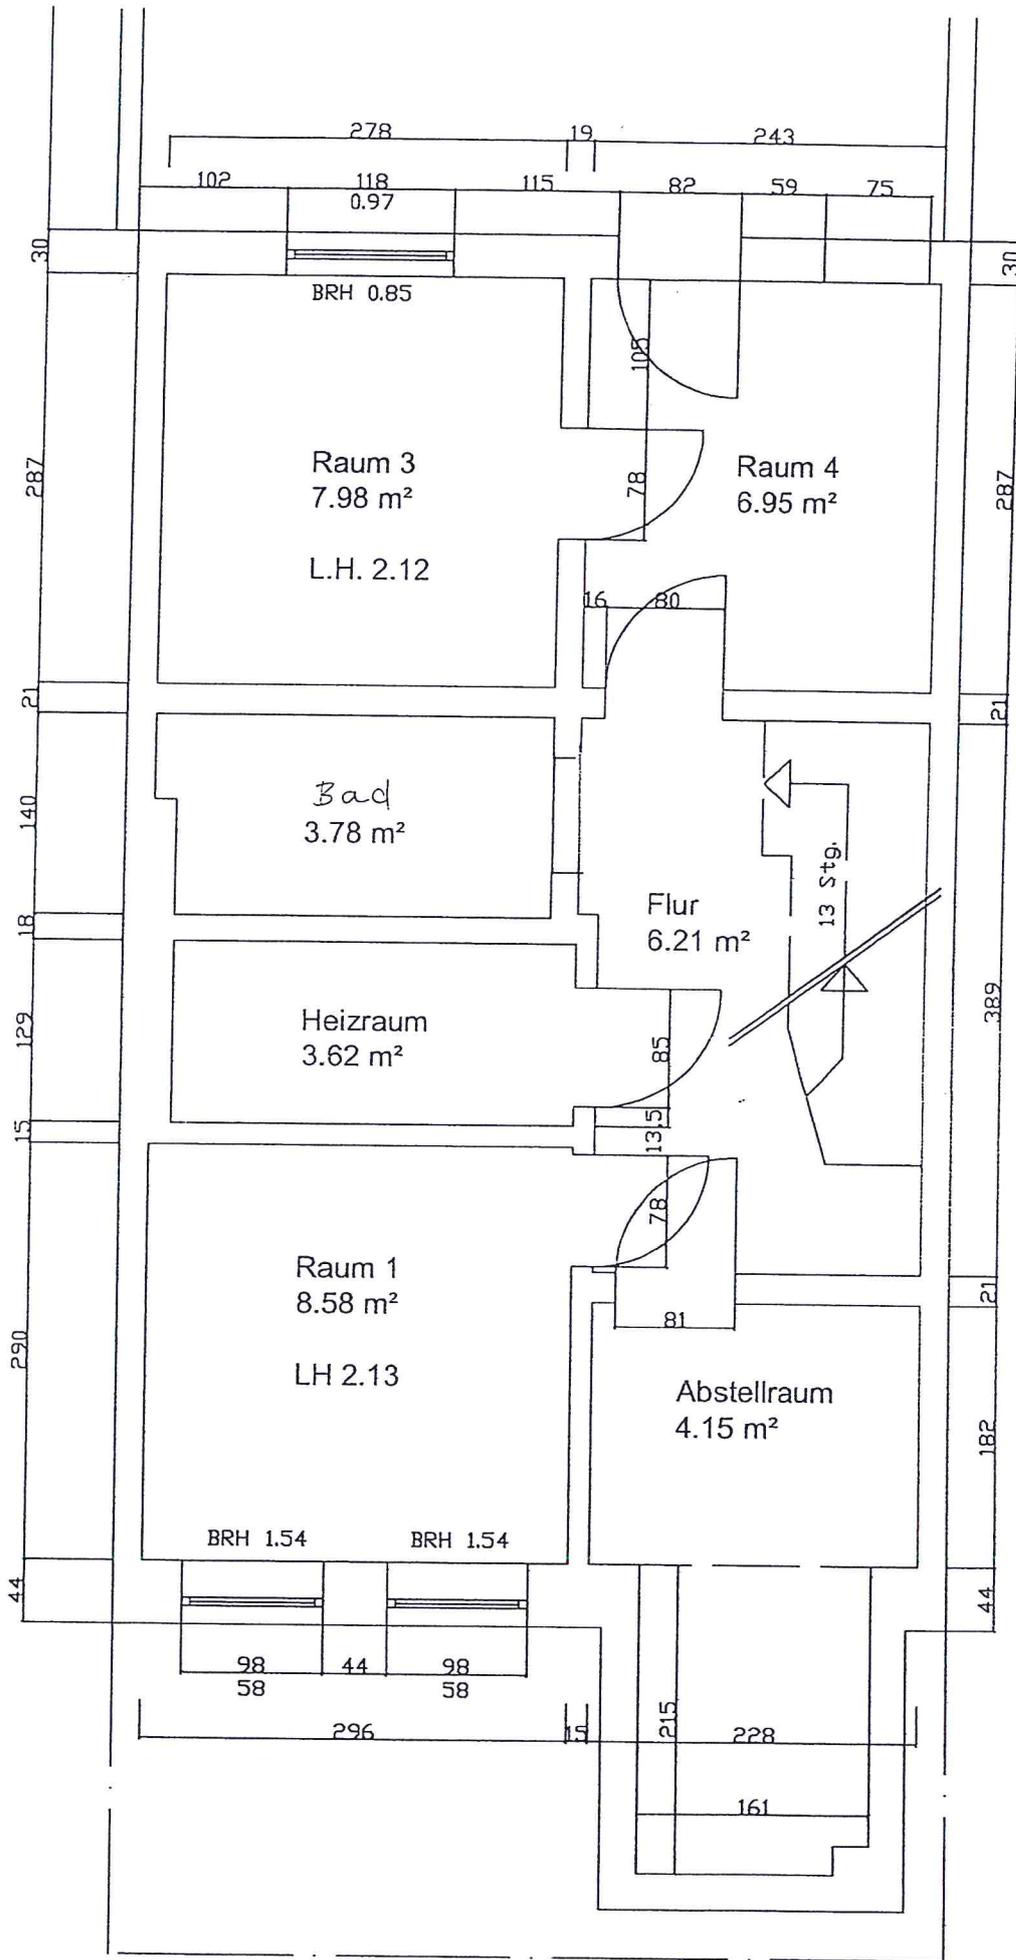


Souterain M 1:50

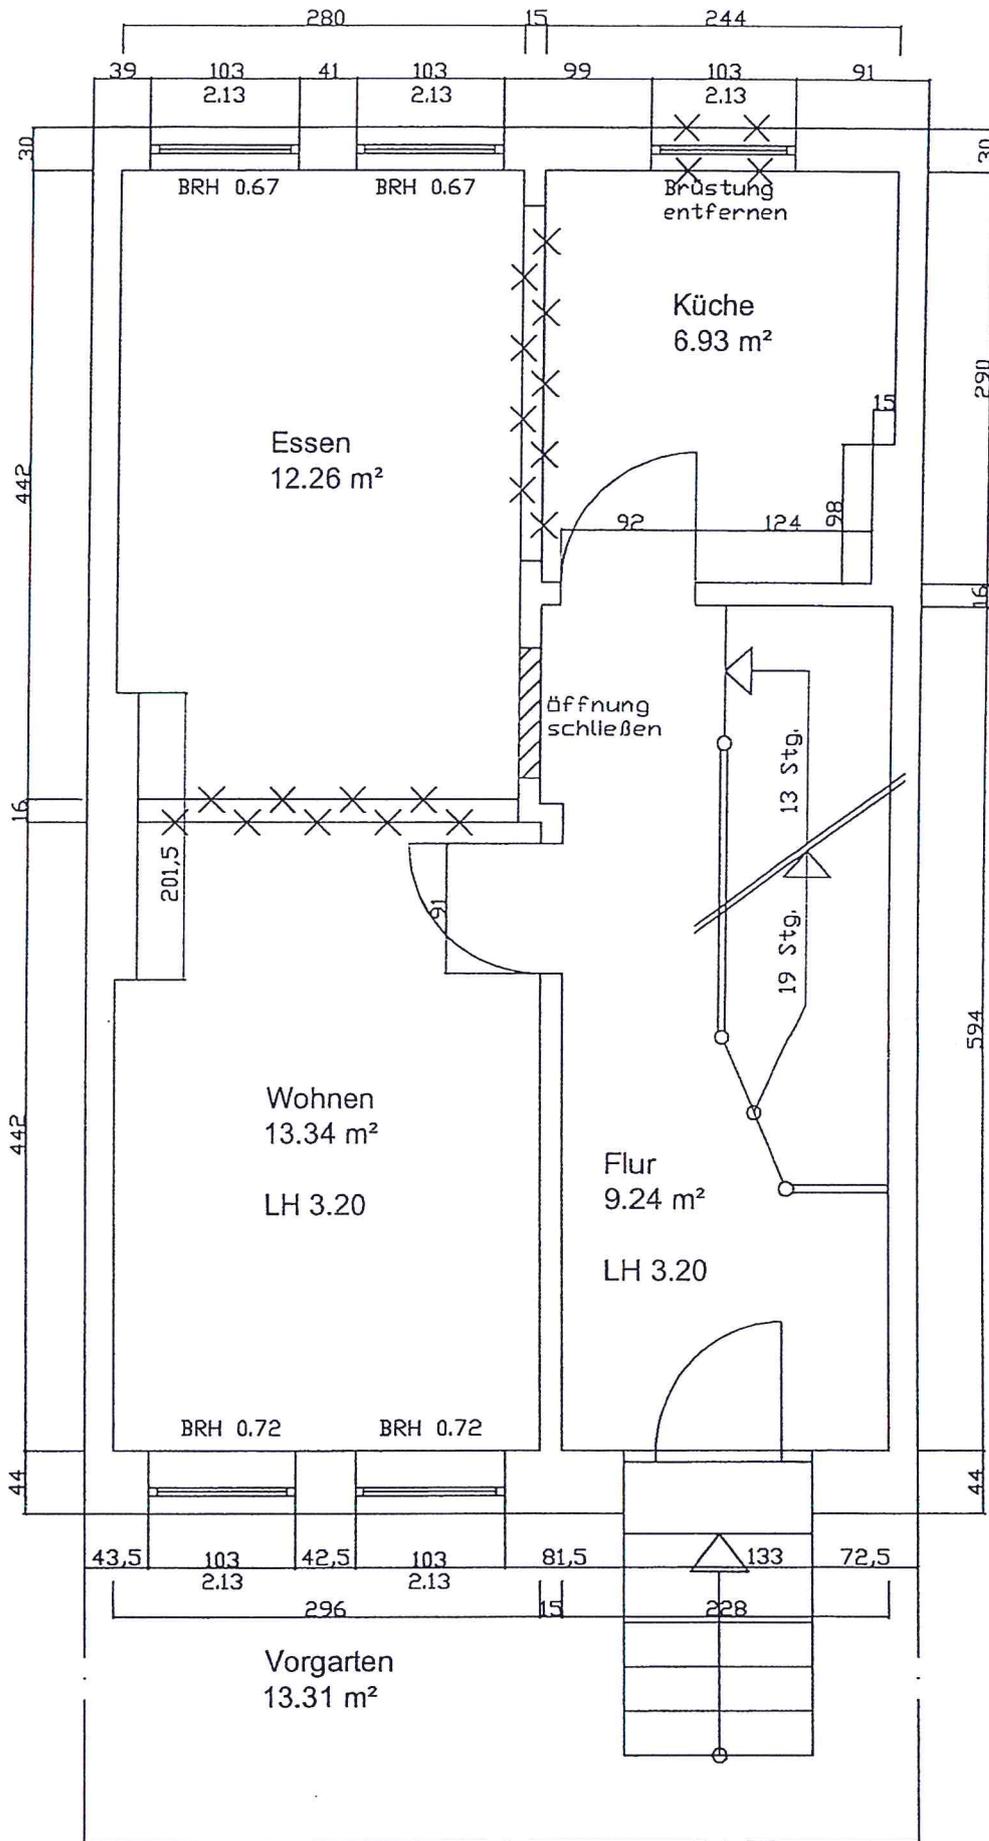

Erdgeschoss M 1:50

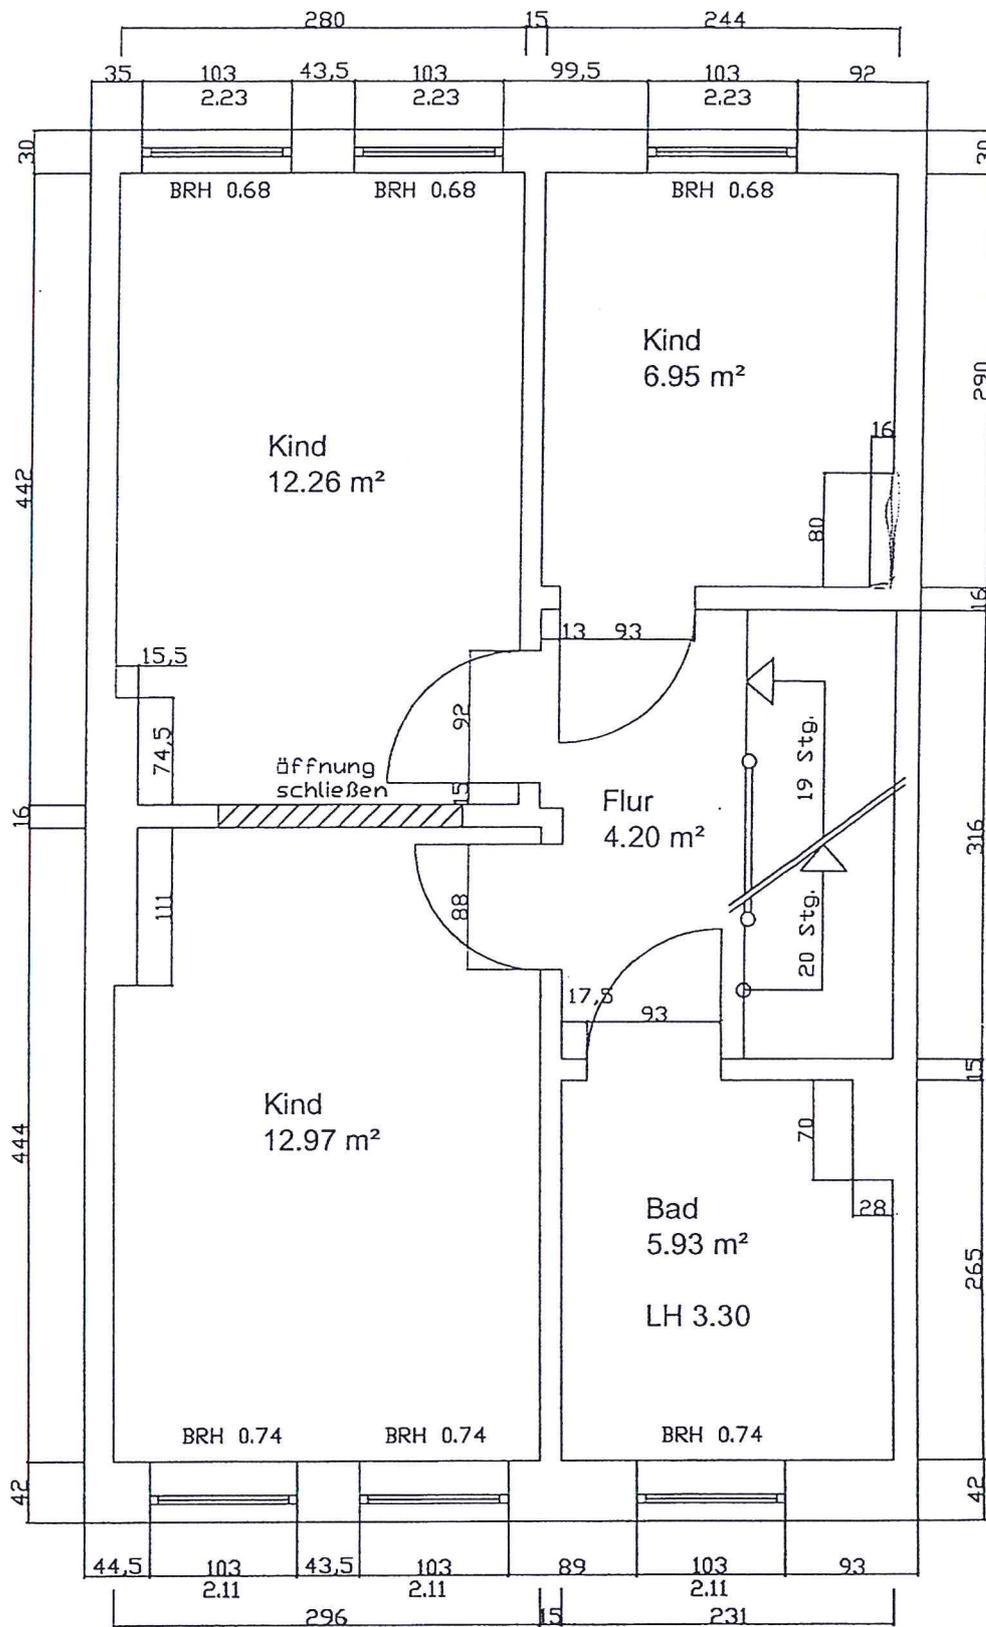

1. Obergeschoss M 1:50

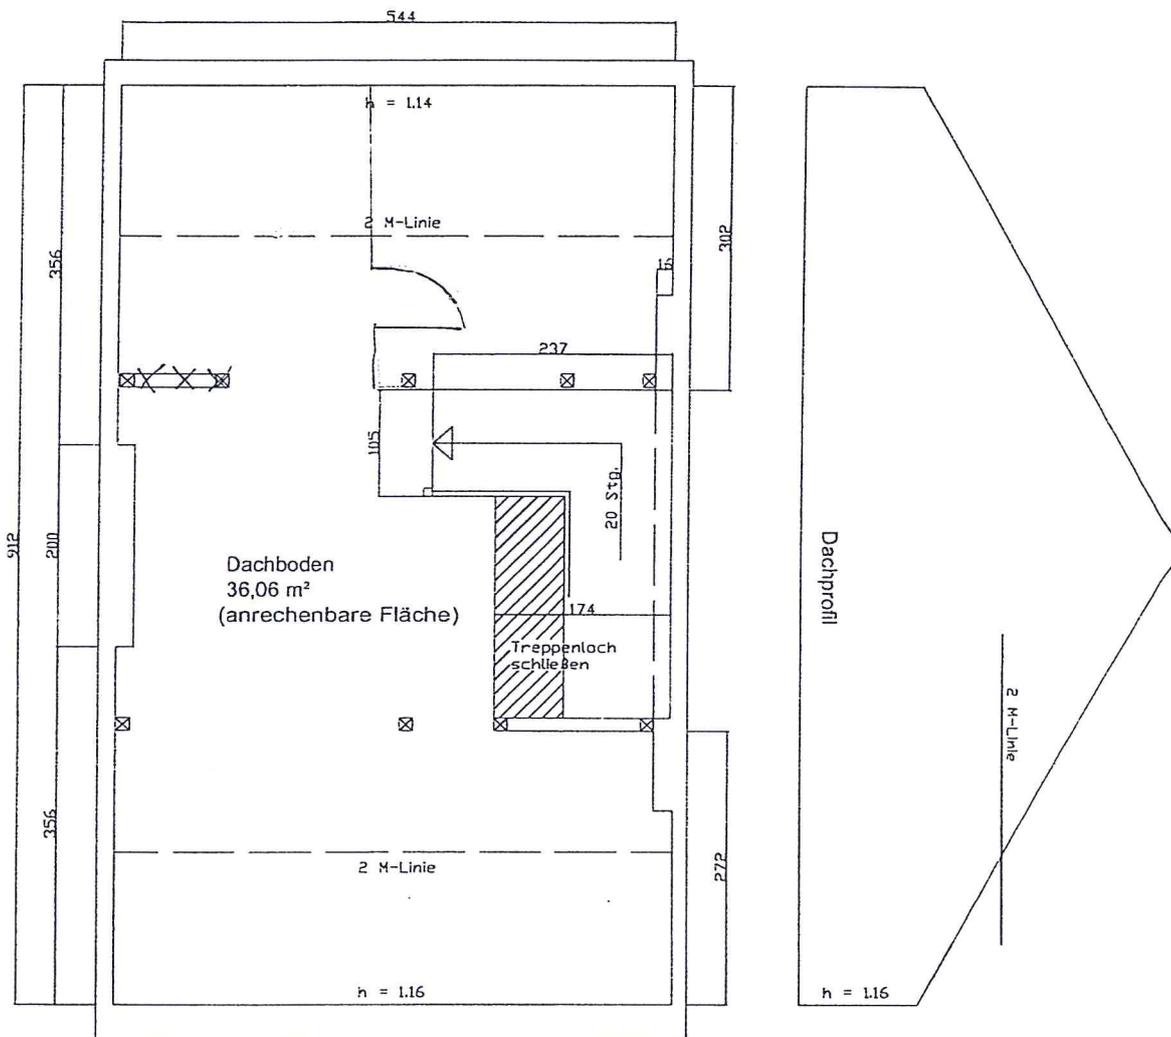

Dachgeschoss M 1:50

Wohnhaus Friesenstr. 68a  
gez. 08.04.11