


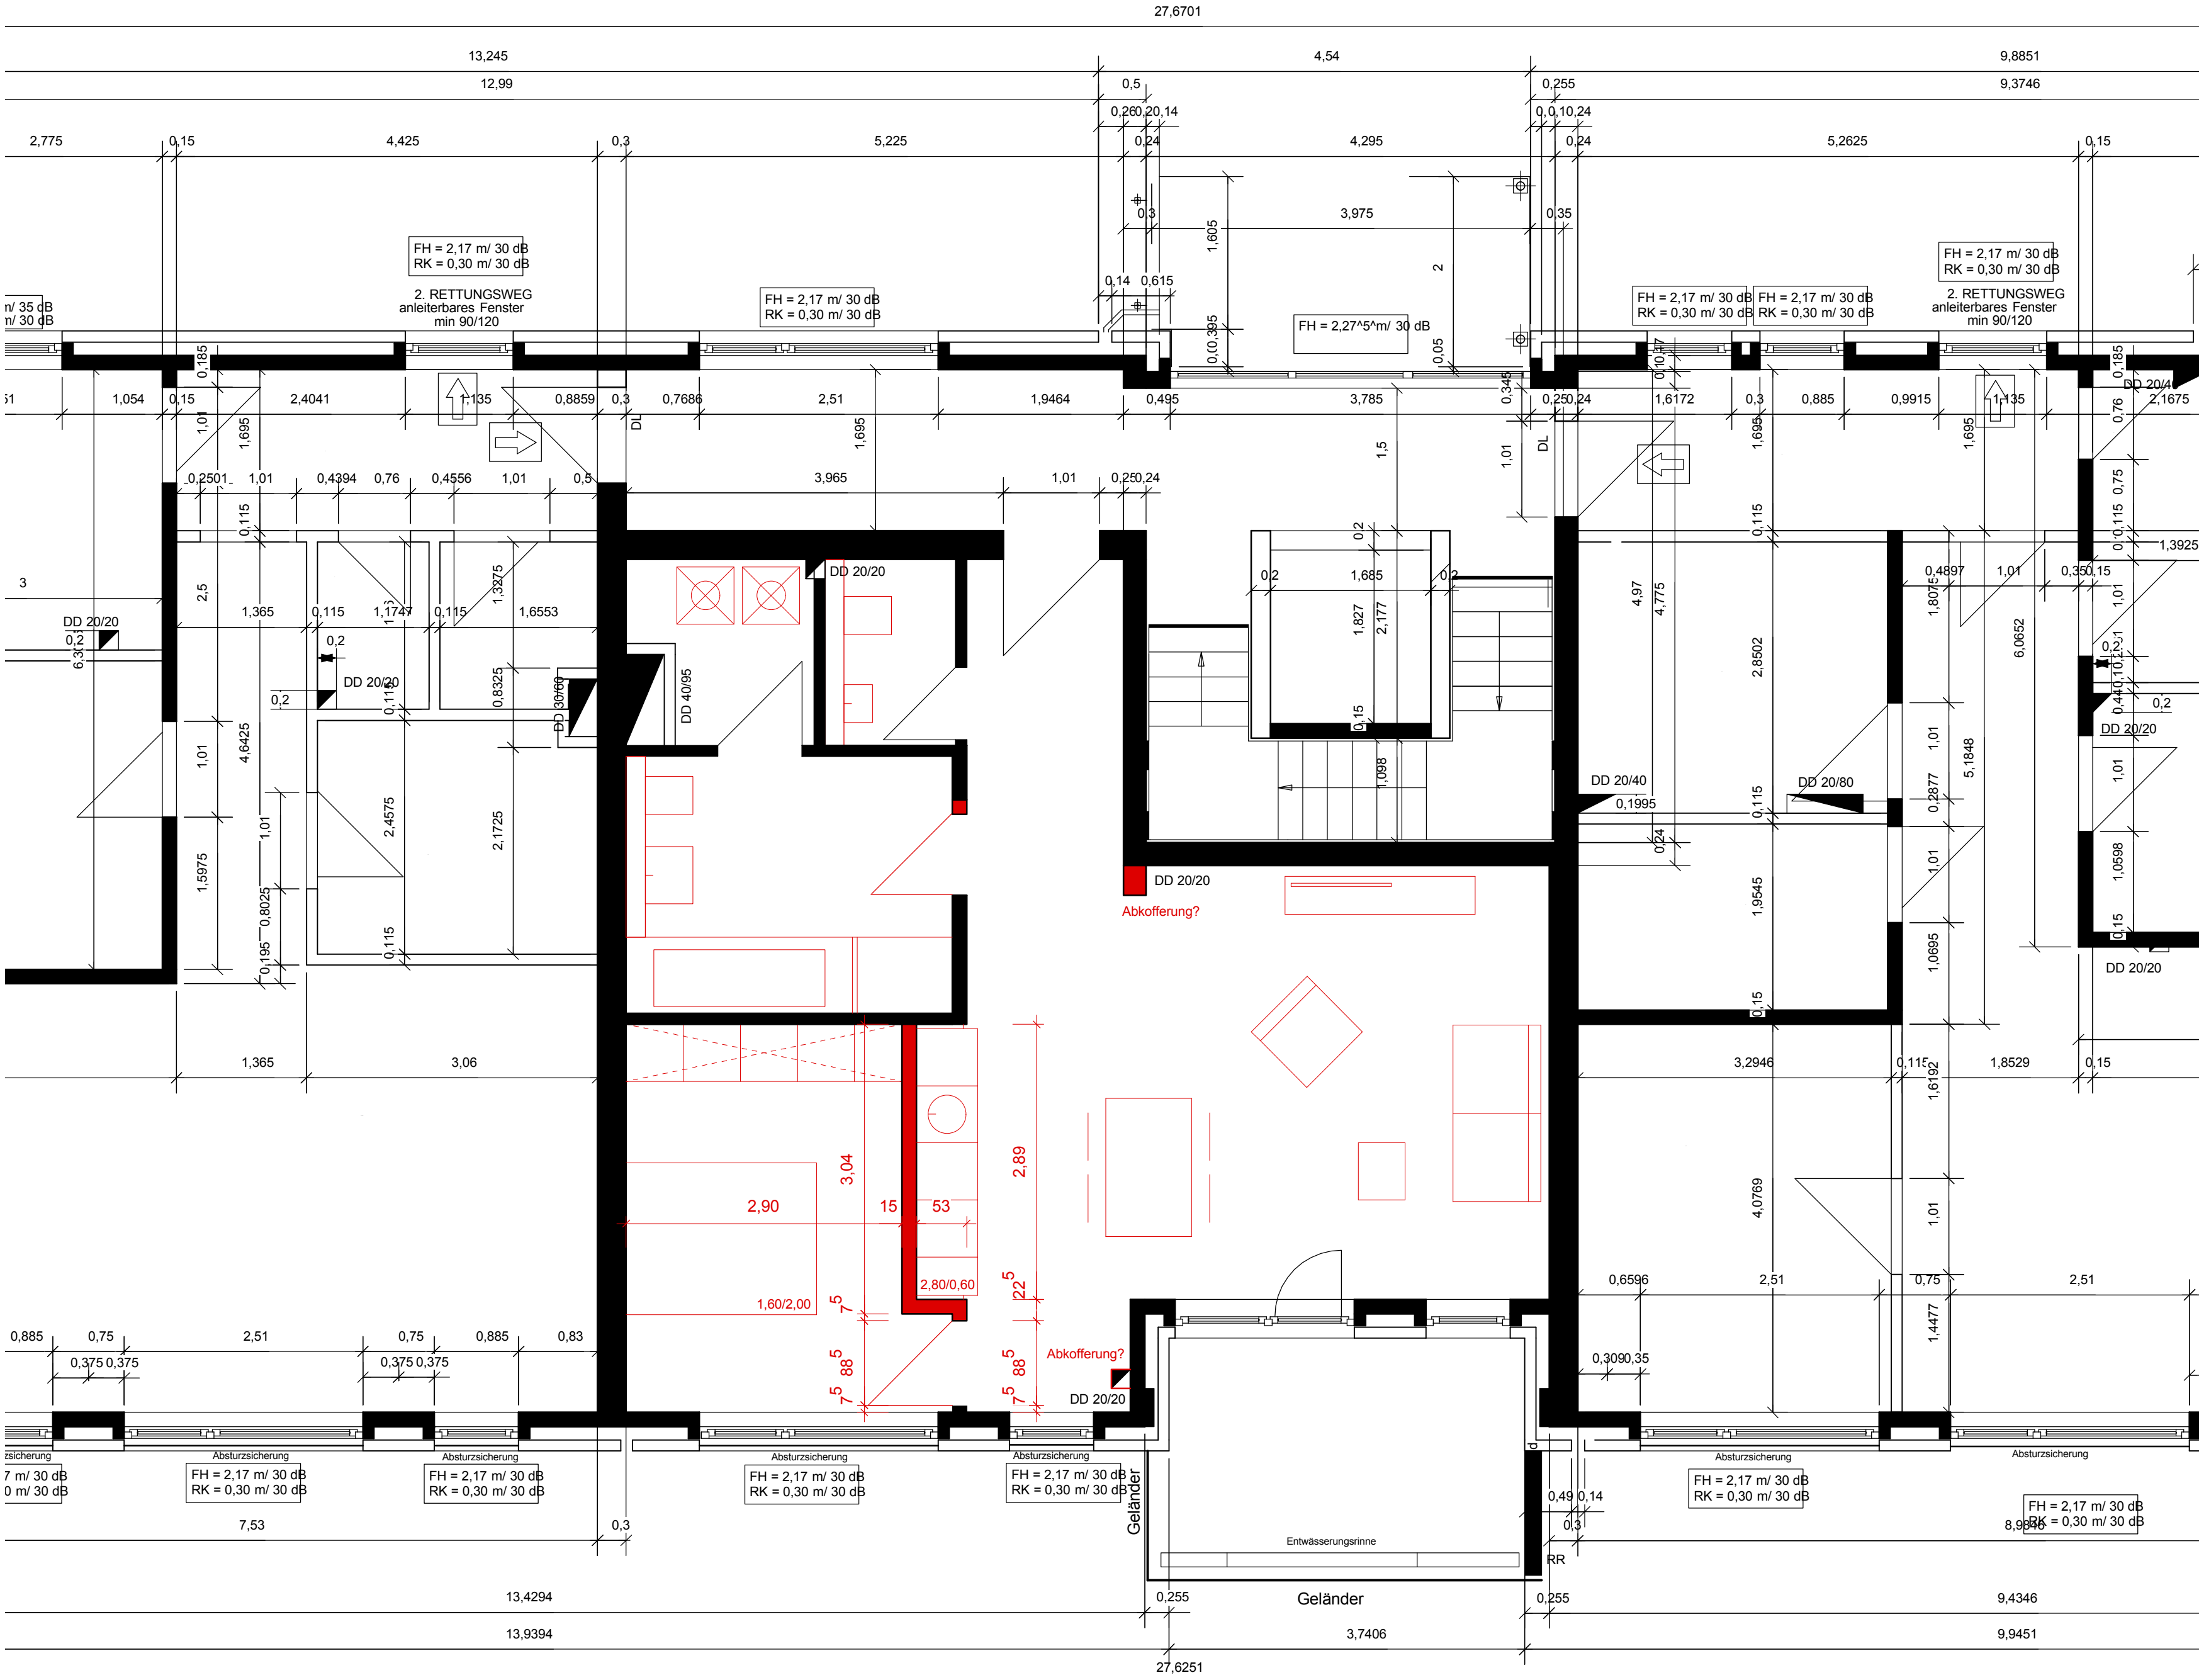

HINWEIS FÜR AUSFÜHRUNGSPLÄNE
1. Alle Maße sind vor Baubeginn örtlich und rechnerisch zu prüfen. Für die Richtigkeit haftet der Unternehmer. 2. Alle Höhenangaben im Grundriss (L.H./B.R.) beziehen sich auf OKRD. 3. Alle tragenden und konstruktiven Bauteile müssen nach geprüfter statischer Berechnung hergestellt werden. Der Unternehmer wird ausdrücklich darauf hingewiesen, sämtliche Ausführungen der Leistungen nach den anerkannten Regeln der Baukunst und dem neuesten Stand der Technik unter Einhaltung aller DIN-Vorschriften, behördlicher sowie Herstellerrichtlinien herzustellen. 4. Stempelmarken an konstruktiven Bauteilen dürfen nur nach schriftlicher Genehmigung des Statikers durchgeführt werden. 5. Für die Abmessung aller konstruktiven Teile sind nur Schal- und Bewehrungspläne verbindlich. 6. Diese Zeichnung gilt nur in Verbindung mit den Fachingenieursplänen, insbesondere für Statik und Haustechnik, sowie den Plänen der Fachfirmen. Die Zeichnungen sind entsprechend zu prüfen und aufeinander abzustimmen. 7. Unstimmigkeiten sowie Bedenken gegen die Ausführung sind der Bauleitung und dem Architekten schriftlich mitzuteilen.

ANGABEN DER FACHINGENIEURE UND DES STATIKERS SIND ZU BEACHTEN!

ABKÜRZUNGEN
AS Ankerschiene
DF Dehnungsfuge
DD Deckendurchbruch
FD Fußbodendurchbruch
WD Wanddurchbruch
RWA Rauchwärmeabzug
RR Regentallrohr
WS Waagerechter Schlitze
SS Senkrechter Schlitze
UKD Unterkante Decke
OKRD Oberkante Rohdecke
OKFF Oberkante Fertigfußboden
OKRFB Oberkante Rohfußboden
BR Brüstungshöhe ab OKRD
FR Futterrohr
RRM Rohbauchrohr
F Feuerlöschanlage
U.V. Unterverteilung
SQ Sonnenschutz
BRW Brandwand
RK Rolladenkasten
RW Rolladengurtwickler

MATERIALIEN
FL Fliesen
EST Estrich
VE Verbundestrich
FUG Fugenglattestrich
GL Glas
HO Holz
KERP Keramik Platten
KU Kunststoff
LI Linoleum
ME Metall
PAR Parkett
PF Putz
PU PVC
PVC Gipskarton
SI Sichtbeton
SM Sichtmauerwerk
ST Stahl
TEP Teppich
BWS Betonwerkstein

HINWEISE
TÜREN
T30 Feuerhemmend
T30 Feuerbeständig
RDT Rauchsichte Tür
BZ Blockzarge
UZ Umfassungszarge
GT Glasür

HÖHENKOTE
IM SCHNITT-ANSICHT
OKFF +3,35
OKRD +3,00

IM GRUNDRISS
OKFF = 3,35 m
OKRD = 3,00 m

RAUMBEGLEITER
BRUTTOFLÄCHE OHNE PUTZABZUG RAUMUMFANG
22,80 m² 27,08m
RAUMNR. 0.2 Wohnen
DE PU WD PU BD FL
DECKE WAND BODEN

SNITT
D
BE Bodeneinlauf
L Lüftung

PROJEKT
Geschosswohnung
Am Remberg 38, Dortmund

BAUHERR
Jörn Zahn
Umweg 5
58809 Neuenrade

PLANUNG
TUSCH ARCHITEKTEN UND INGENIEURE
Dipl.-Ing. Michael Tusch, Architekt AKNW www.tusch-architekten.de
Louise-Dumont-Str. 25 D- 40211 Düsseldorf
Fon : 0211 303 33 55 Fax : 0211 303 33 57
Mobil : 0172 208 42 46 Mail: info@michaeltusch.de

BAULEITUNG

ARCHITEKTEN

AUSFÜHRUNG

PLAN				
Grundriss 1. OG				
DATUM	03.11.2016	FORMAT	A1	MASSTAB 1:50 BAUTEIL
GEZ.	BL	GEPR.	GEPR.	

FREIGABE FÜR FACHINGENIEURE

FREIGABE FÜR AUSSCHREIBUNG

FREIGABE FÜR AUSFÜHRUNG

Alle Maße sind vor Ort zu überprüfen!

