


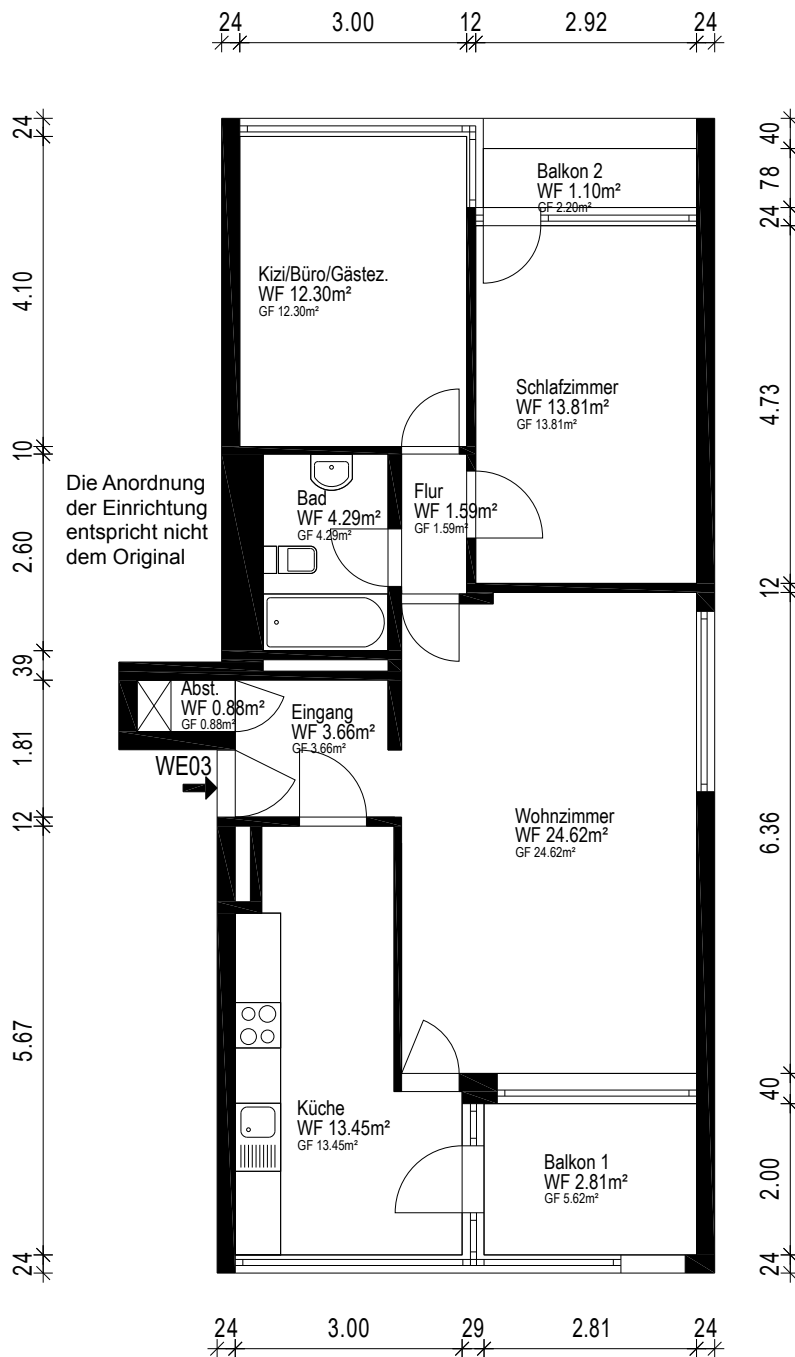

Gebäude ETW			
Ort/Straße 50735 Köln, Spechtstraße 14			
Planinhalt 1.Obergeschoss			 Aufmaß - CAD-Service - Flächen
Maßstab 1:100	Datum 10.03.2026		
Objekt-Nr. -	Plan-Nr. 1		