




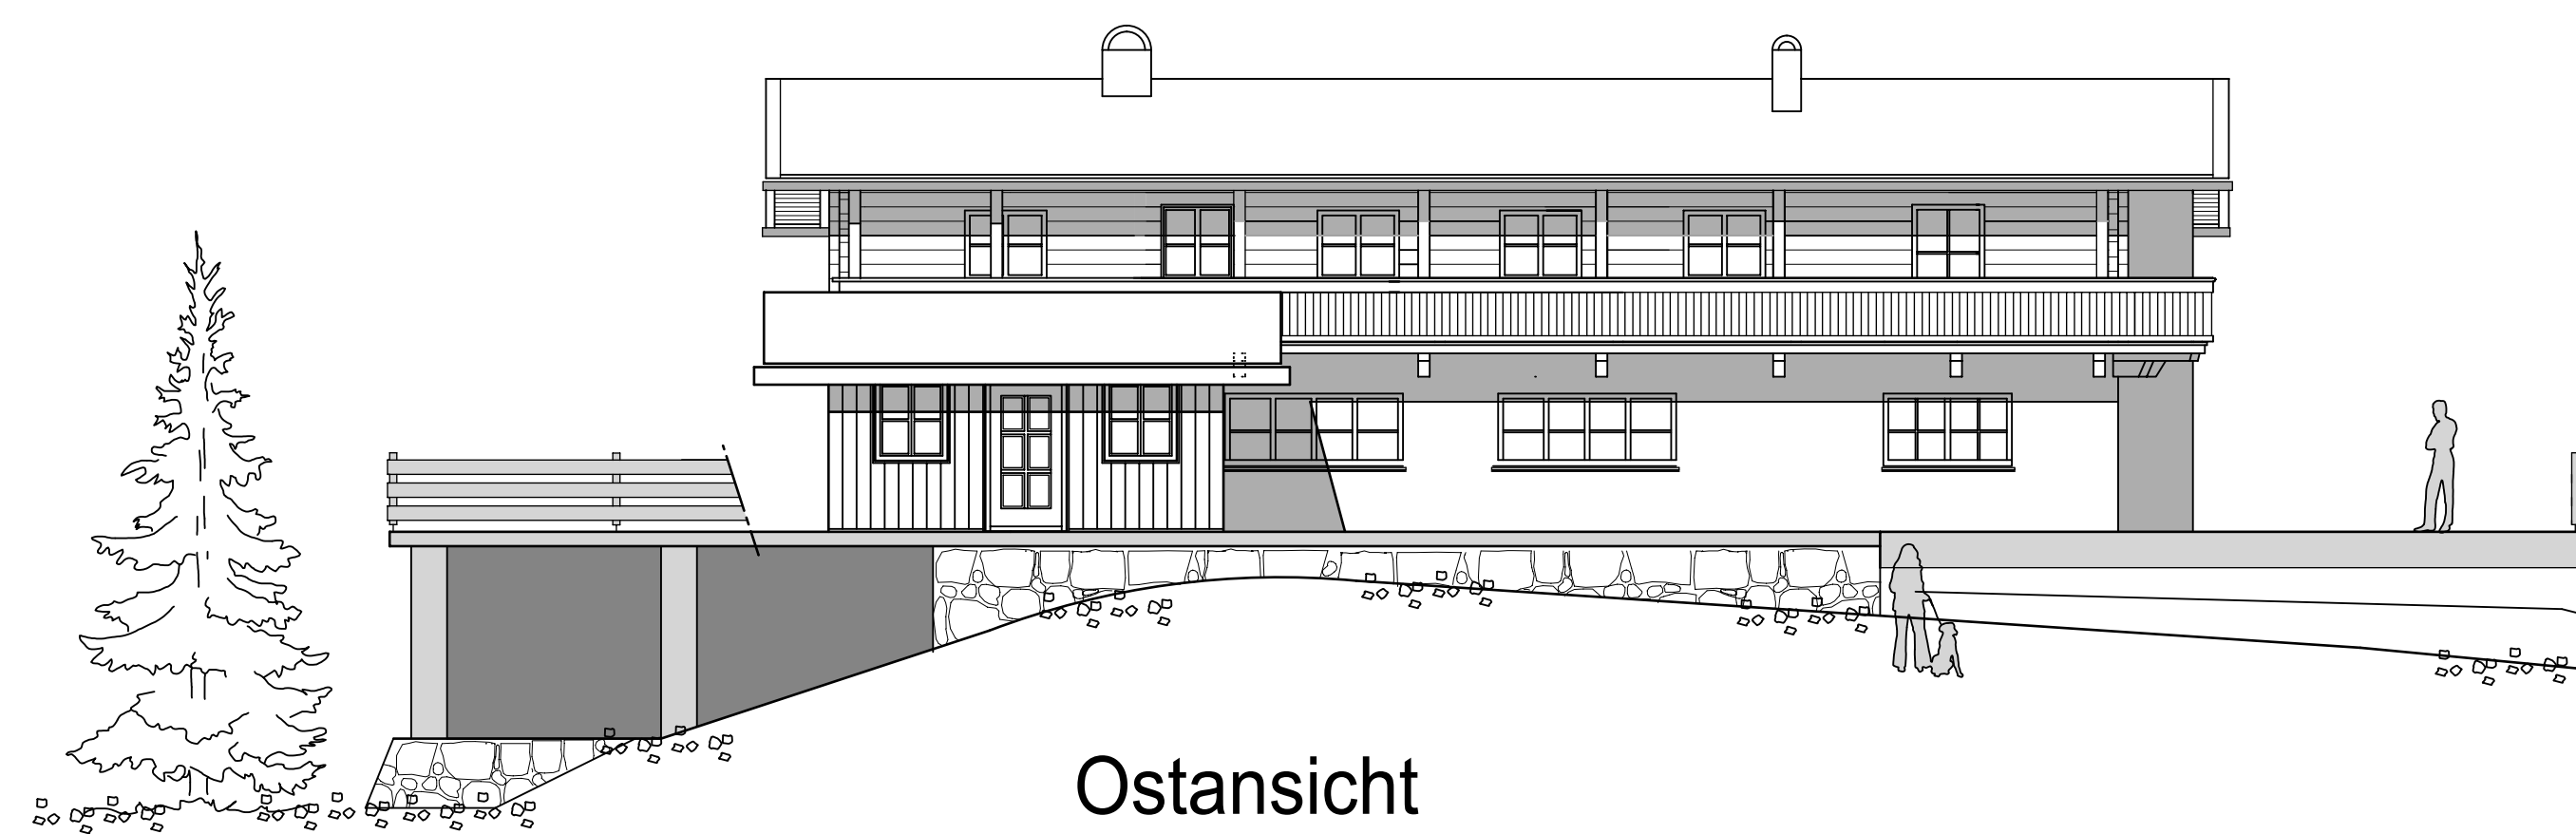


Ostansicht

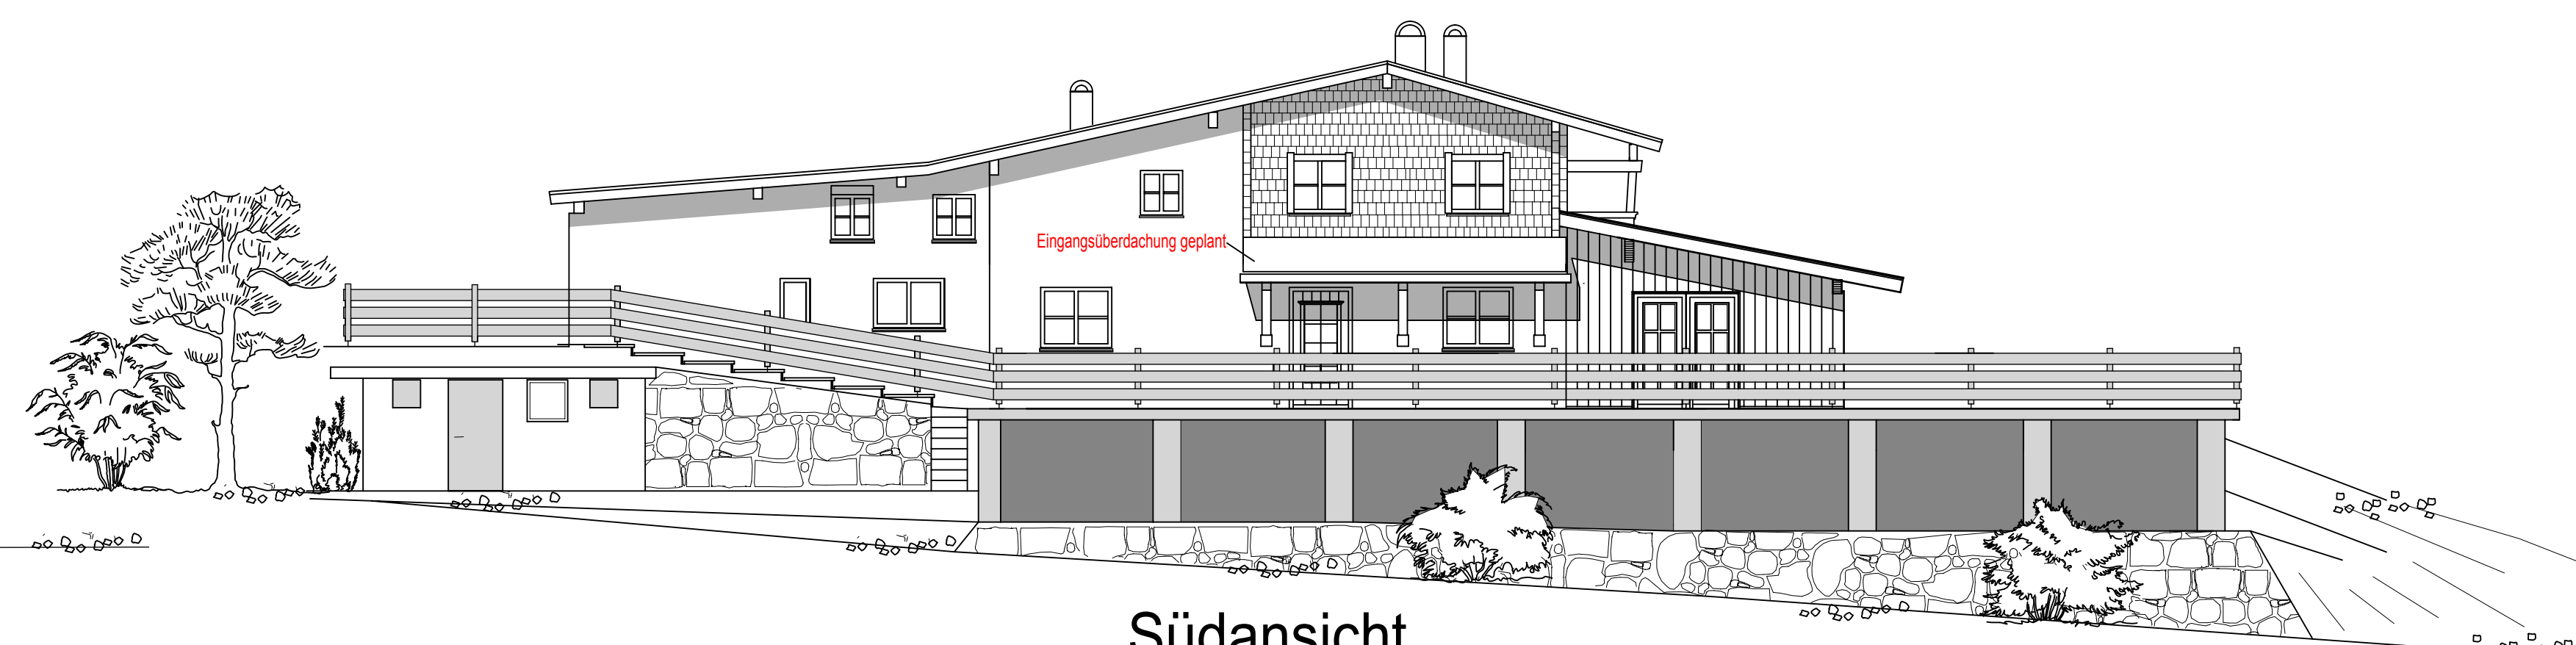


Südansicht

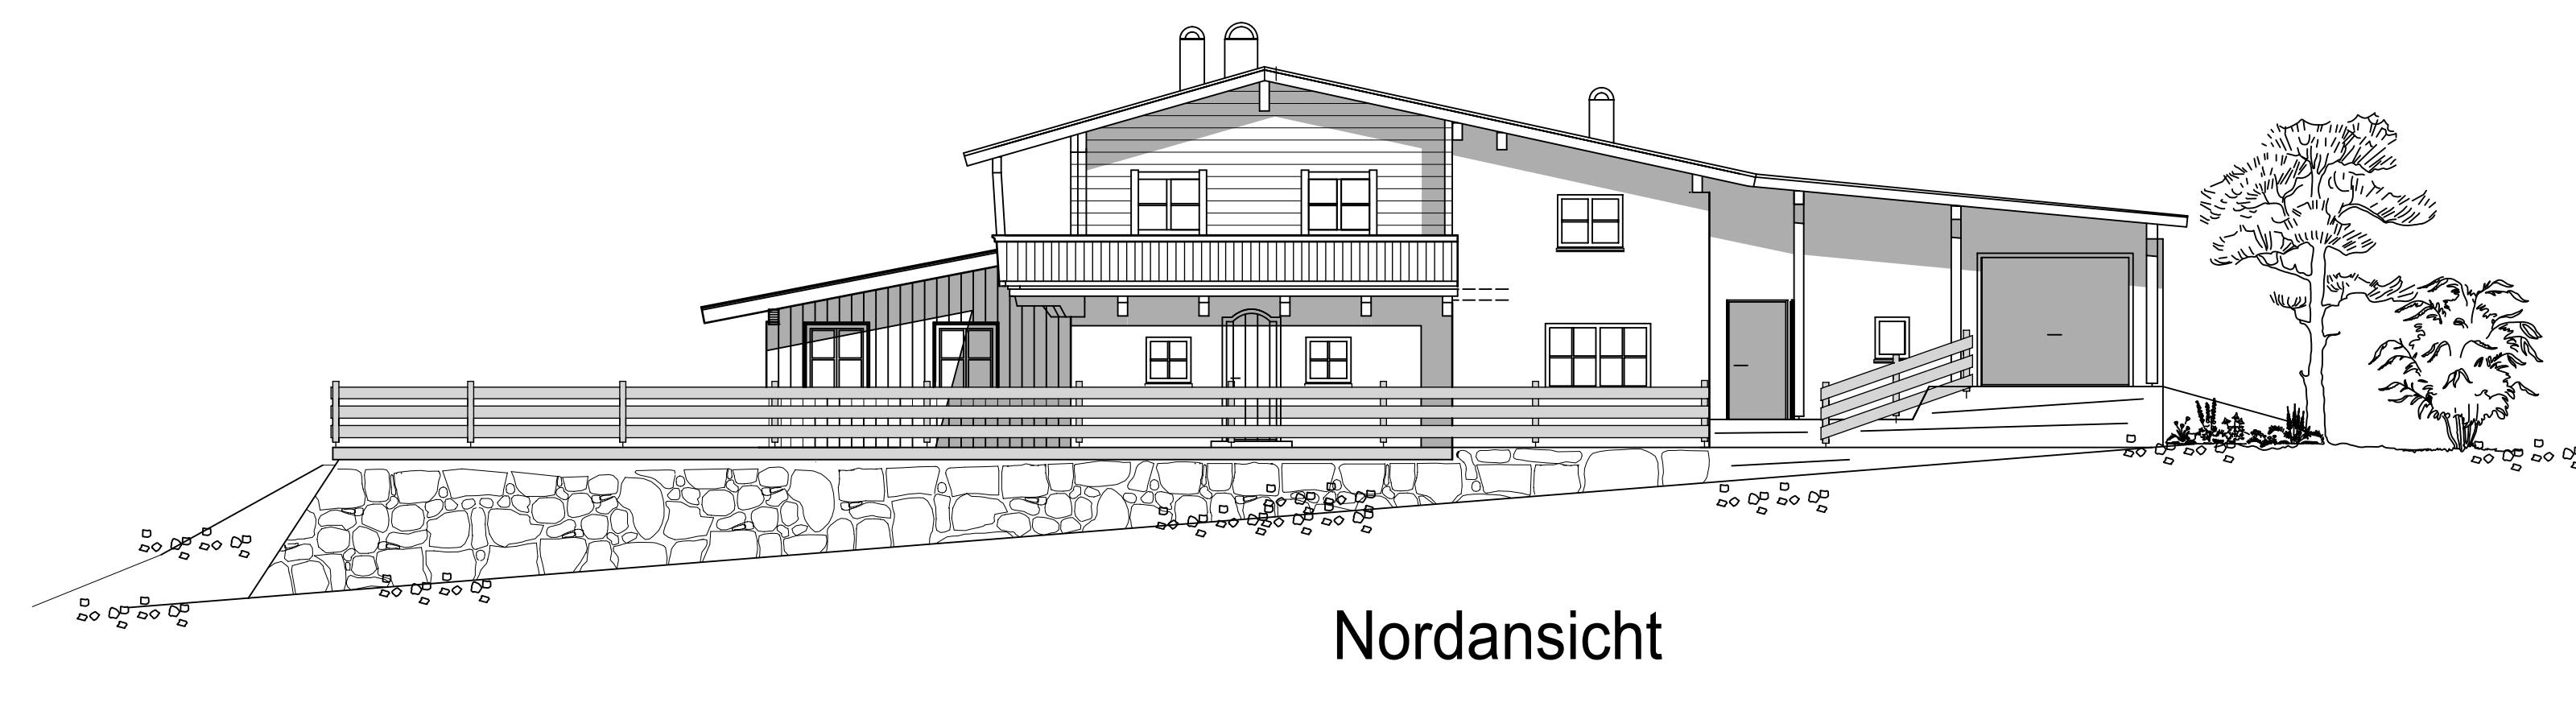


Nordansicht

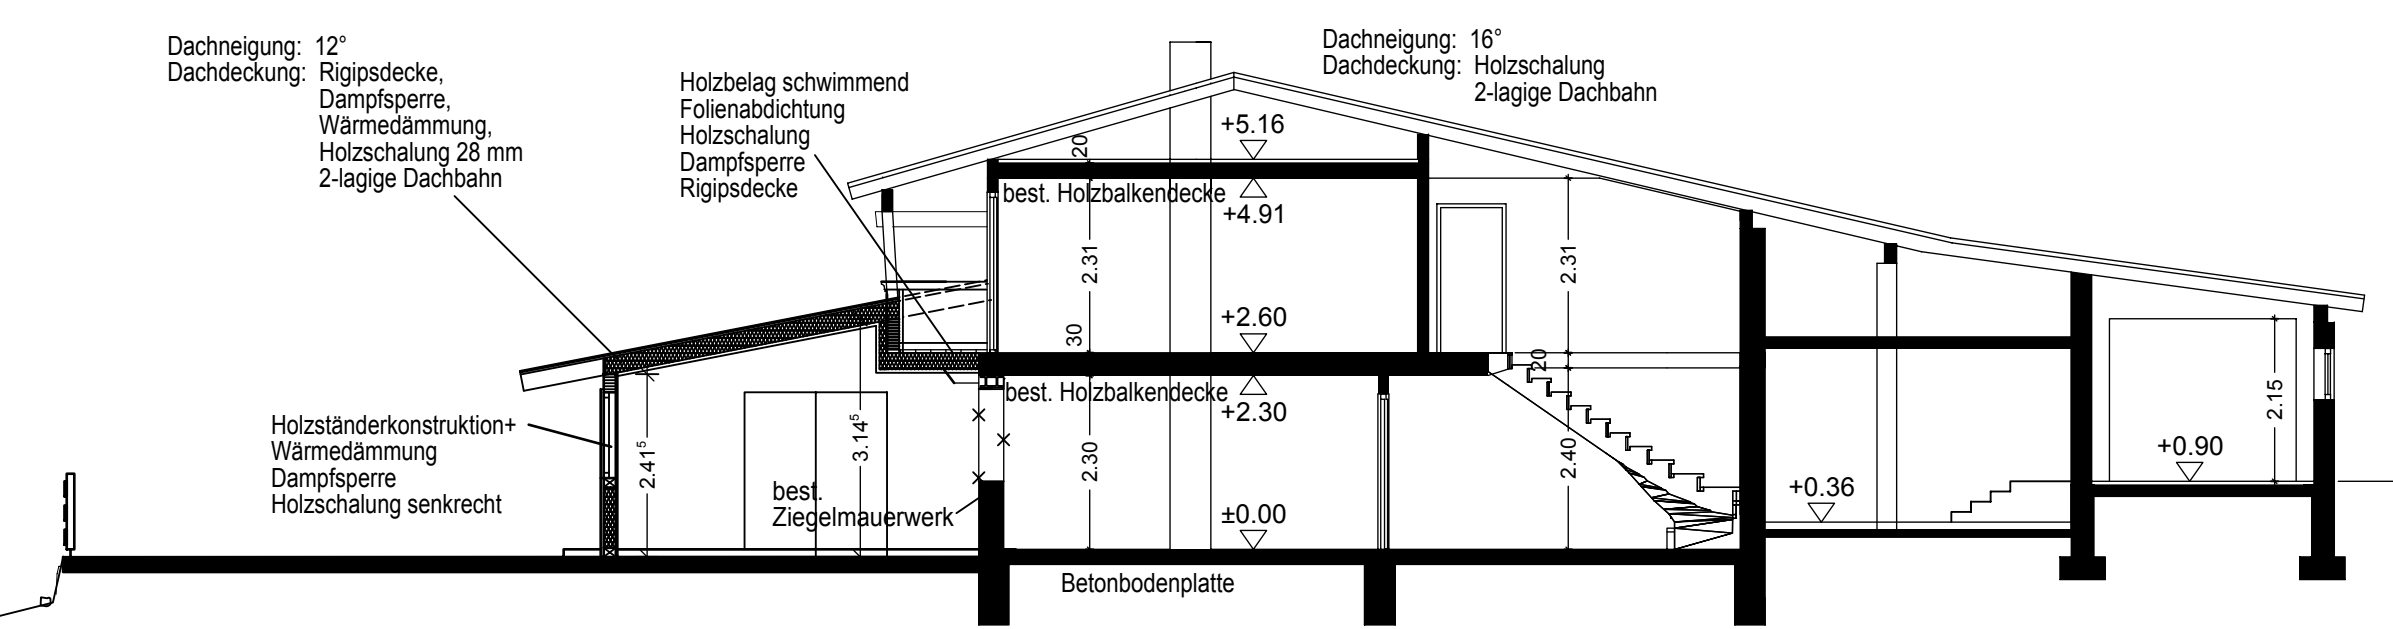


Schnitt A-A

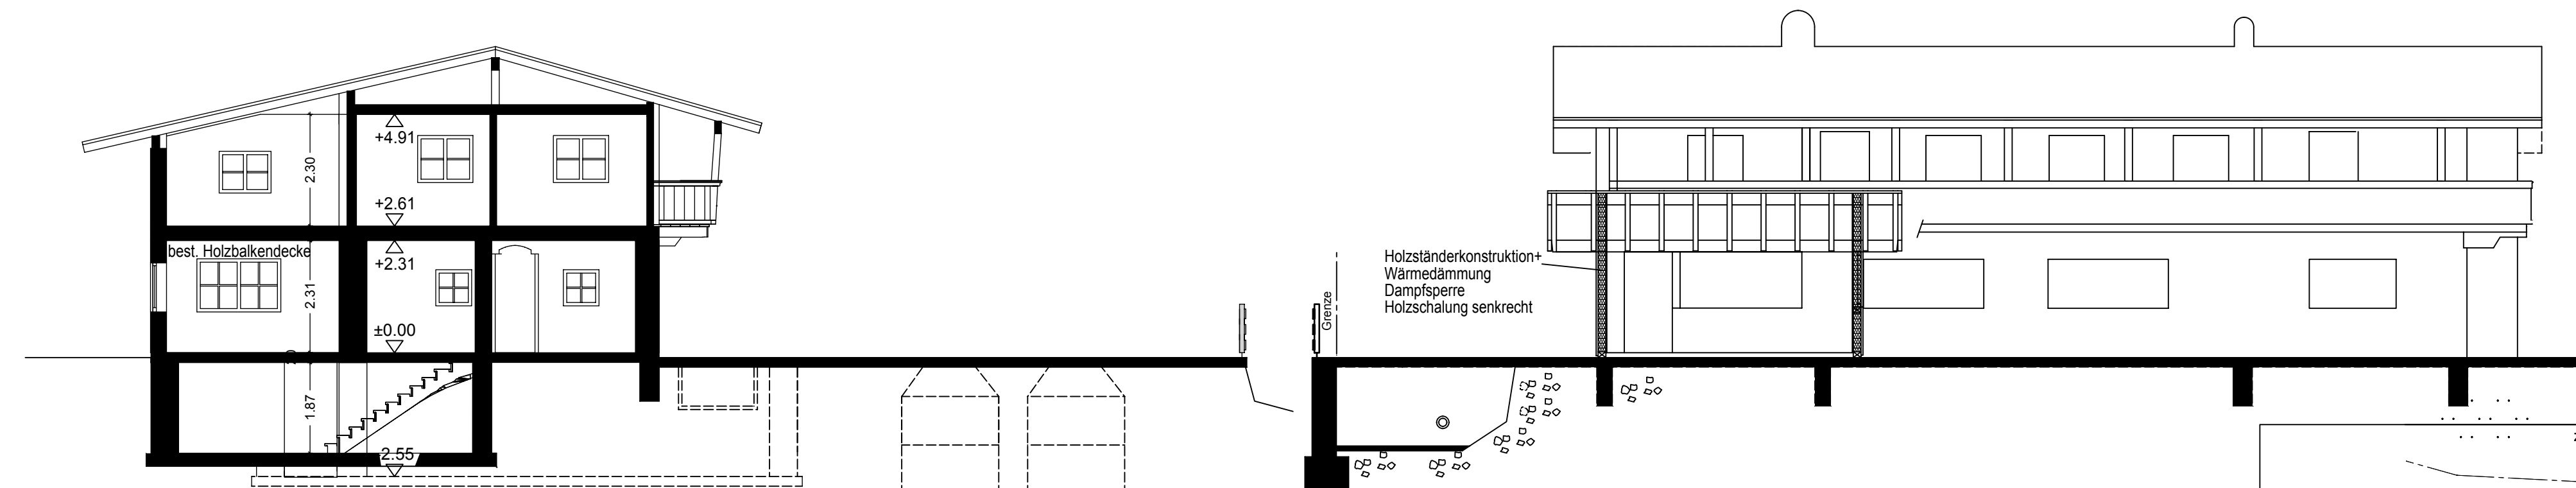


Schnitt B-B

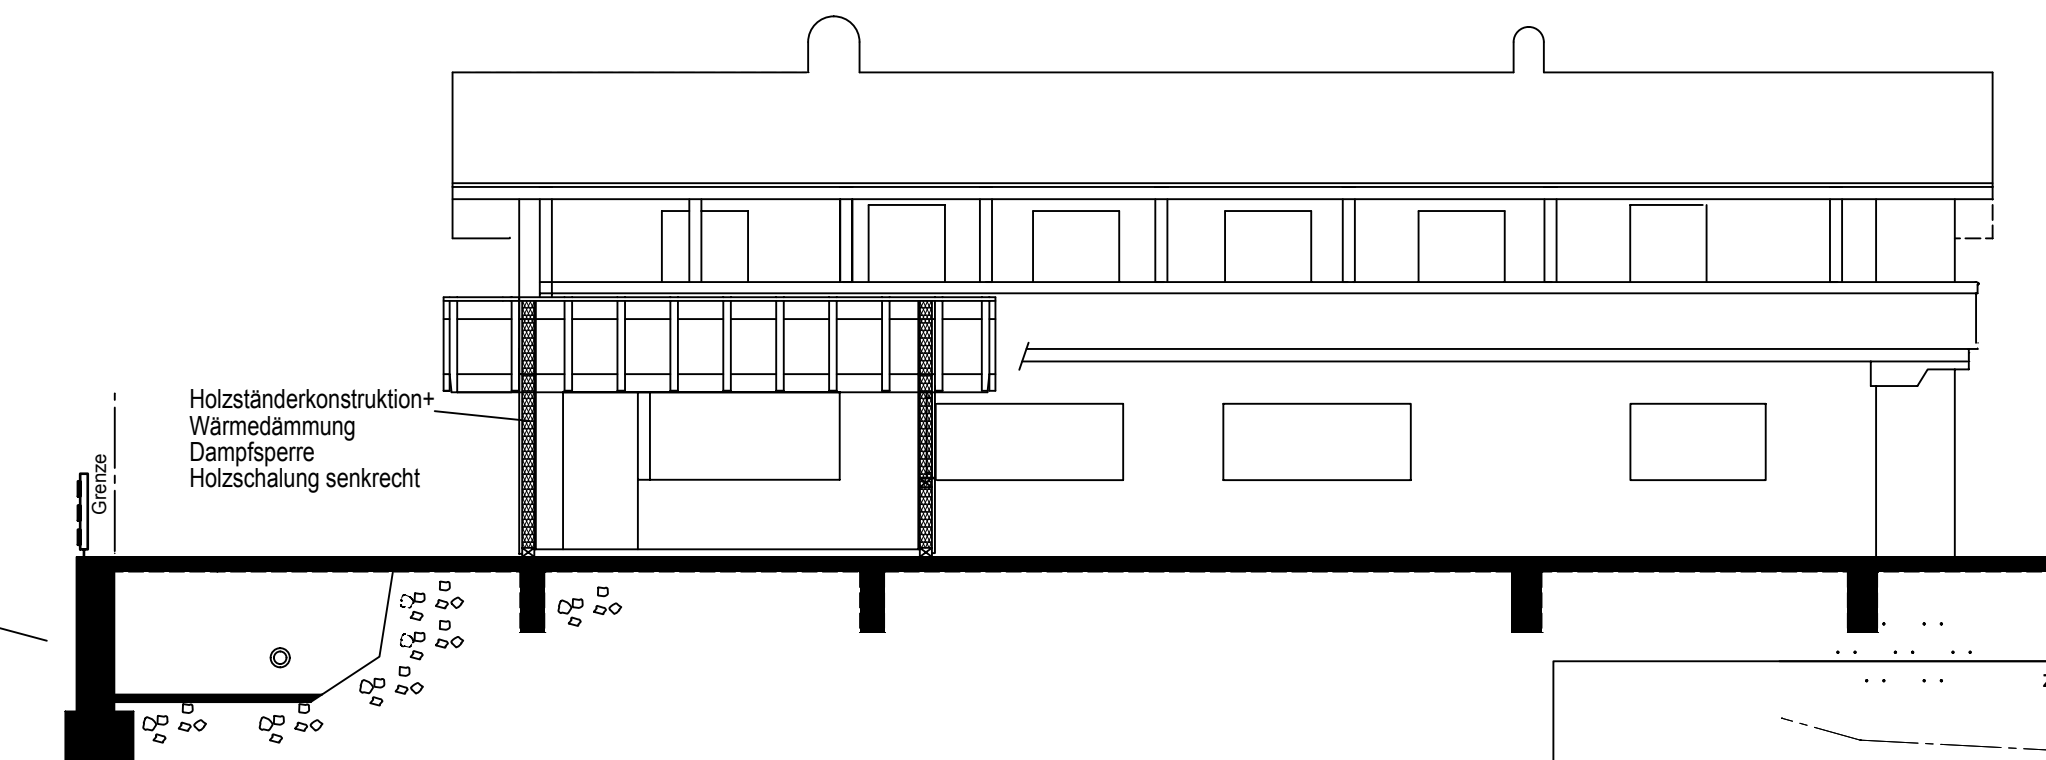

Schnitt C-C

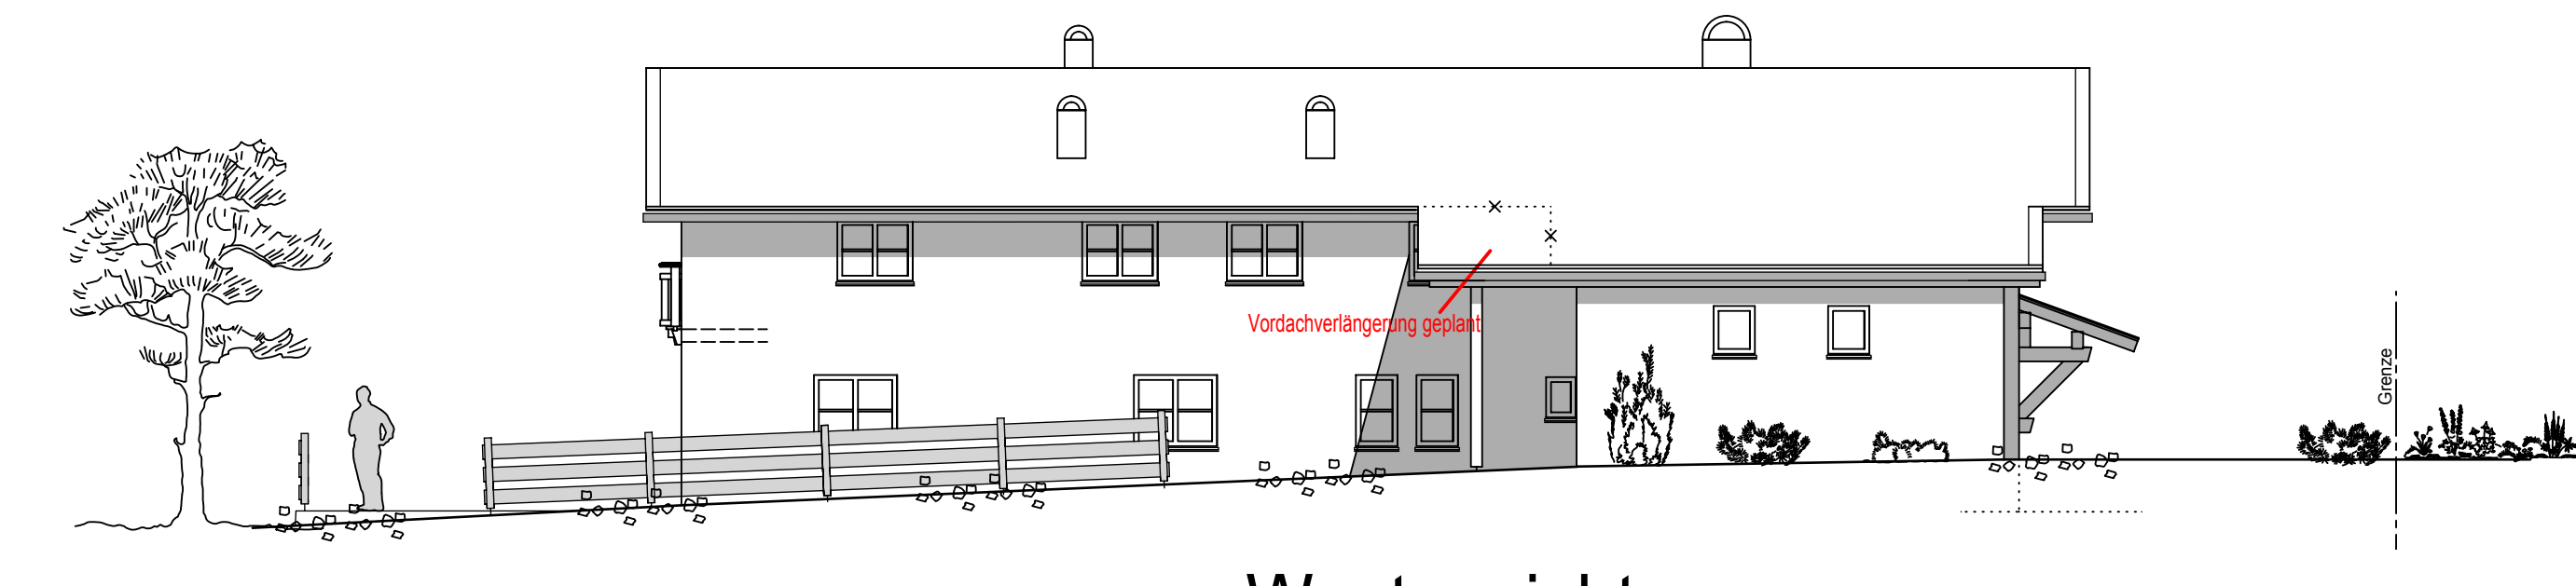

Westansicht

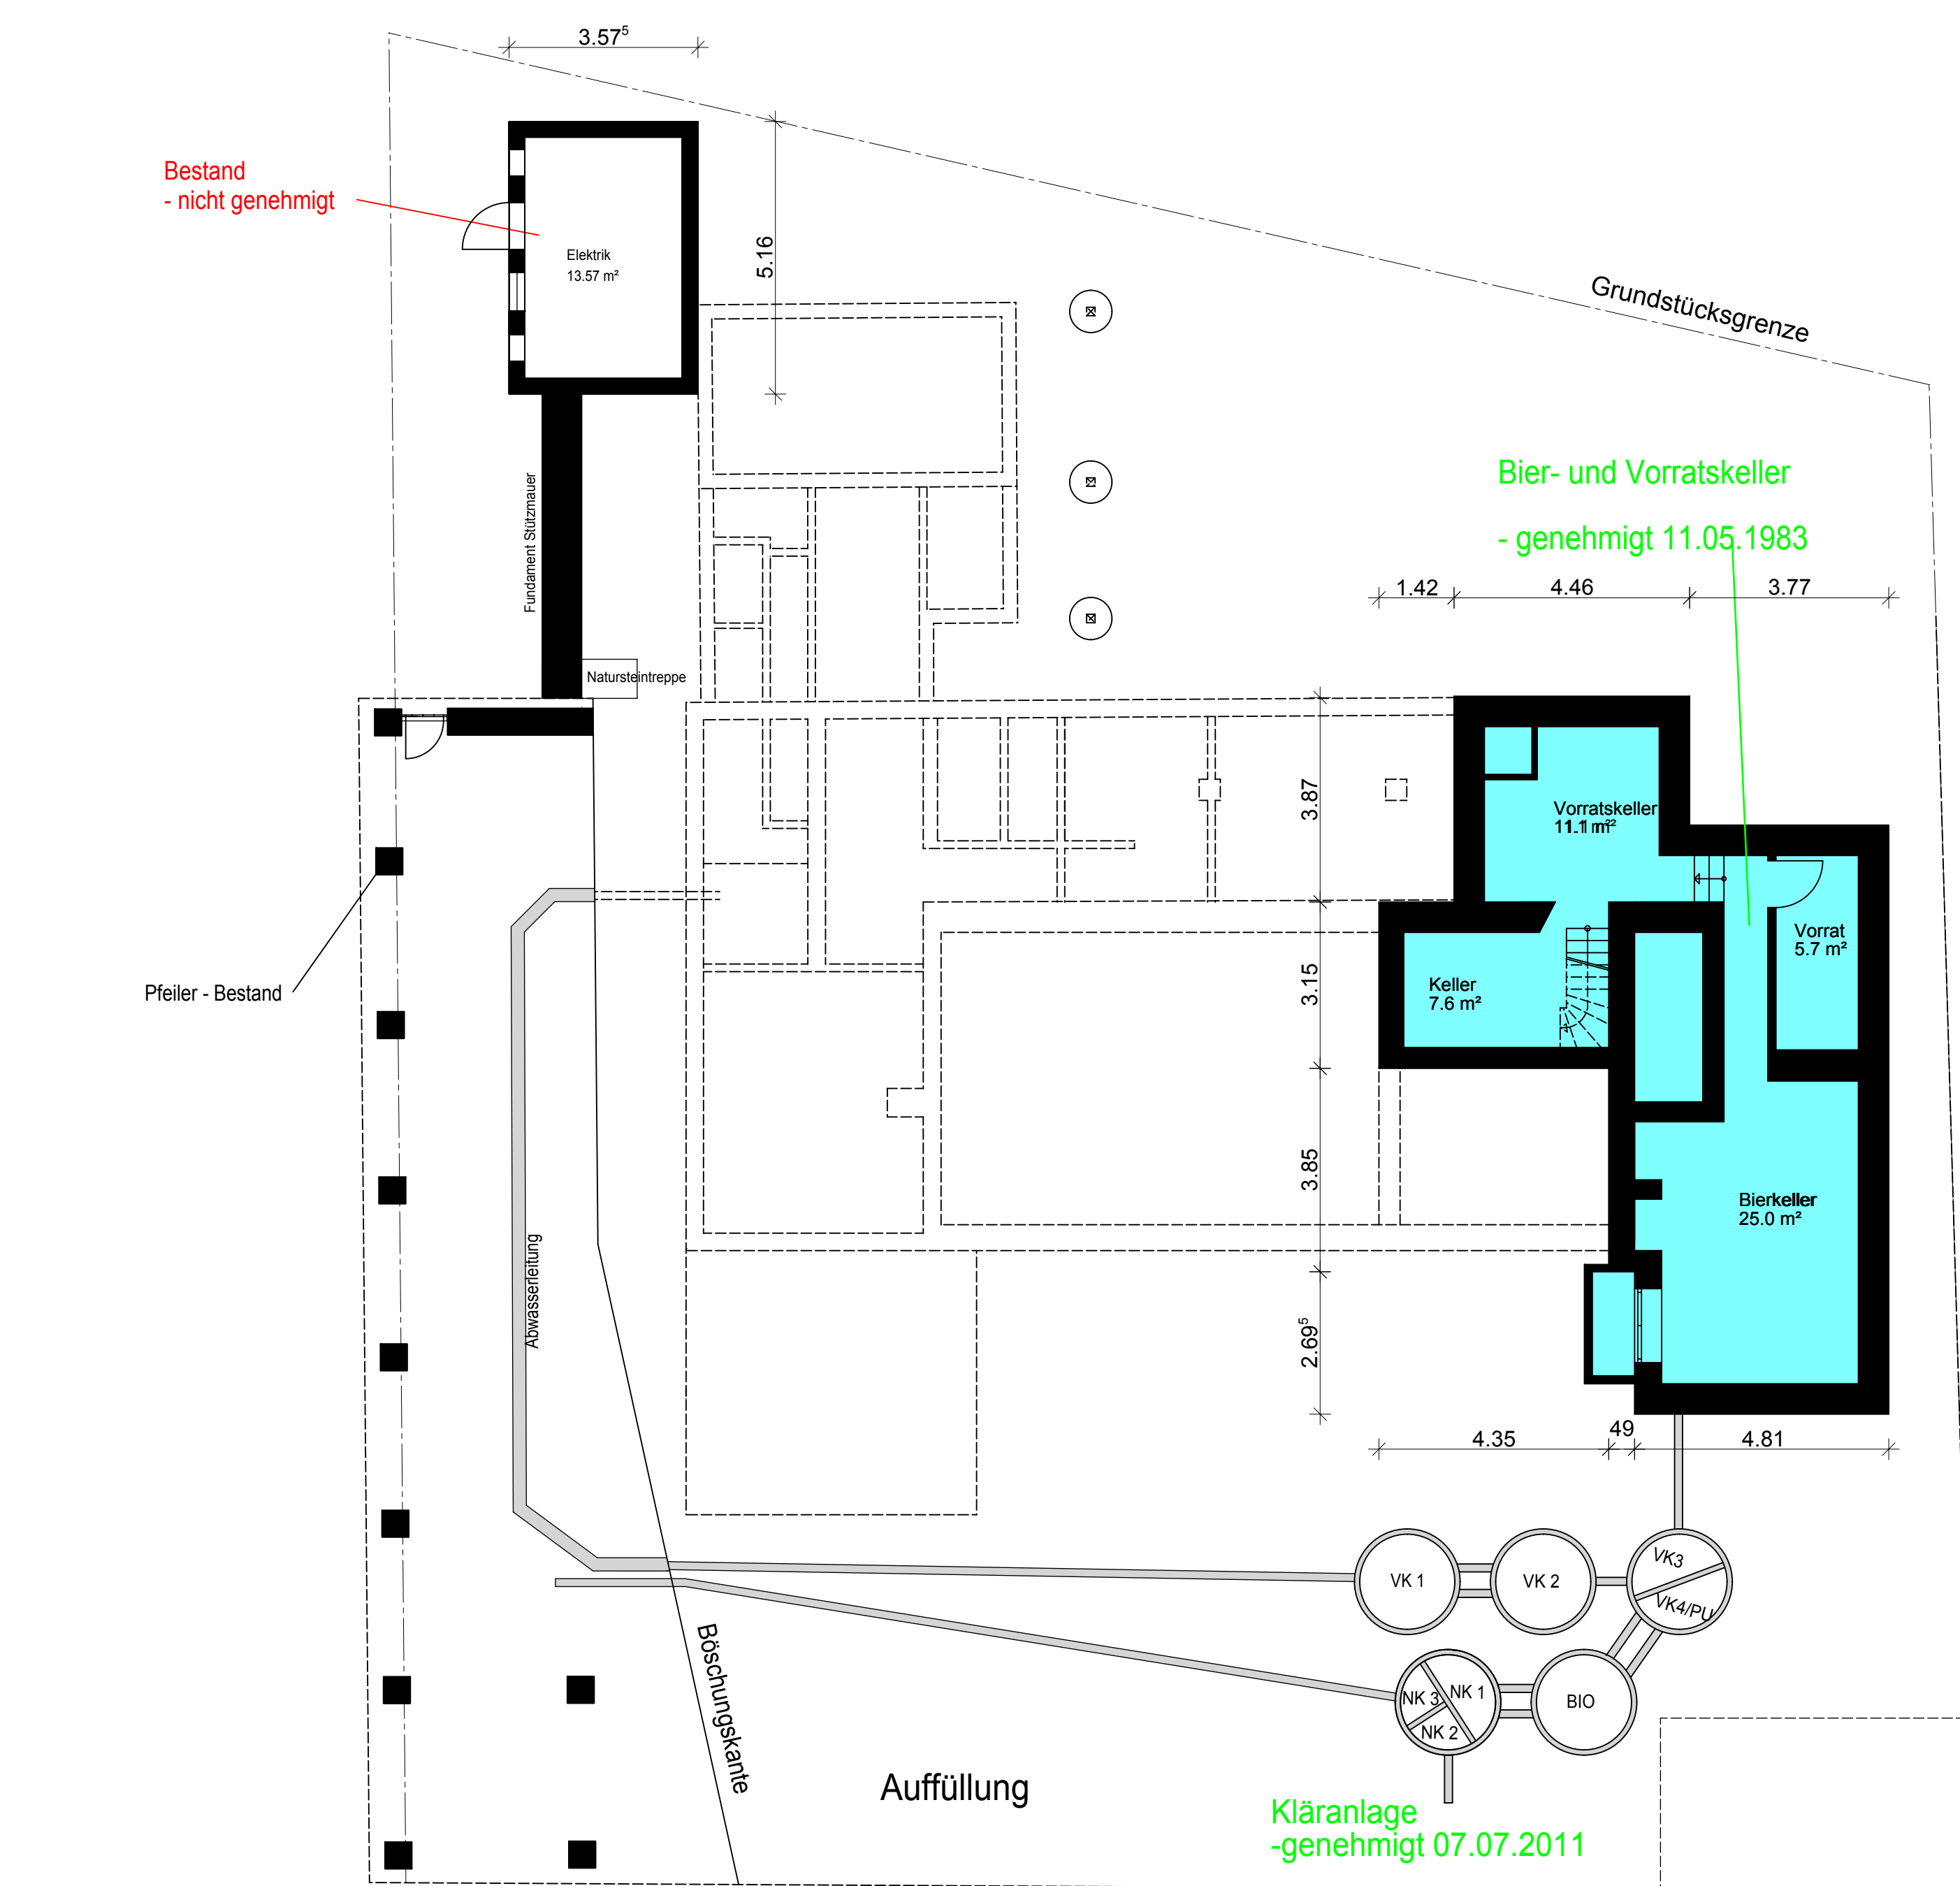


Grundriss - Kellergeschoss



Grundriss - Erdgeschoss



Grundriss - Obergeschoss

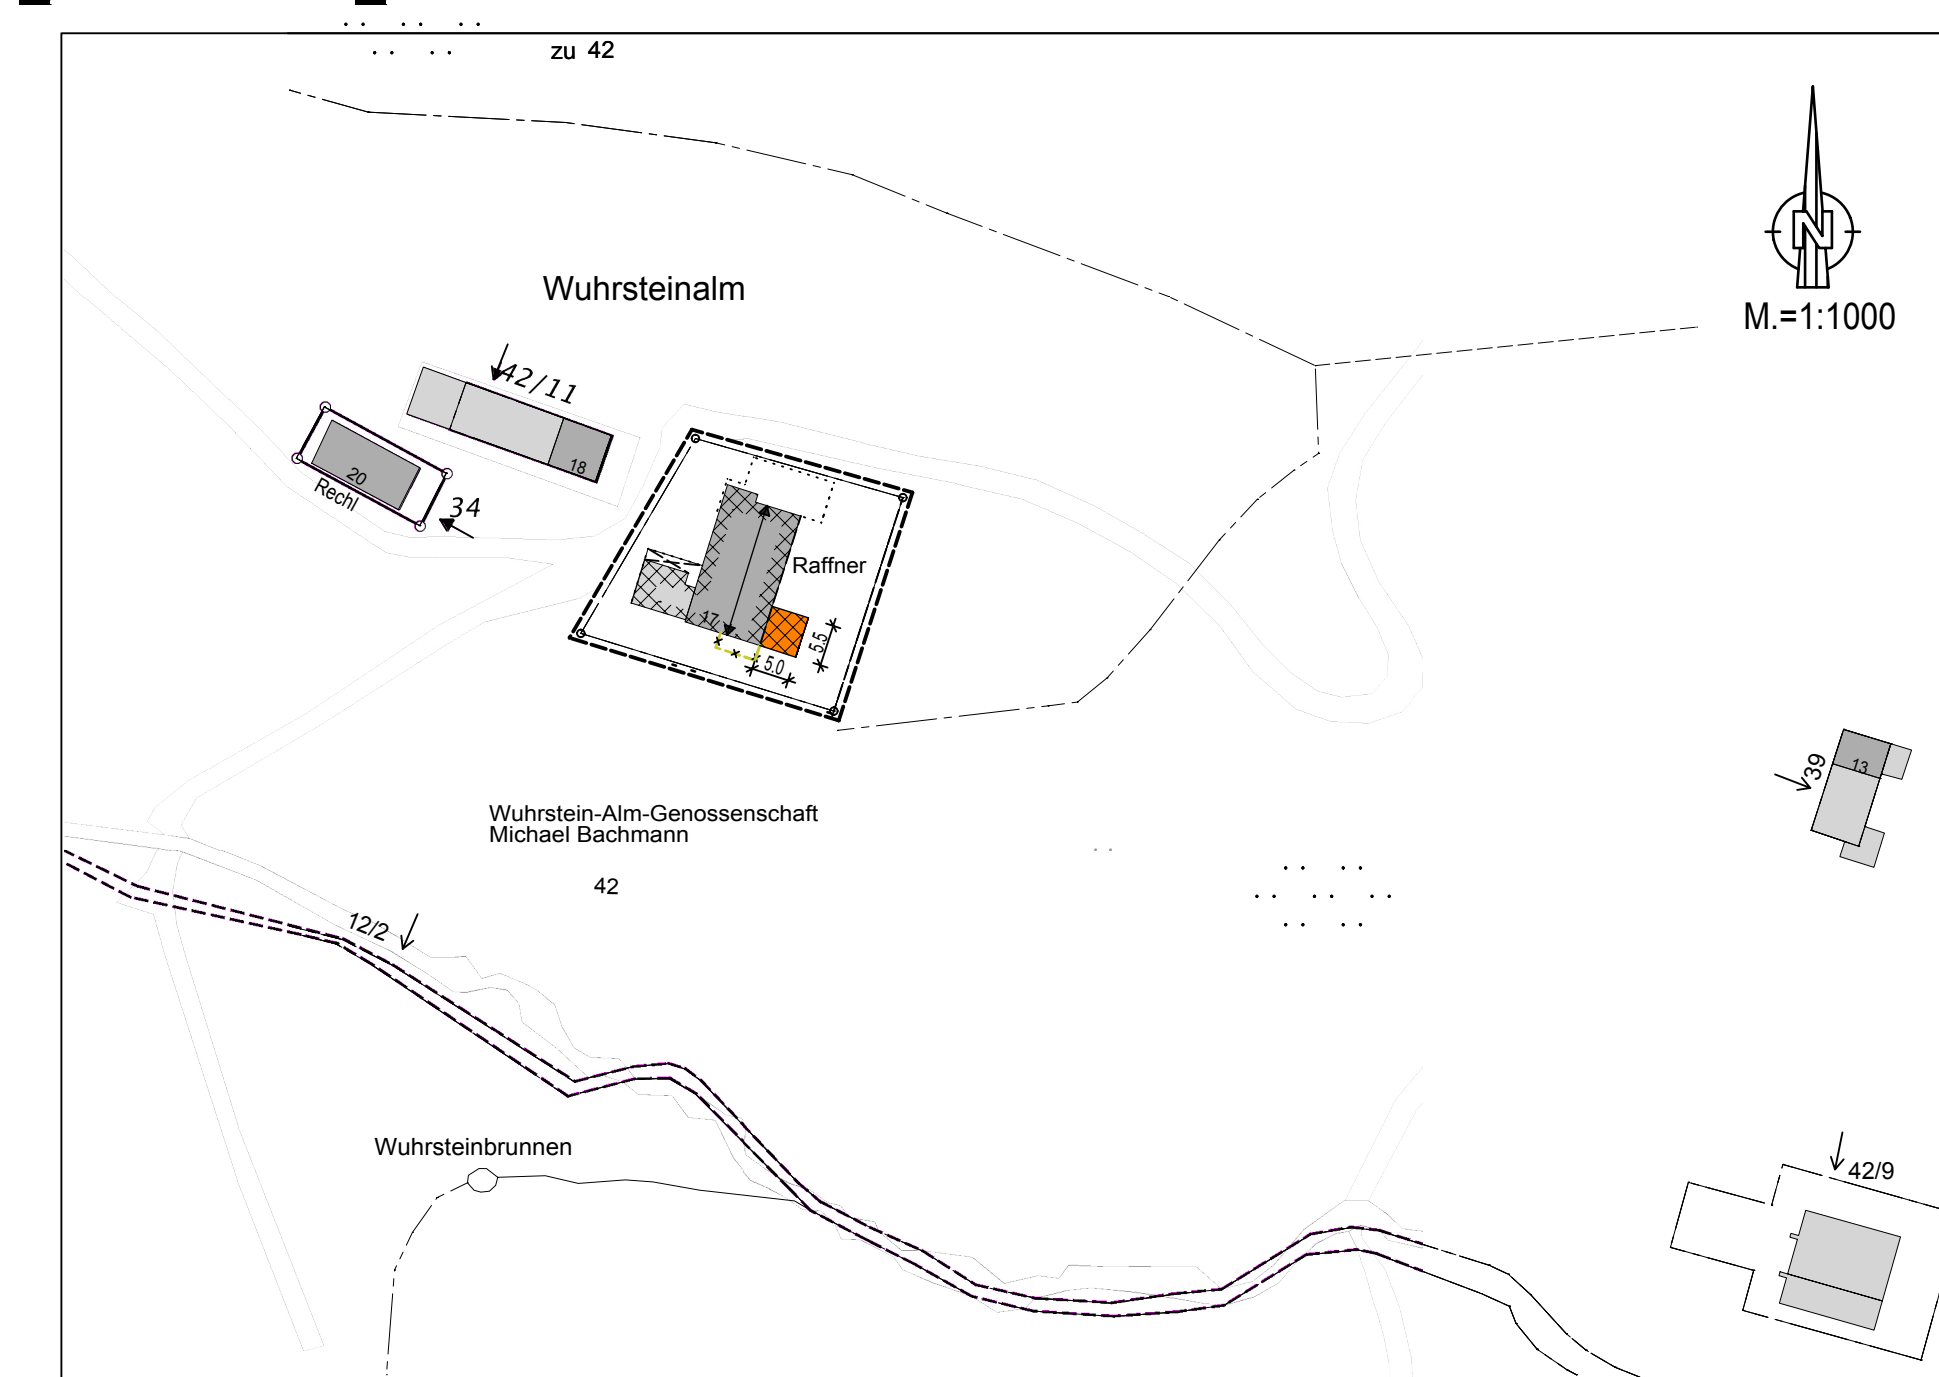

Hinweis gemäß Art. 51 BayBO:
Zusätzlich zum genehmigten Bauplan müssen gemäß Art. 42 Abs. 1 und 2 BayBO von den Beteiligten folgende Unterlagen vorliegen:

- Standsicherheitsnachweis (BauK) gegebenenfalls bezeugt durch einen verantwortlichen Sachverständigen für Standsicherheit
- Nachweis des vorliegenden Brandschutzes
- Nachweis der Feuerwiderstandsklassen der tragenden Bauteile
- Nachweis des Wärmeschutzes nach EnEV
- Nachweis des Schallschutzes nach DIN 4109

Diese Unterlagen sind nicht in dieser Eingangsplanung beizufügen und müssen separat vor einer gemäß Art. 41 BayBO nachzubeziehenden Person erstellt sein.

Ergänzung zum Bauantrag

AZ: 4.40-B- 903-2015

- Anbau eines Frühstückraumes mit Küche und Essensausgabe.
- Sanierung der Duschen.
- Genehmigung bestehender nicht genehmigter Bauteile

auf der Wuhsteinalm in 83259 Schleching/
Ettenhausen, Wuhstein 17, Fl.-Nr. 37

Der Antragsteller
Raffner Robert
Wuhstein 17, 83259 Schleching

Die Nachbarn
Dr. Wolfgang Rechl Fl.-Nr. 34
Wuhstein-Alm-Genossenschaft
Michael Bachmann Fl.-Nr. 42
Fl.-Nr. 42/11

Grundrisse / Ansichten / Schnitt M=1:100
Lageplan M=1:1000

Grassau den, 14.09.2015 (Baumtrag)
11.12.2017 (Eingtragung)

Der Planfertiger:
MH Mix & Homberger Bau GmbH
Planungsbüro-Baunternehmung
Mitterfeldweg 4, 83224 Grassau
Telefon 08641/2321, Telefax 5348