
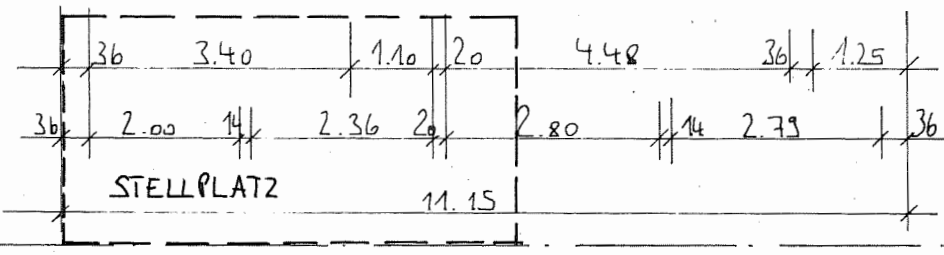
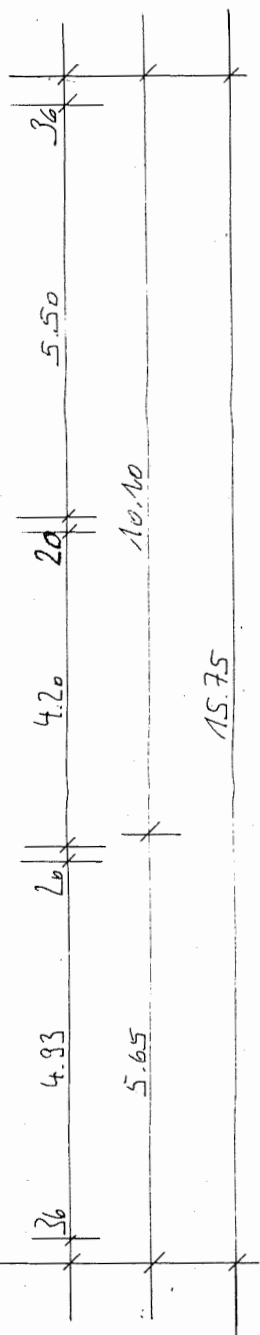
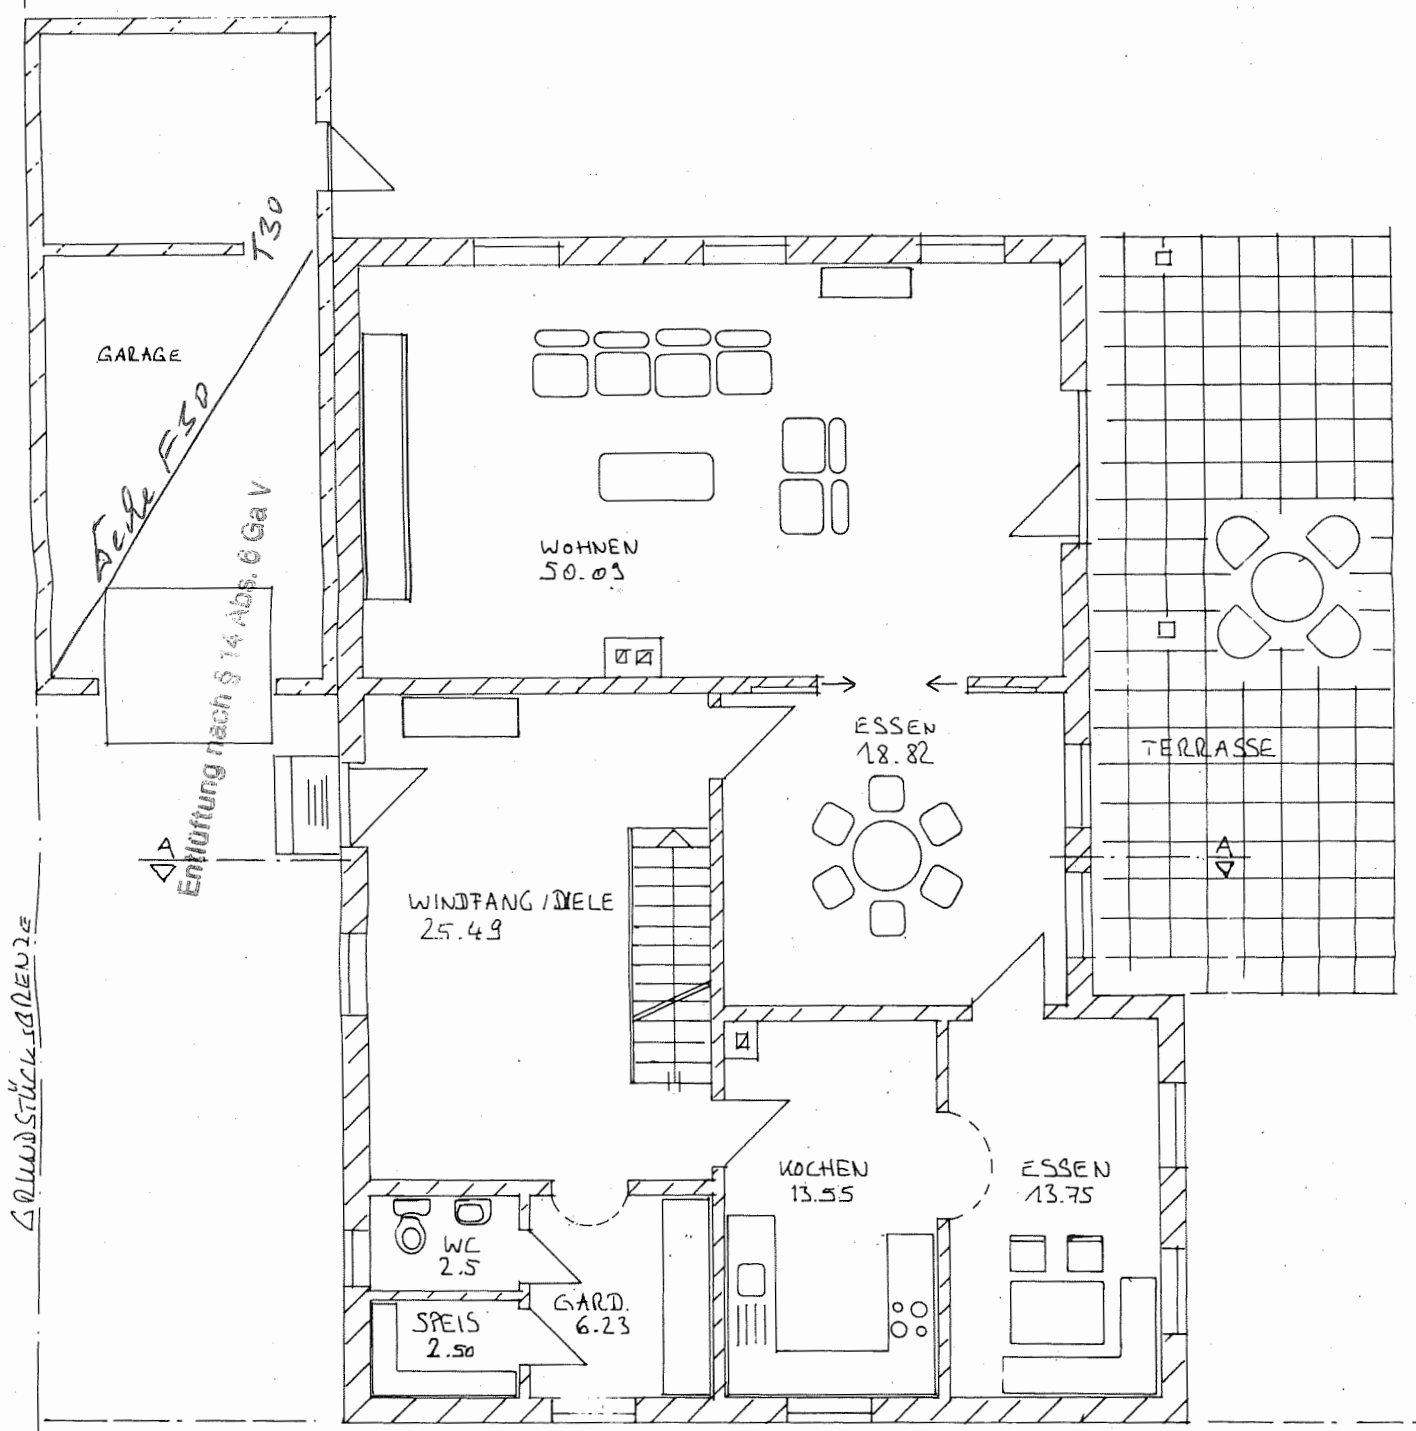
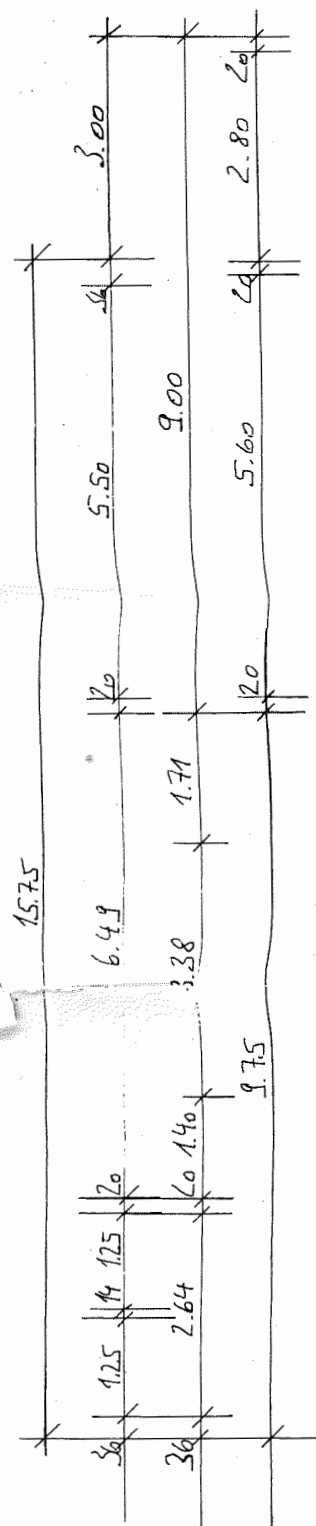


Anordnung und Ausführung der Treppen
gemäß DVE-BO und DIN 18065

Geländer- u. Brüstungshöhen ≙ 90 cm

BAUGRENZE

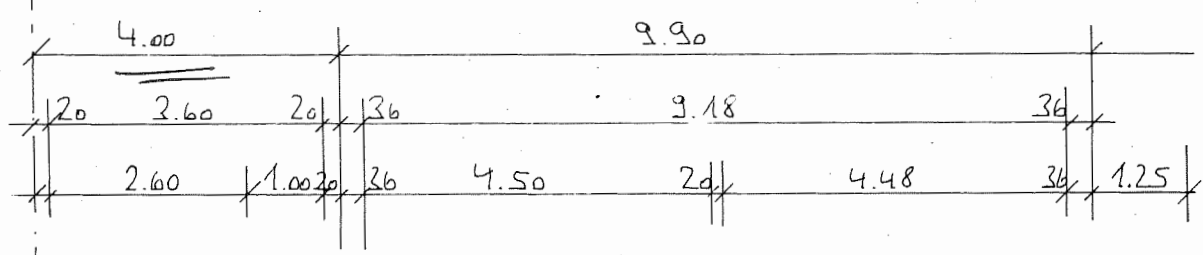

5.00

ERDGESCHOSS

GRUND