

Prüfeintragungen
beachten!

Geändert/Ergänzt:

Datum:

Gez:

Bauscheinlich geprüft

Limburg, 13. DEZ. 1995

Der Kreisausschuß des Landes Limburg-Weilburg
Kreisbauamt

Genort zu
Bauschein Nr.


0823/95

I.A.

Löw

ARCHITEKTURBÜRO
HERMANN LÖW

Ferdinand - Dirichs - Straße 15a
65549 Limburg/Lahn
Tel. 06431/26043 * Fax 06431/23500

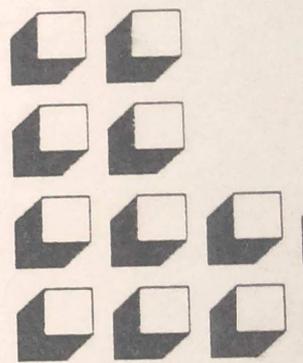

Bauvorhaben: Neubau eines Mehrfamilienwohnhauses
Birkenweg 6
65589 Hadamar - Niederhadamar

Bauherr:

Ralph Eifert
Sudetenstr. 6
65556 Limburg - Staffel

Gegenstand:

GRUNDRISS 1. OG

Blatt Nr.

16.

Maßstab: 1:50

Gez.: Döhne

Index:

Blatt Gr.: DinA 0

Datum: Mai 1994

Bv. Nr.: 93/21