


OST ANSICHT


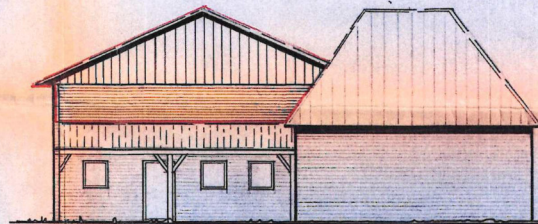


SÜD ANSICHT


AUFSTOCKUNG UND ERWEITERUNG
DES FEUERWEHRGERÄTEHAUSES
IN METJENDORF GEM. WIEFELSTEDE M = 1:100

BAUHERR:


PLANER: techn. bauamt gem.wiefelstede *Thom. de Raat*

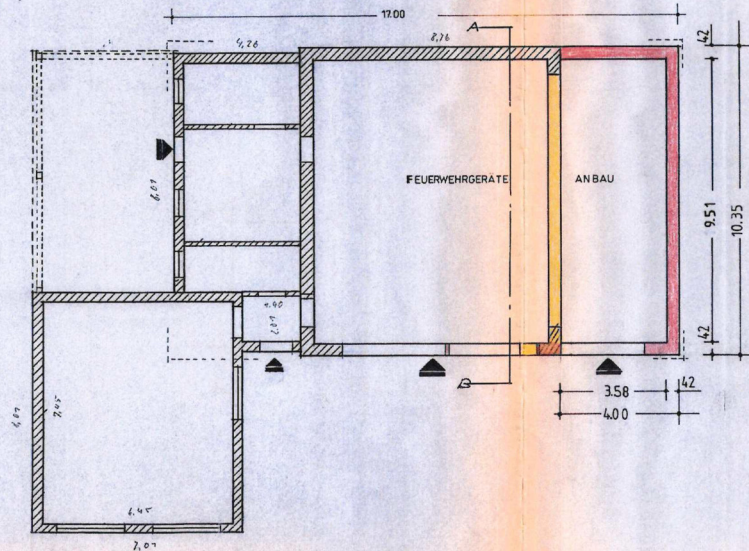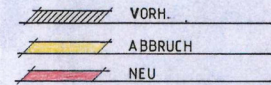

GRUNDRISS

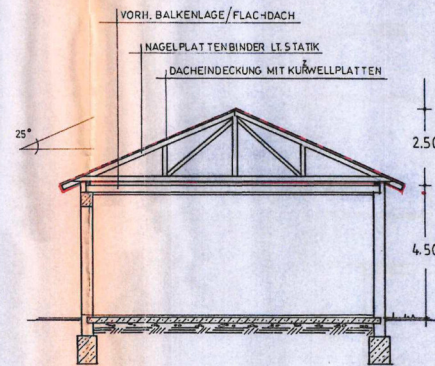


SCHNITT A-B

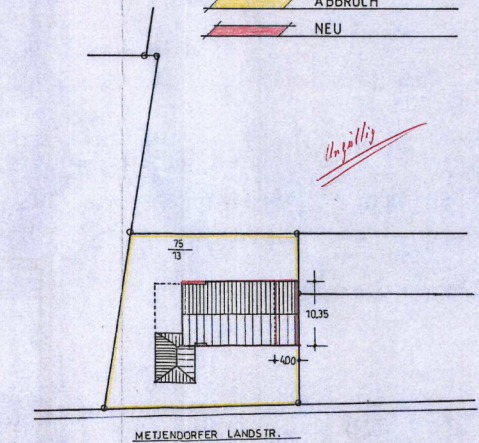

LAGEPLAN M=1:500


ANSCHLUSS ANBAU FEUERWEHRGERÄTEHAUS AN VORH. HALLE DER FA. KOOPMANN IN METJENDORF M=1:100

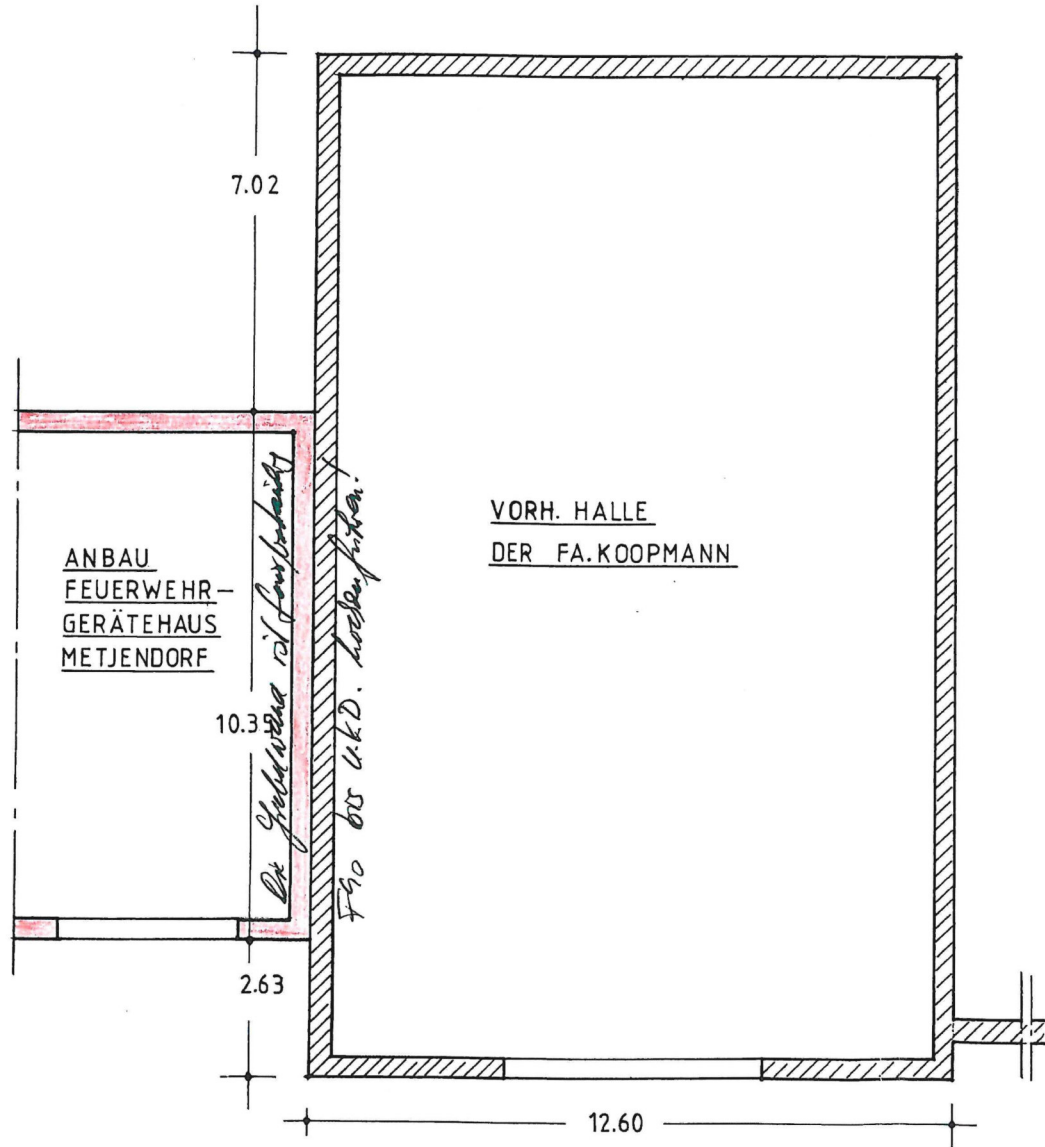

Ausführung nach geprüfter
statischer Berechnung.
Mauerwerk nach DIN 1053


Bauaufsichtlich geprüft und mit
Bauschein-Nr. B 570/95
zur Ausführung genehmigt.
Westerstede, den 16.5.1995
Landkreis Ammerland RW
— Bauaufsichtsbehörde —
[Signature]

Landkreis Ammerland
Westerstede
Eing. 12. APR. 1995

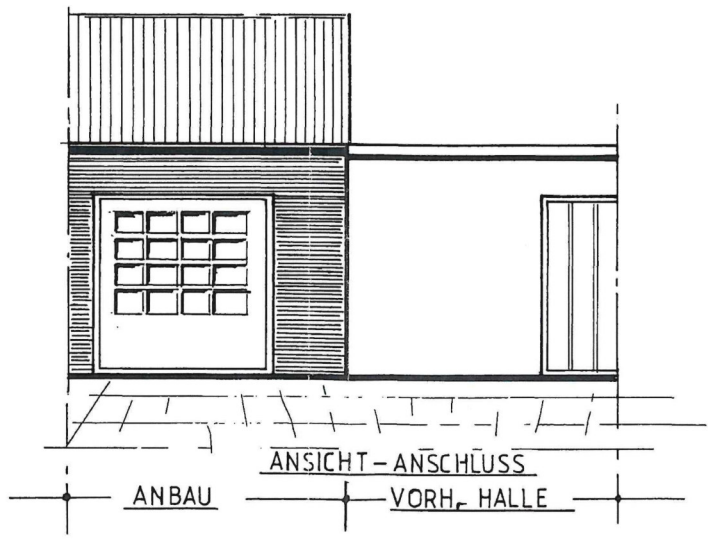


BAUHERR: 1. H. [Signature] Gemeinde Wiefelstede
Der Gemeindedirektor


PLANER: Techn. Bauamt Gem. Wiefelstede im April 95
z.A. [Signature]

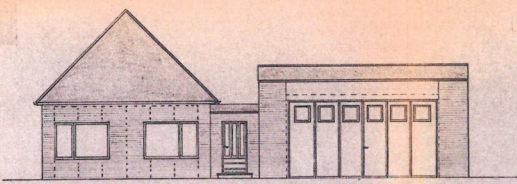


NORDOST

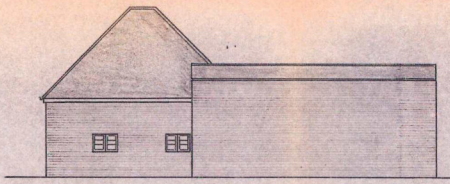


NORDWEST

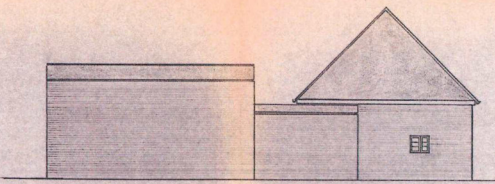


SÜDWEST

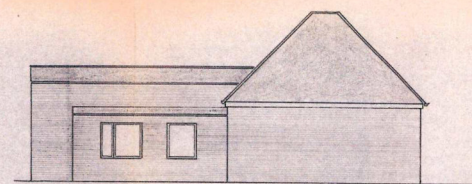

SÜDOST

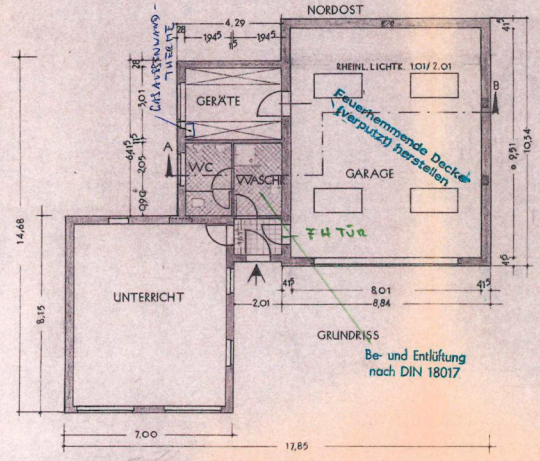


GRUNDRISS
Be- und Entlüftung
nach DIN 18017

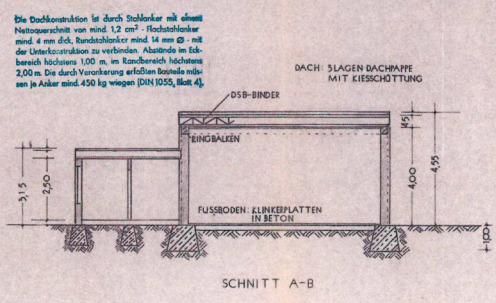


Ausführung nach geprüfter
statischer Berechnung.
Mauerwerk nach DIN 1053

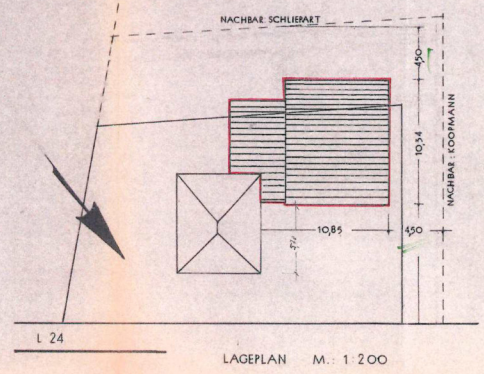

LAGEPLAN M.: 1:200

Bauaufsichtlich geprüft und
Bauschein-Nr. 8.731
zur Ausführung genehmigt.
Westertide, den 5.7.1974
- Bauaufsichtsbehörde in

ENTWURF

FÜR DEN NEUBAU EINES FEUERWEHR-
GERÄTEHAUSES IN METJENDORF
MASSTAB: 1:100
FLUR: 40
FLURSTÜCK: 75/6
BAUHERR: GEMEINDE WIEFELSTEDE

Gemeinde Wiefelstede
Der Gemeindefrektor