
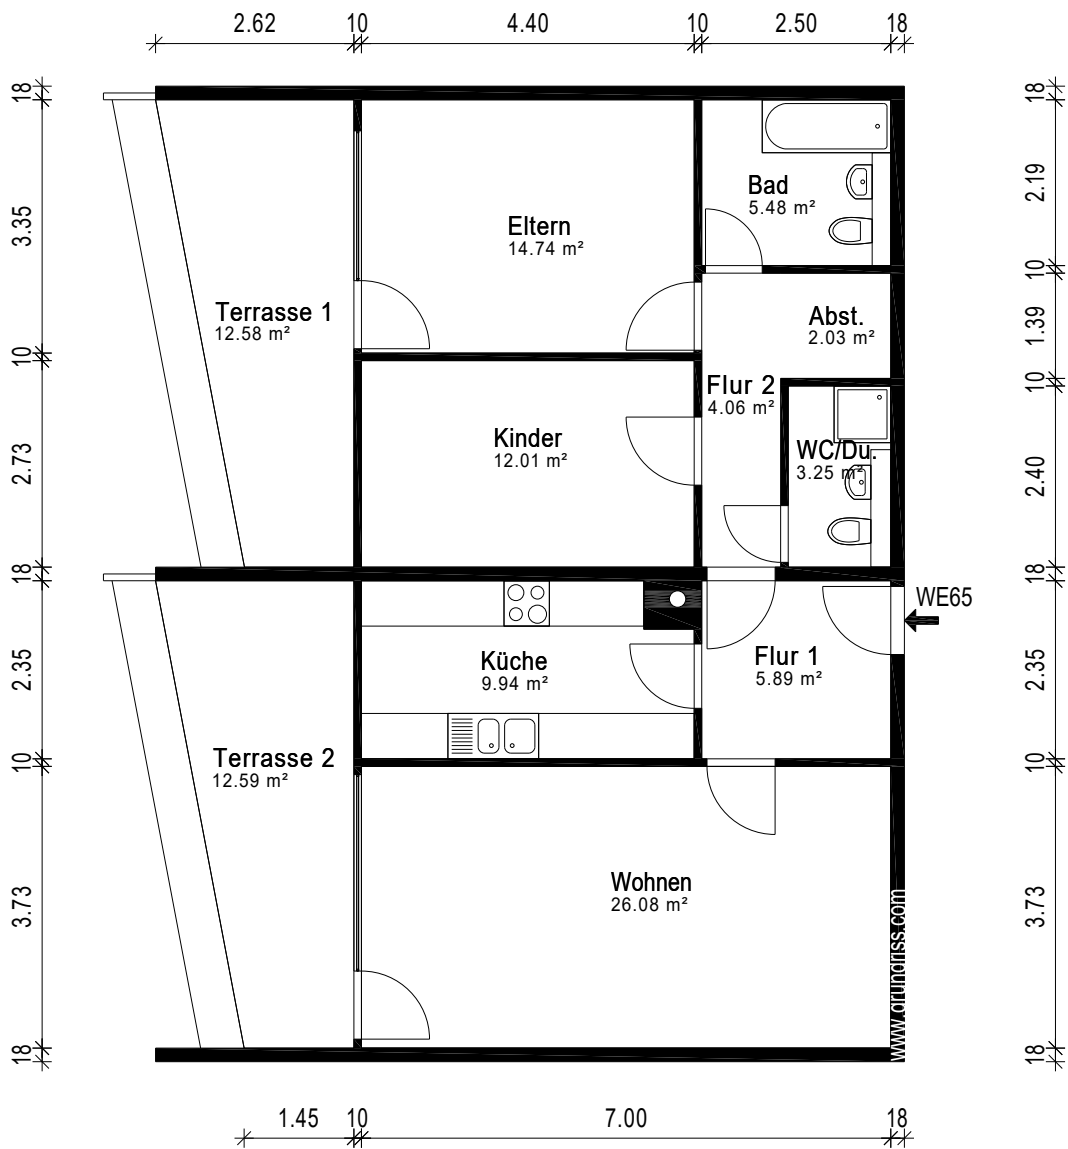


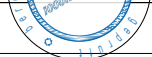

Gebäude ETW		 grundriss.com Ein Service der 1000hands AG Aufmaß - CAD-Service - Flächen
Ort/Straße 55126 Mainz, Sertoriusring 1		
Planinhalt 10.Obergeschoss		
Maßstab 1:100	Datum 22.07.2025	
Objekt-Nr. -	Plan-Nr. 1	