


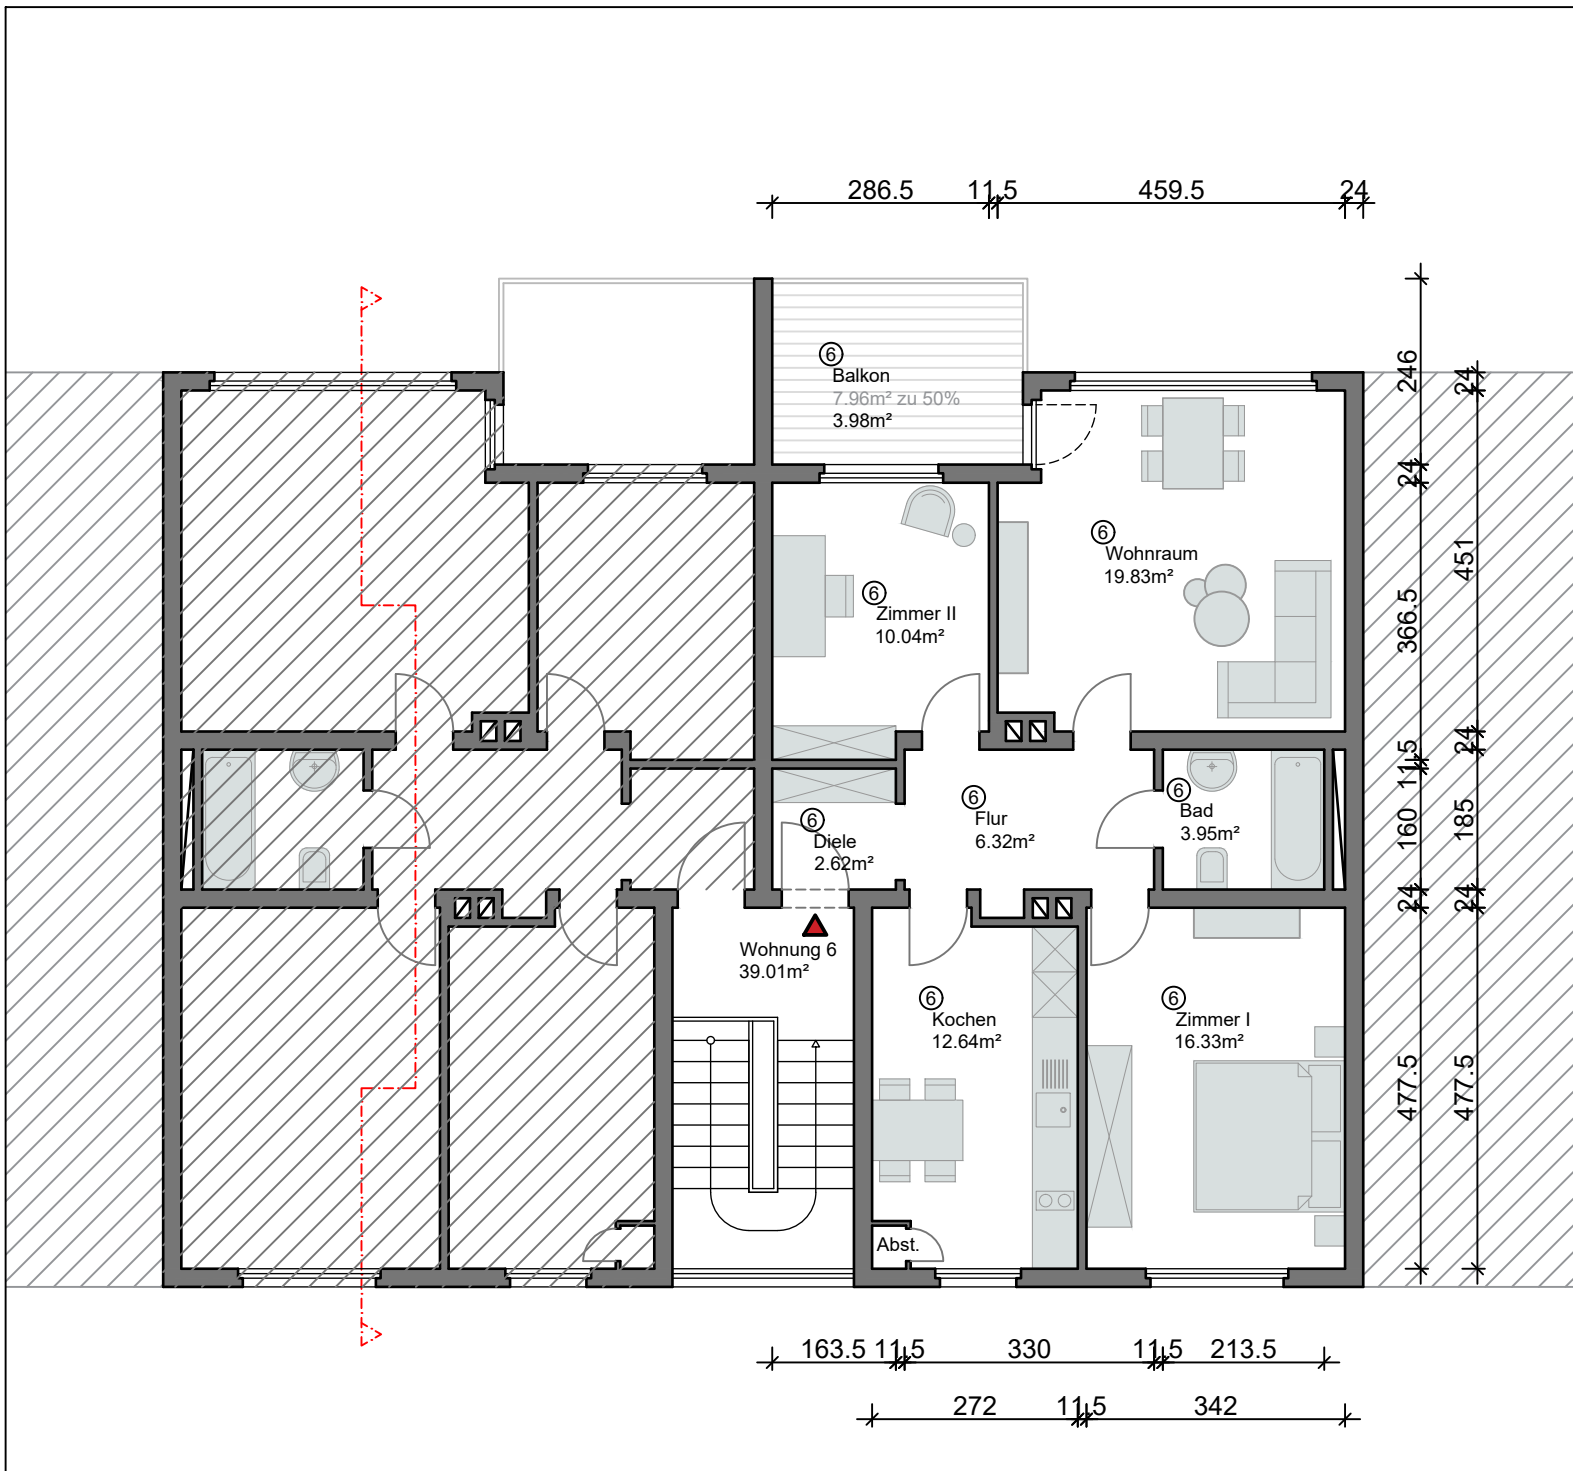

PROJEKT

Bestandsaufnahme Wohnung Nr. 06

Brockhoffstraße 12
48143 Münster

Gemarkung: Münster, Flur 145, Flurstück(e): 043

PLANART:

2. Obergeschoss - Grundriss Wohnung 06

BAUHERRN:

SAC Management GmbH

Bischopinkstr. 19 a
48151 Münster

ARCHITEKT:

M.A. Felix Holländer

Südstraße 6
48341 Altenberge

0174 219 86 97

fh-architektur@outlook.de



GEZEICHNET:

F.Holländer

MAßSTAB:

M 1:100 DIN A4

DATUM:

23.03.2026