


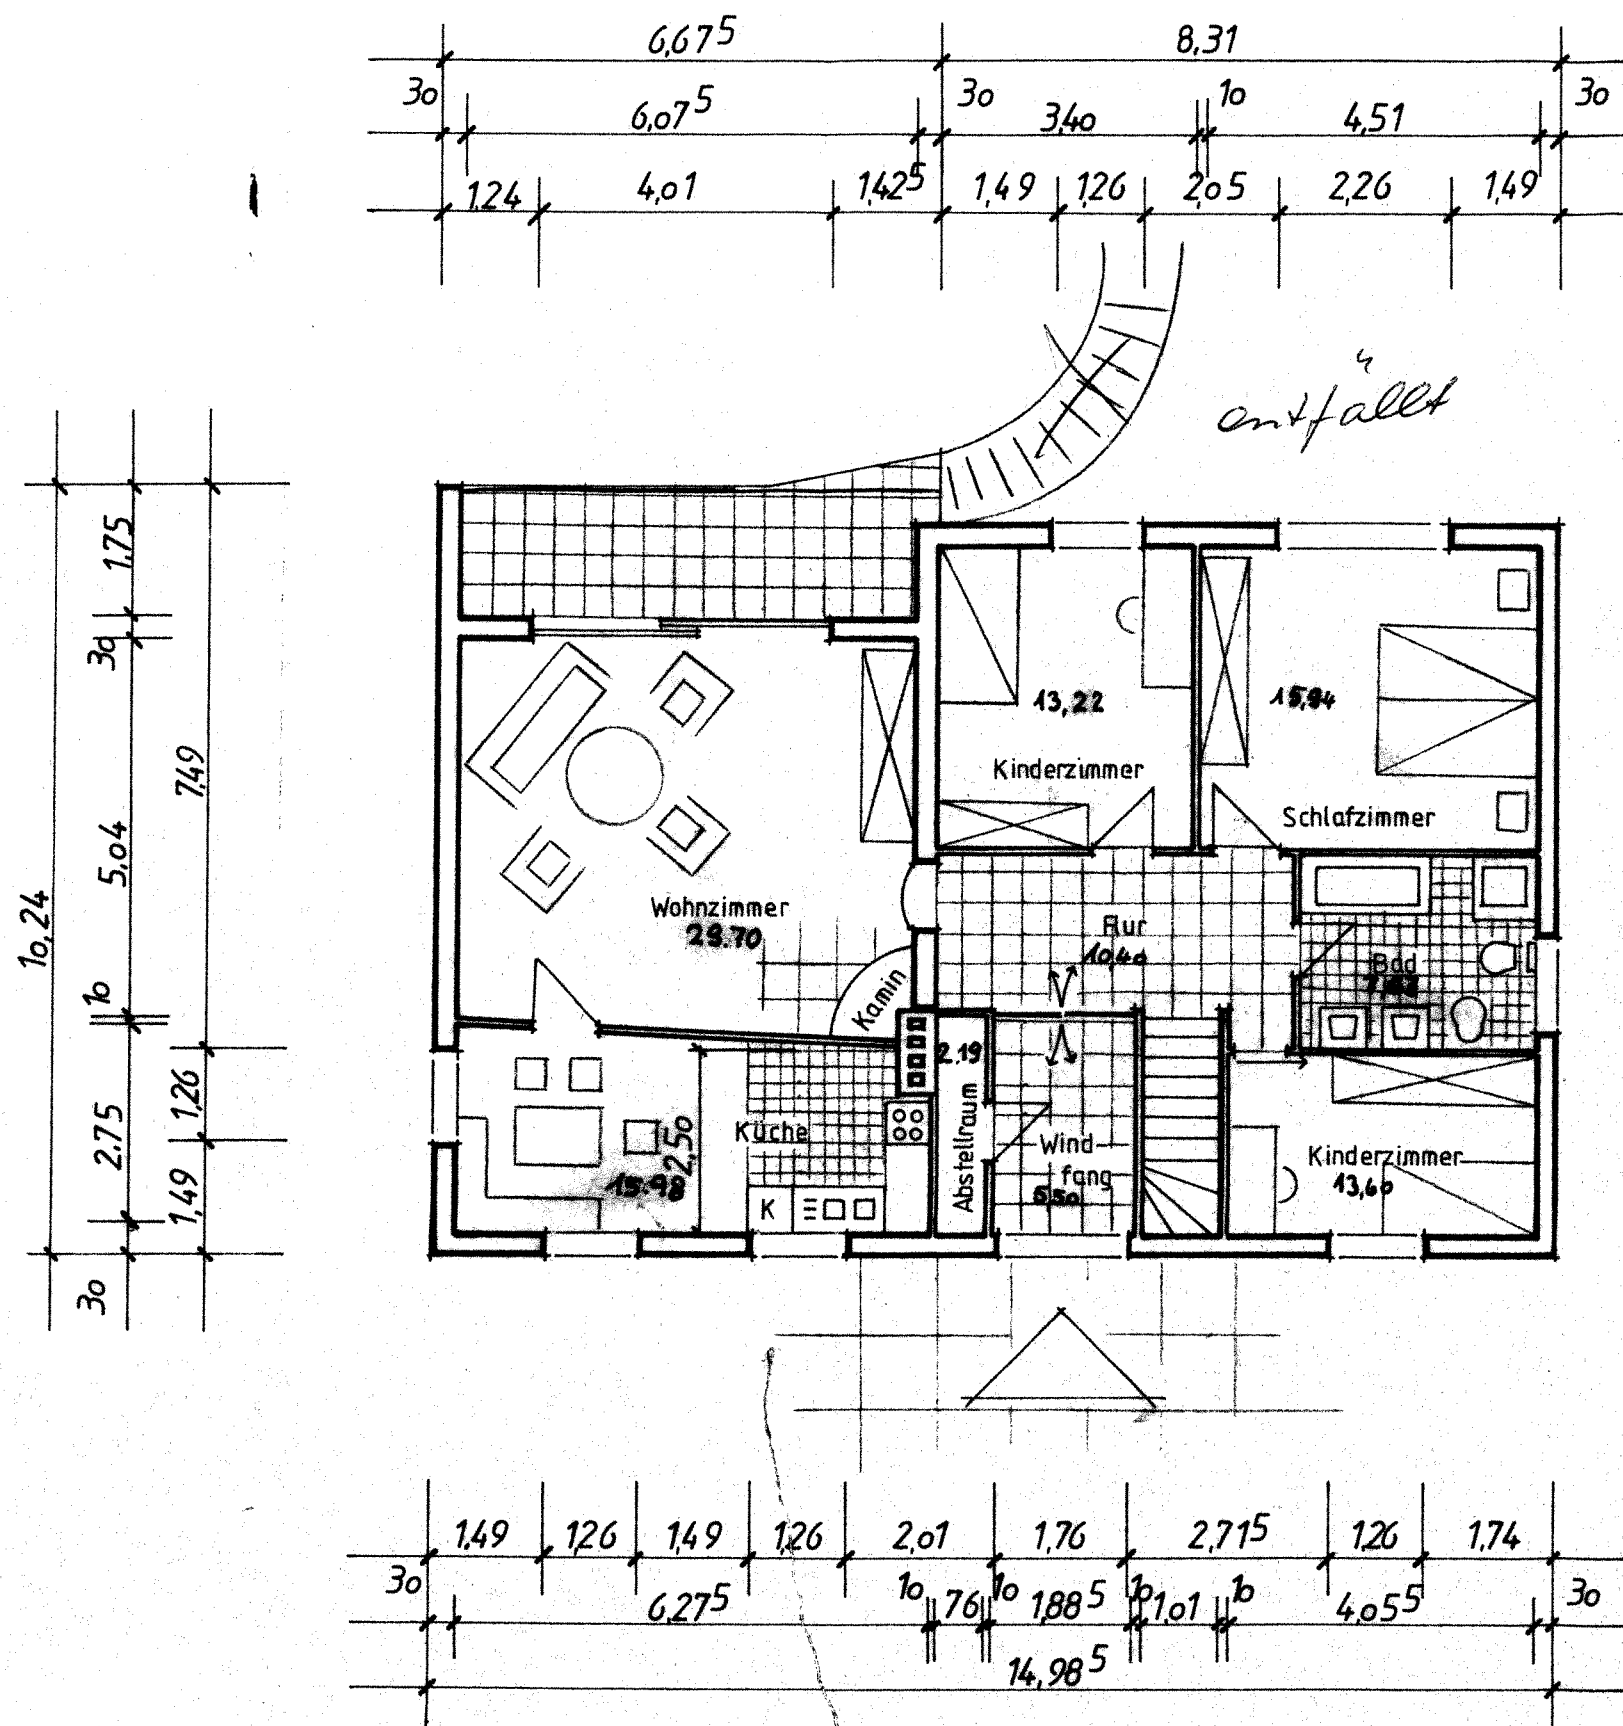

Erdgeschoß Grundriß

Bauvorhaben: Änderungsantrag zum Neubau
eines Einfamilienhauses mit
Einliegerwohnung und Garage

Bauort: Gem. Hermesdorf, Flur 47
Parz. 232

Bauherr: Gerhard Altjohann
Poststraße 6
5226 Reichshof-Denklingen

H. Altjohann

HERBERT DITTMAR
Ing. (arch) BDB
SCHNEPPENHÜRTHER STR. 1
5226 REICHSHOF-DENKLINGEN