


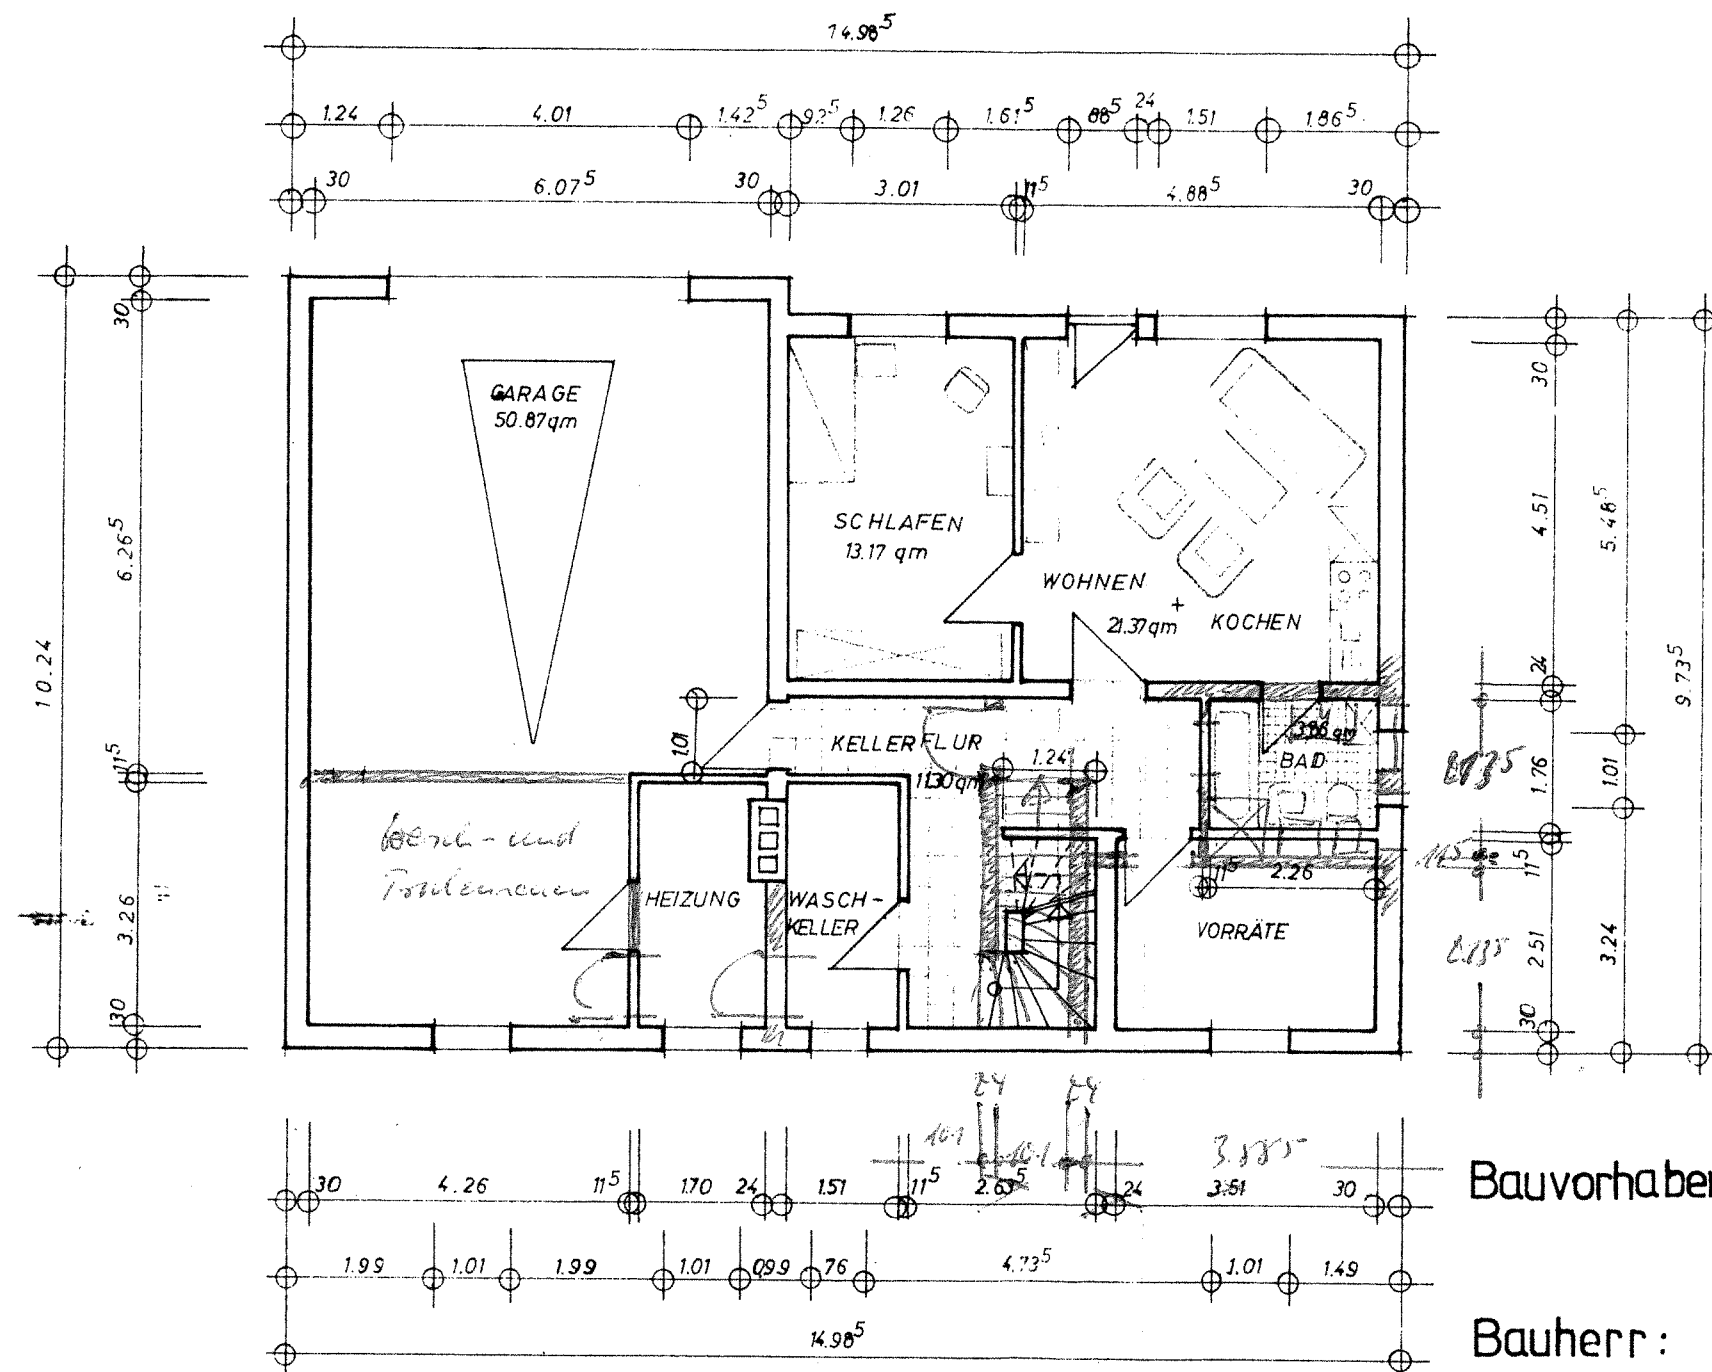

ERDGESCHOSS

Baubaufsichtlich geprüft und
genehmigt durch Bauschein
Nr. **2.050/80**
Gummersbach, den **28. APR. 1981**
Oberbergischer Kreis
Der Oberkreisdirektor
Im Auftrage:

Bauvorhaben: Neubau eines Einfamilienhauses mit
Einliegerwohnung + Garage

Bauherr: Gabriele+Manfred Bank
Hermesdorf

Bauort: Hermesdorf, Stadt Waldbröl

aufgestellt: Sterzenbach, den 10.10.1980

BAUHERR:

M. Bank
S. Bank

ARCHITEKT:

HERBERT TITTMAR
Ing.-(arch.) BDB