


Legende

	Mauerwerk
	Abbruch
	Neubau

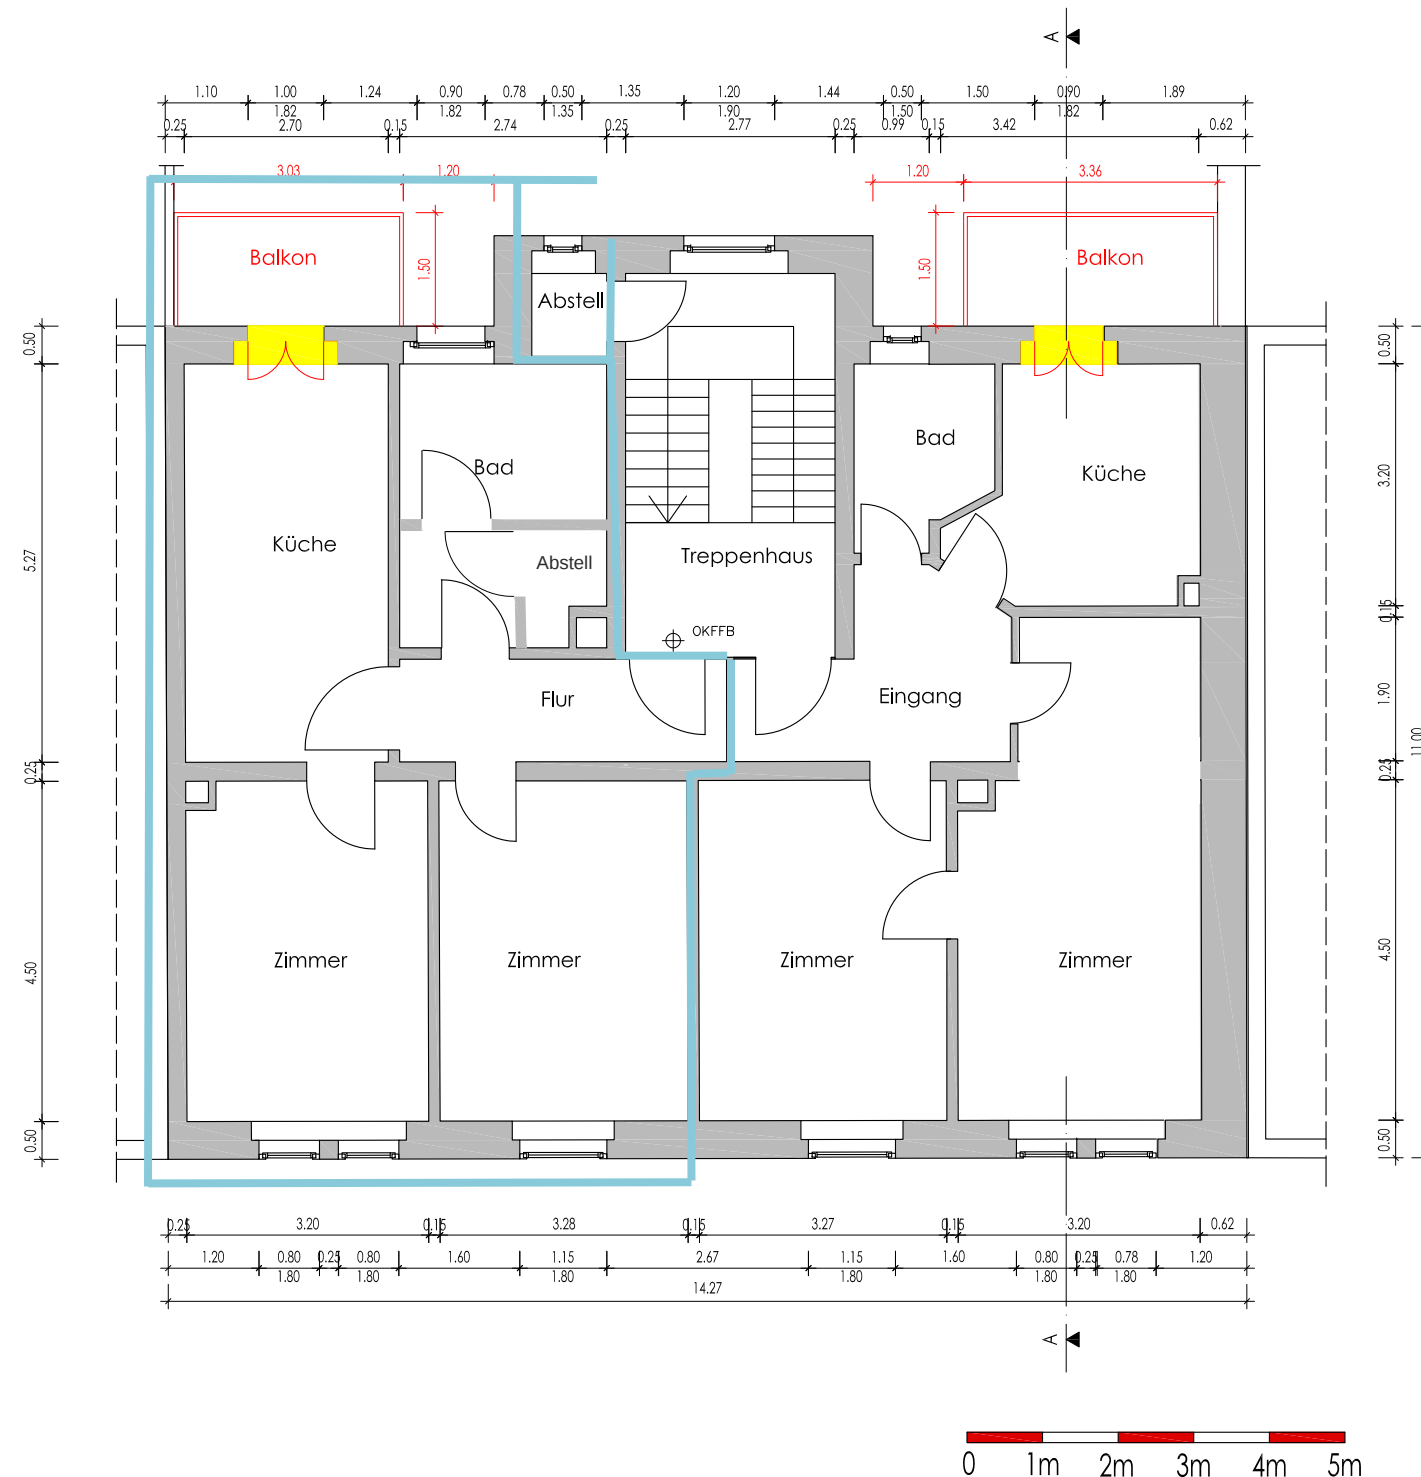

Freigabevermerk Bauherr

Entwurfsverfasser


Ort, Datum

Bauherr

Karlsruhe, Datum

Grundriss Obergeschoss

Übersicht:

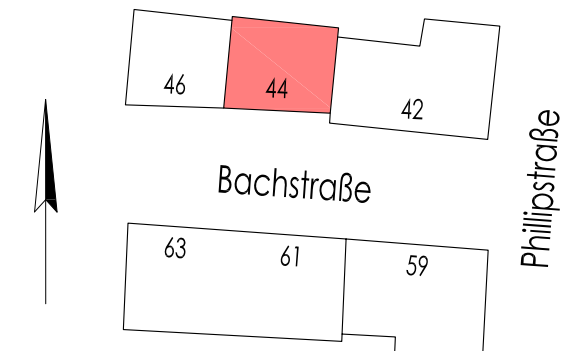

Grafische Darstellung:

LIKA PLAN
Architektur & Bauplanung
Eschersheimer Str. 20
12099 Berlin

Tel: 0152 - 27 46 10 13
Mail: info@likaplan.de
Web: www.likaplan.de



Bauvorhaben:

Bachstraße 44
76185 Karlsruhe

Gebäudeart:

Mehrfamilienhaus

Maßnahme:

Neubau von Balkonen

Bauherr:

Löffel Grundstücks GbR
Herr Florian Löffel
Wilhelmstr. 14
76137 Karlsruhe

Maßnahmen-Nr.:

BAC44

Leistungsphase:

Genehmigungsplanung

Plan-Nr.:

BAC44_GR_3.OG

Entwurfsverfasser:

Veselic Bauengineering GmbH
Dipl.-Ing. Marian Veselic
Schützenstr. 19
76137 Karlsruhe

Gezeichnet:

DG

Geprüft:

FL

Maßstab:

1:100

Datum:

12.08.2021

Tel: 0721 - 20 30 825

Fax: 0721 - 33 51 811

Mail: veselic@bauengineering.de