


Auf dem Freibogen 2
1. OG ETW 4

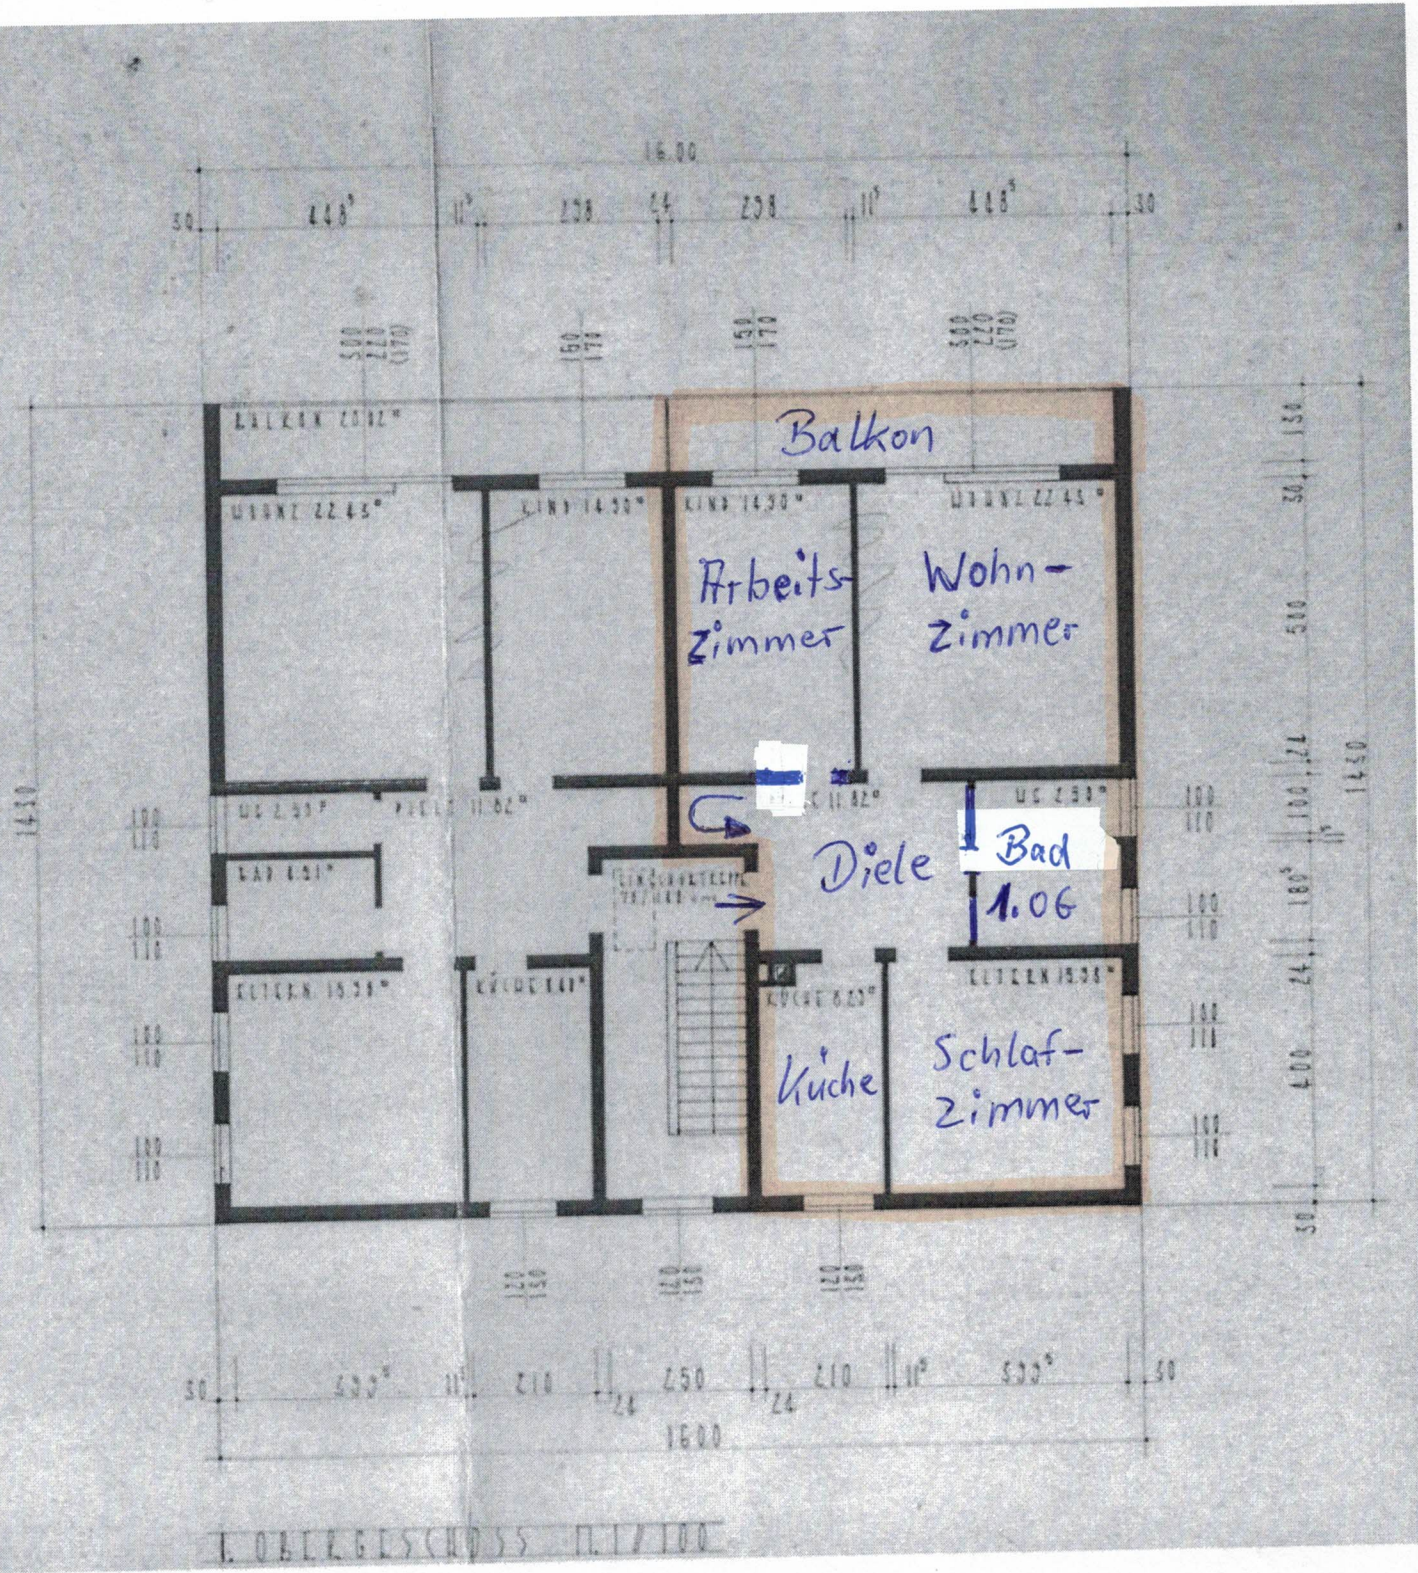

Ausgebautes Dachgeschoss

53125 Bonn
Auf dem Freibogen 2
ETW 4

