


Zeichnungen für den
Antrag auf Erteilung einer Abgeschlossenheitsbescheinigung
Baustelle: Saarlautenstr. 10 - 45721 Haltern am See
Genehmigung: Haltern-Stadt

Plan:
Maßstab: 1:100
gezeichnet: U.H.
Datum: 10.03.2026

Bauherr:
Helmut Strüwe
Saarlautenstr. 10
45721 Haltern am See

Entwurf:
Architektin Dipl.-Ing.
Ursula Hahn
Zum Kiwit 28
45721 Haltern am See

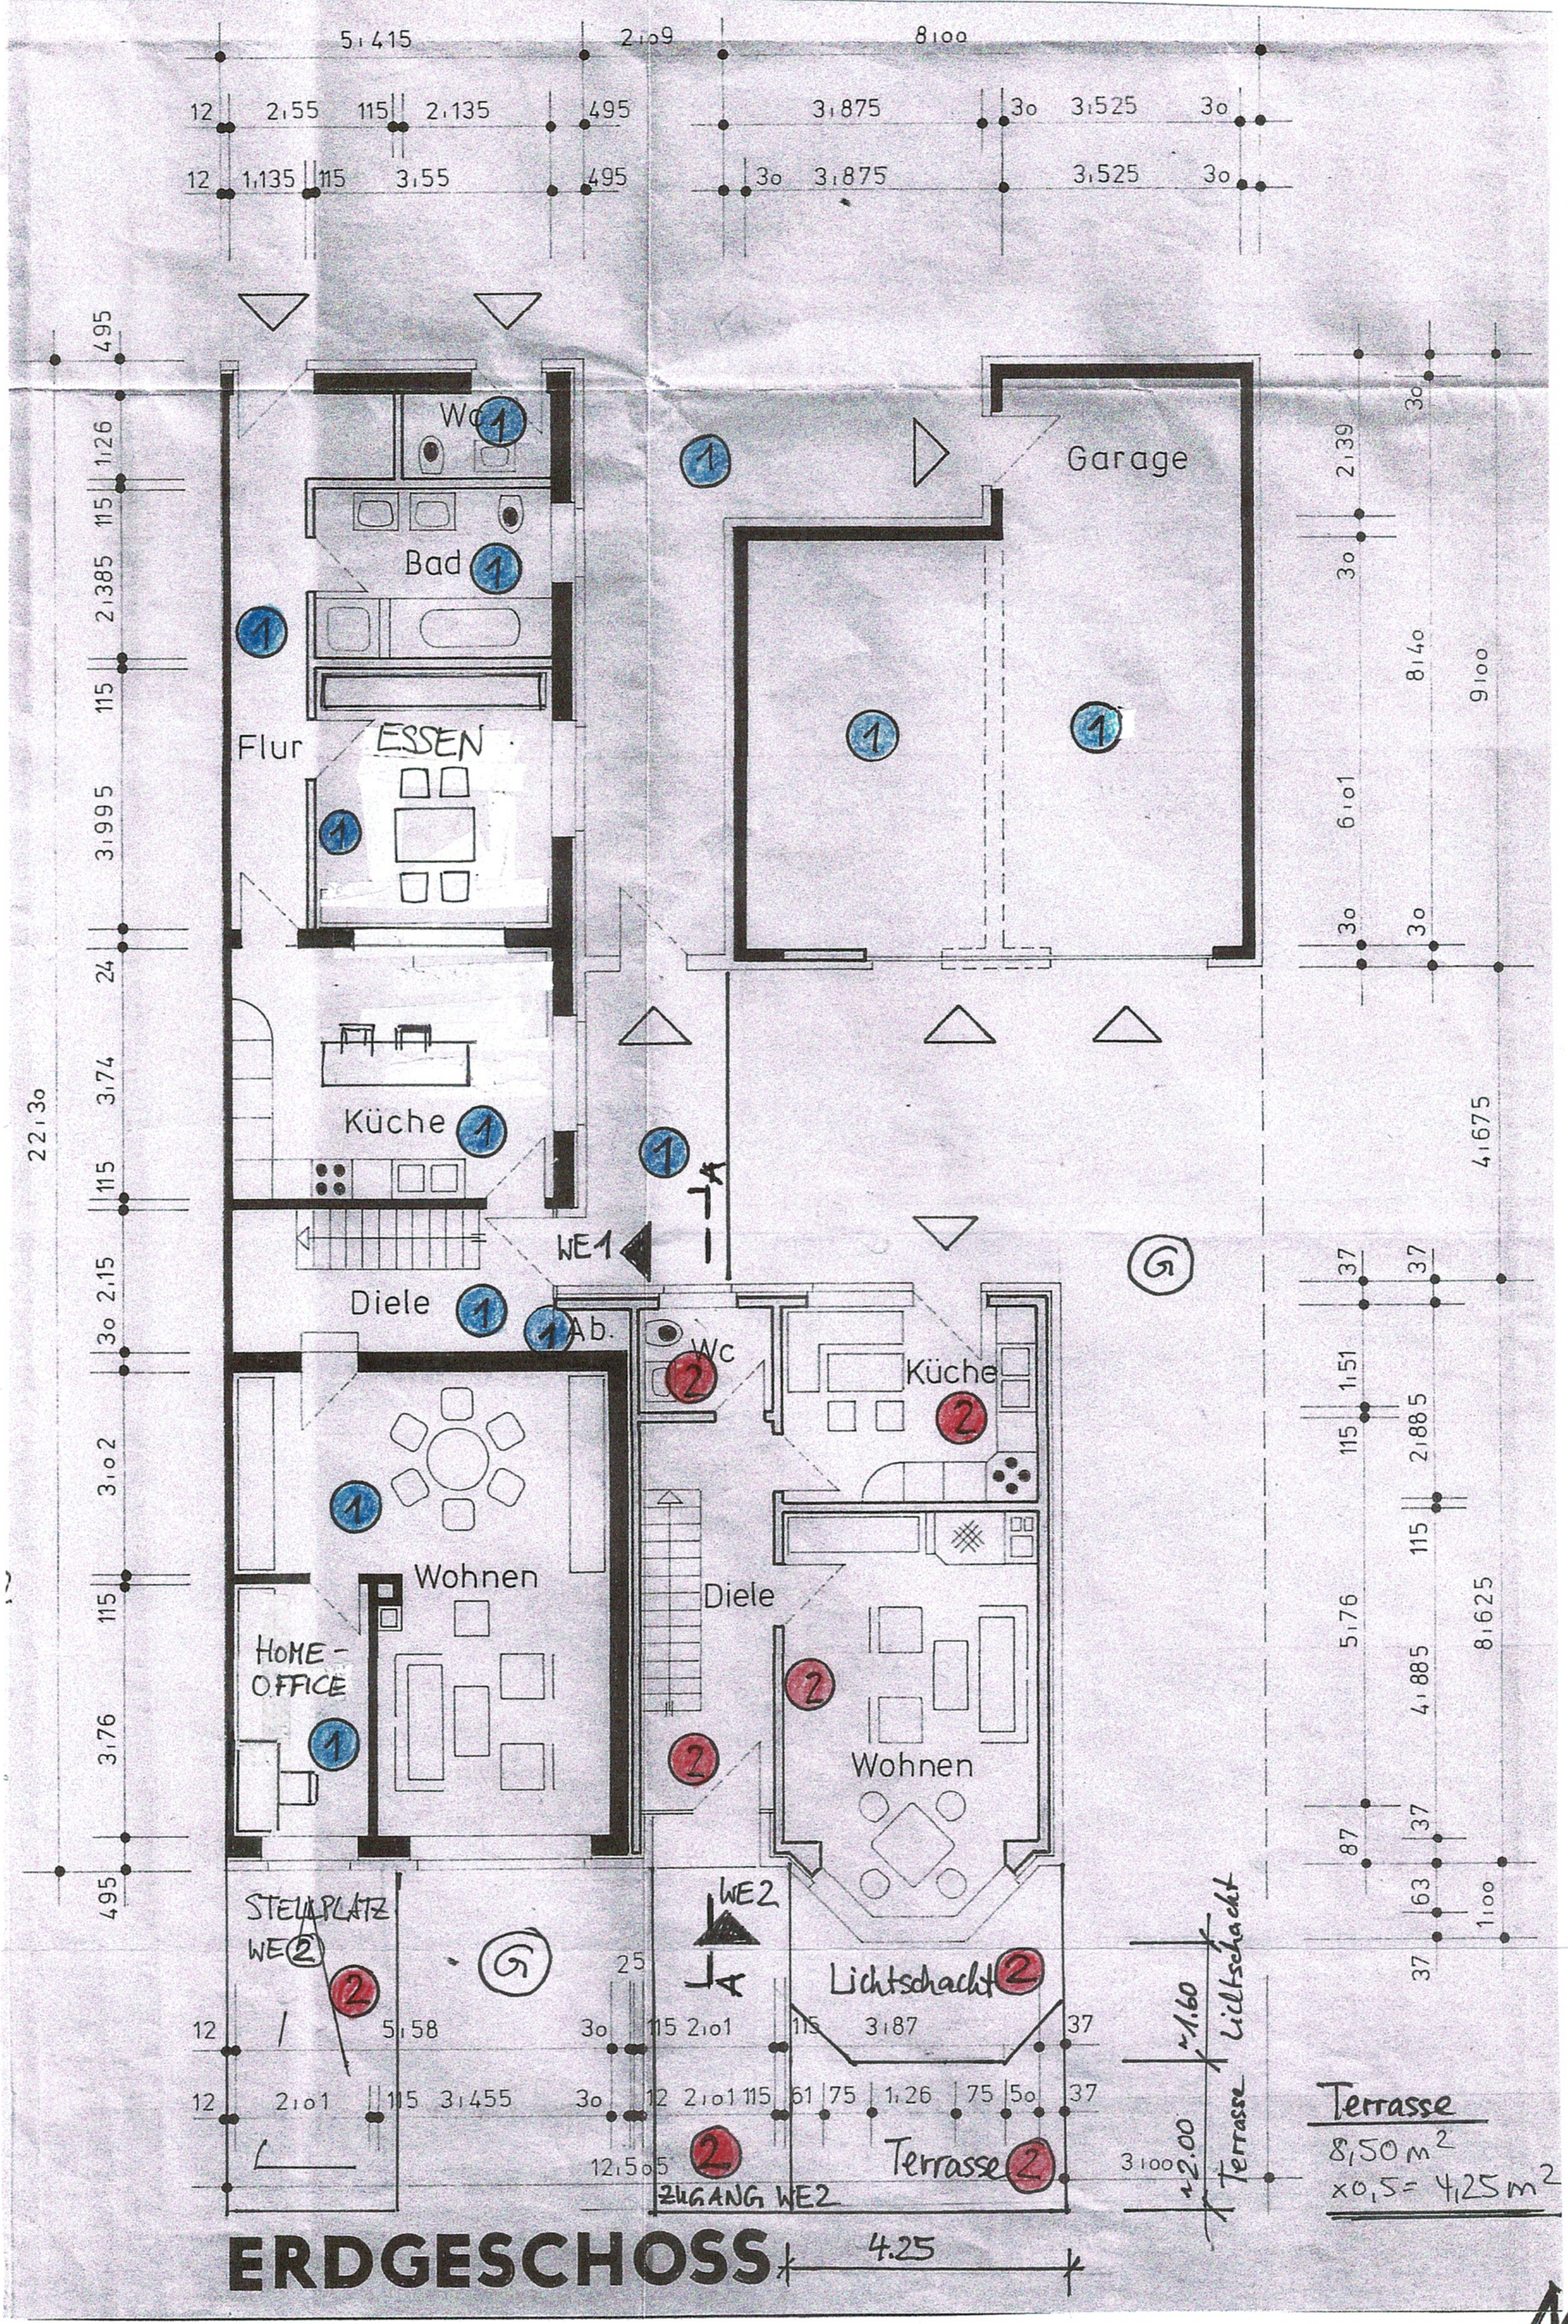

Terrasse
8,50 m²
x 0,5 = 4,25 m²

