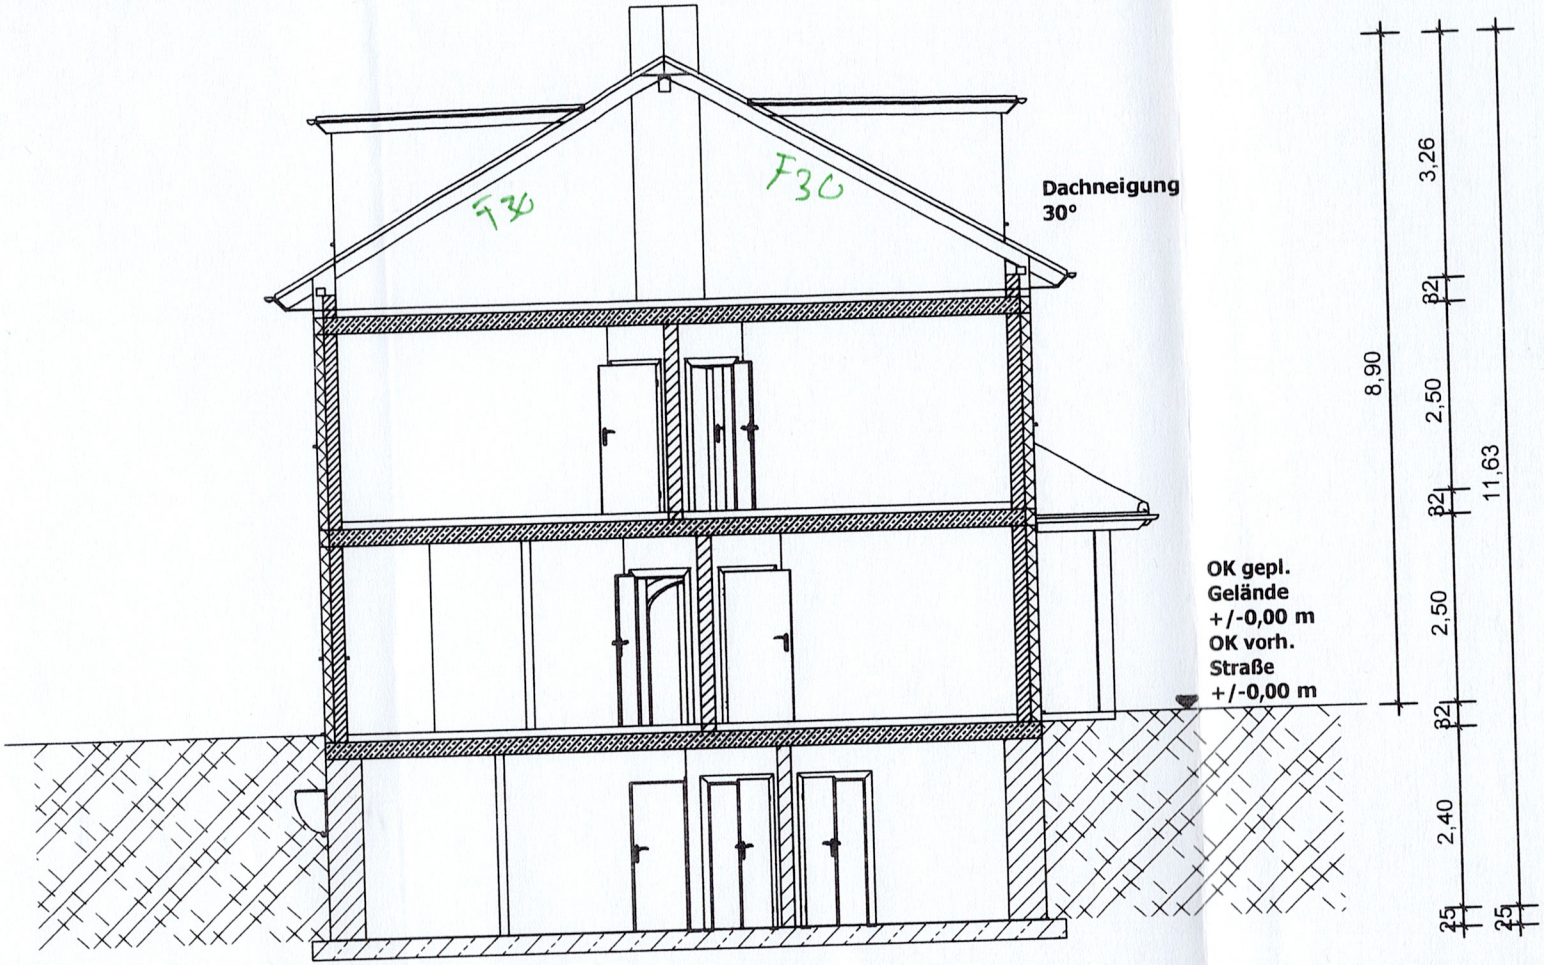
F30
F30
Dachneigung
30°
OK gepl.
Gelände
+/-0,00 m
OK vorh.
Straße
+/-0,00 m
8,90
3,26
82
2,50
82
2,50
82
2,40
25
11,63
25

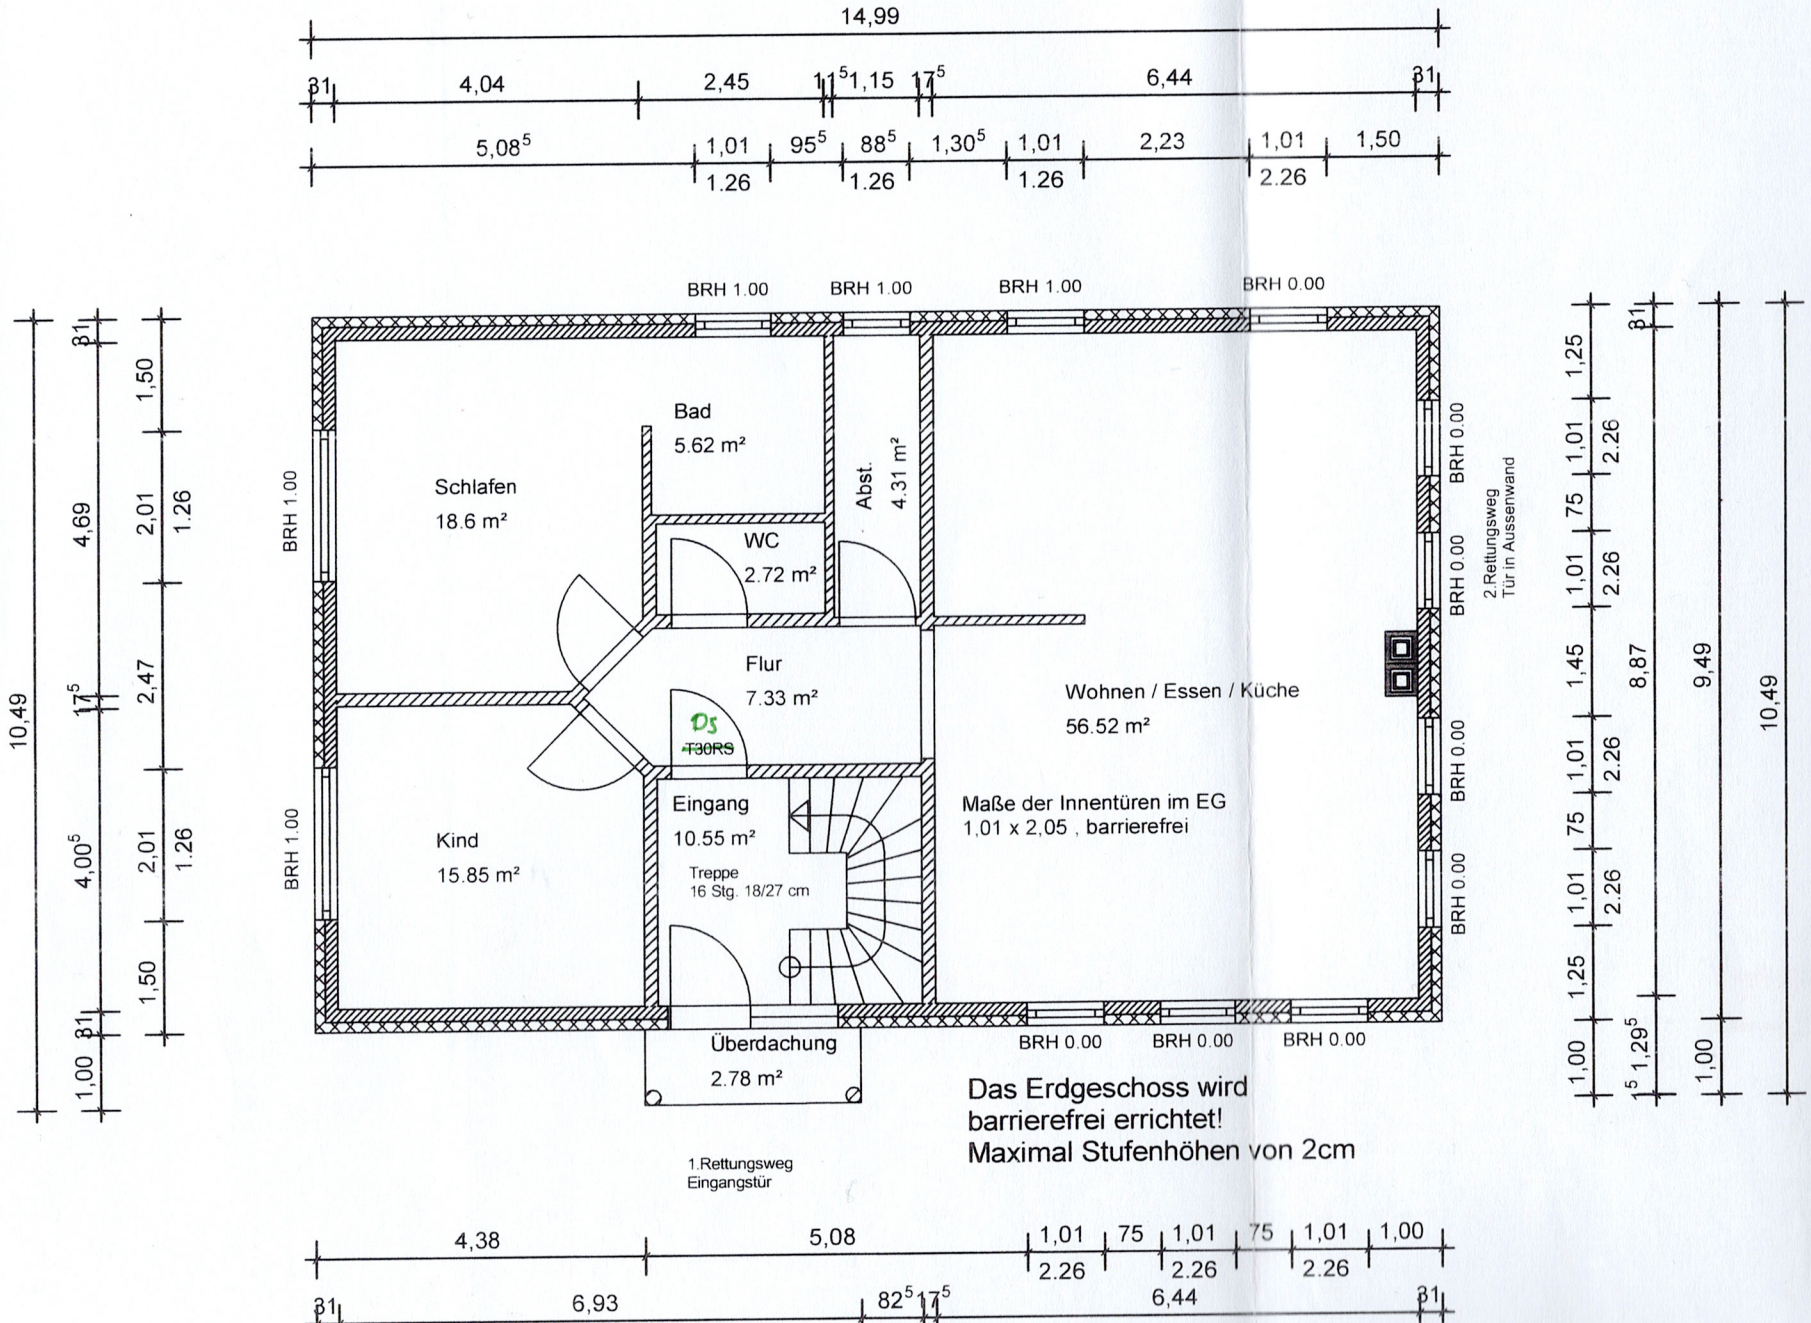
14,99
31
4,04
2,45
11⁵
1,15
17⁵
6,44
31
5,08⁵
1,01
1.26
95⁵
88⁵
1,30⁵
1,01
1.26
2,23
1,01
2.26
1,50
10,49
31
4,69
17⁵
4,00⁵
31
1,00
1,50
2,01
1.26
2,47
2,01
1.26
1,50
BRH 1.00
BRH 1.00
BRH 1.00
BRH 0.00
Bad
5.62 m²
Schlafen
18.6 m²
Abst.
4.31 m²
WC
2.72 m²
Flur
7.33 m²
D5
~~T30RS~~
Wohnen / Essen / Küche
56.52 m²
Eingang
10.55 m²
Treppe
16 Stg. 18/27 cm
Kind
15.85 m²
Maße der Innentüren im EG
1,01 x 2,05 , barrierefrei
Überdachung
2.78 m²
BRH 0.00
BRH 0.00
BRH 0.00
2.Rettungsweg
Tür in Aussenwand
1.Rettungsweg
Eingangstür
Das Erdgeschoss wird
barrierefrei errichtet!
Maximal Stufenhöhen von 2cm
1,25
1,01
2.26
75
1,01
2.26
1,45
8,87
9,49
10,49
31
1,00
1,29⁵
1,00
4,38
5,08
1,01
2.26
75
1,01
2.26
75
1,01
2.26
1,00
31
6,93
82⁵
17⁵
6,44
31

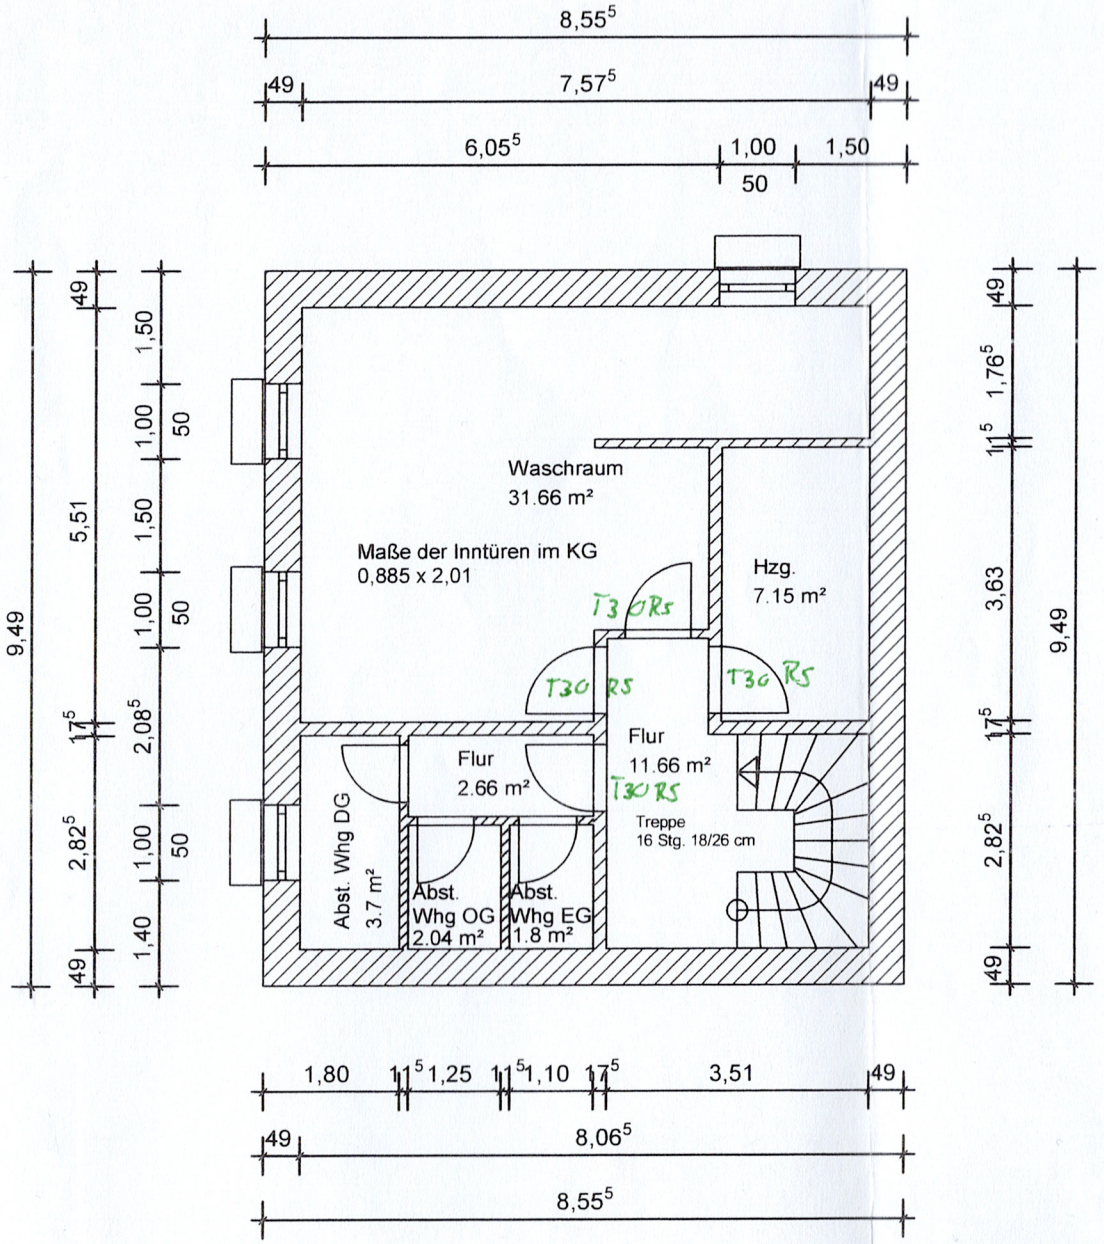
8,55⁵
49
7,57⁵
49
6,05⁵
1,00
1,50
50
9,49
49
5,51
17⁵
2,82⁵
49
1,50
1,00
50
1,50
1,00
50
2,08⁵
1,00
50
1,40
Waschraum
31.66 m²
Maße der Inntüren im KG
0,885 x 2,01
Hzg.
7.15 m²
T30 RS
T30 RS
T30 RS
Flur
2.66 m²
Flur
11.66 m²
T30 RS
Treppe
16 Stg. 18/26 cm
Abst. Whg DG
3.7 m²
Abst.
Whg OG
2.04 m²
Abst.
Whg EG
1.8 m²
49
1,76⁵
11⁵
3,63
17⁵
2,82⁵
49
9,49
1,80
11⁵
1,25
11⁵
1,10
17⁵
3,51
49
49
8,06⁵
8,55⁵

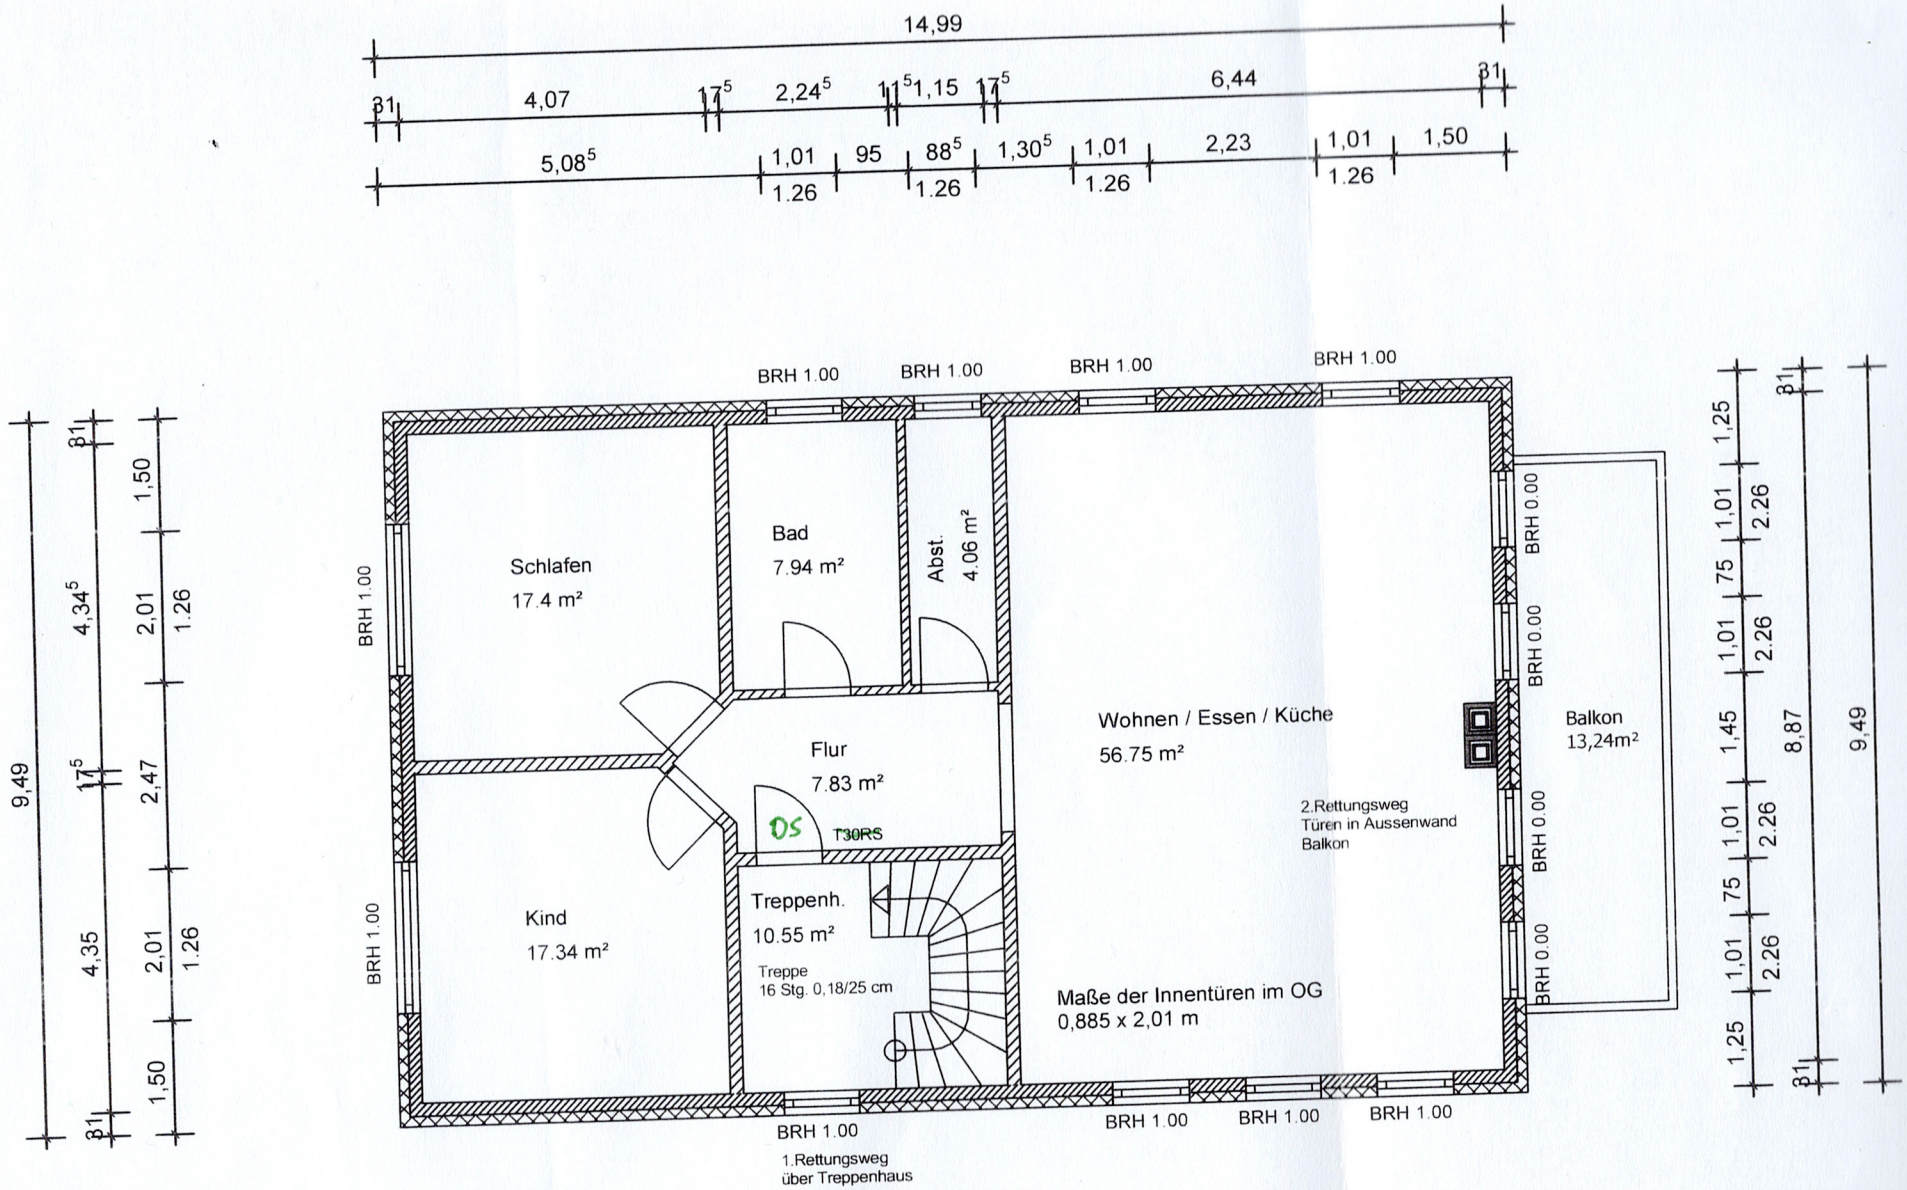
14,99
31
4,07
17⁵
2,24⁵
11⁵
1,15
17⁵
6,44
31
5,08⁵
1,01
1.26
95
88⁵
1.26
1,30⁵
1,01
1.26
2,23
1,01
1.26
1,50
9,49
31
4,34⁵
1,50
2,01
1.26
17⁵
2,47
4,35
2,01
1.26
31
1,50
BRH 1.00
BRH 1.00
BRH 1.00
BRH 1.00
BRH 1.00
Schlafen
17.4 m²
Bad
7.94 m²
Abst.
4.06 m²
Flur
7.83 m²
DS
T30RS
Kind
17.34 m²
Treppenh.
10.55 m²
Treppe
16 Stg. 0,18/25 cm
Wohnen / Essen / Küche
56.75 m²
2.Rettungsweg
Türen in Aussenwand
Balkon
Maße der Innentüren im OG
0,885 x 2,01 m
BRH 0.00
BRH 0.00
BRH 0.00
BRH 0.00
Balkon
13,24m²
BRH 1.00
BRH 1.00
BRH 1.00
BRH 1.00
1.Rettungsweg
über Treppenhaus
1,25
31
1,01
2.26
75
1,01
2.26
1,45
8,87
1,01
2.26
75
1,01
2.26
1,25
31
9,49
5,09⁵
1,01
1.26
3,35⁵
1,01
1.26
75
1,01
1.26
75
1,01
1.26
1,00
31
4,07
17⁵
3,51
17⁵
6,44
31
14,99

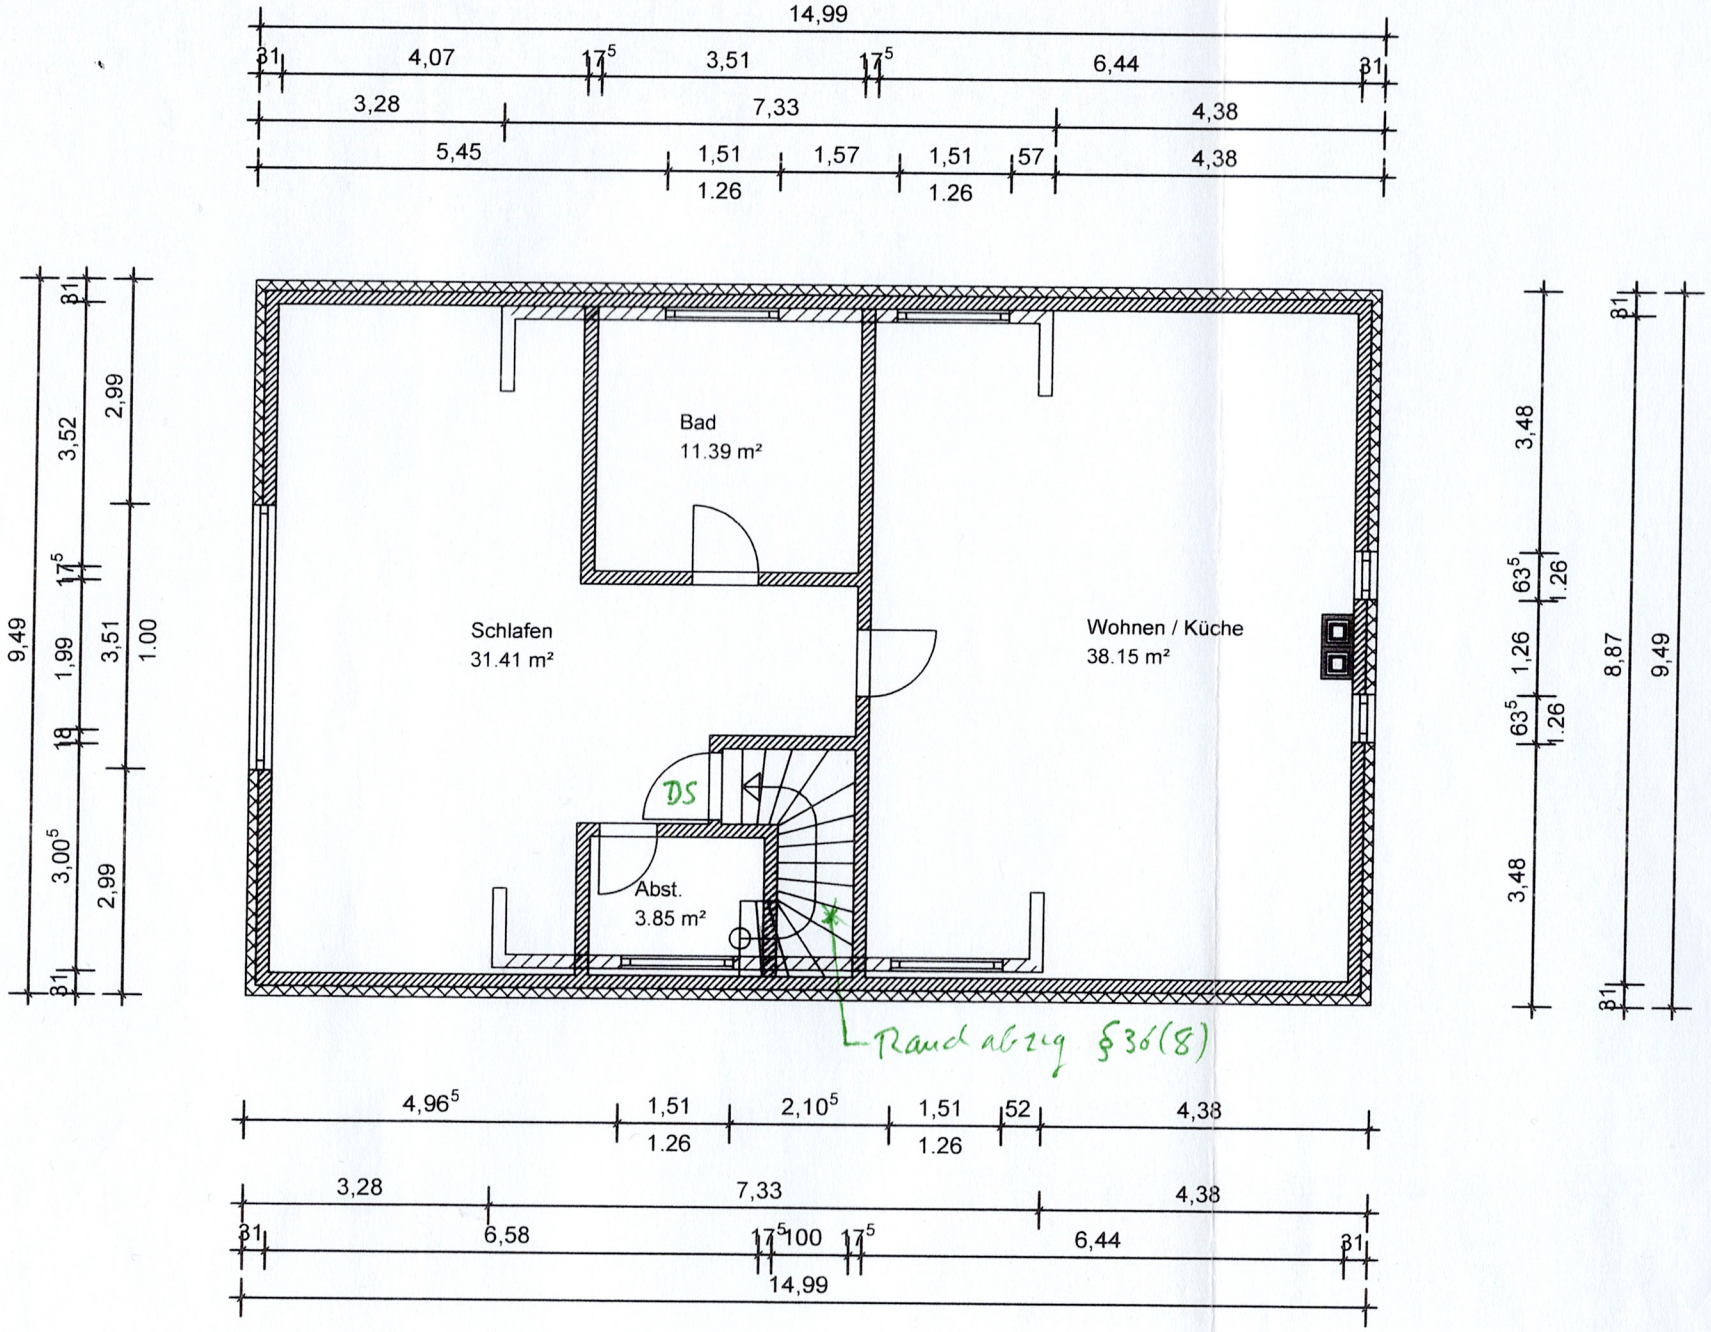
14,99
31
4,07
17⁵
3,51
17⁵
6,44
31
3,28
7,33
4,38
5,45
1,51
1,57
1,51
57
4,38
1.26
1.26
Bad
11.39 m²
Schlafen
31.41 m²
Wohnen / Küche
38.15 m²
Abst.
3.85 m²
DS
Rauchabzug §36(8)
9,49
31
3,52
2,99
17⁵
1,99
3,51
1.00
18
3,00⁵
2,99
31
3,48
63⁵
1.26
1,26
63⁵
1.26
3,48
31
8,87
9,49
31
4,96⁵
1,51
2,10⁵
1,51
52
4,38
1.26
1.26
3,28
7,33
4,38
31
6,58
17⁵
100
17⁵
6,44
31
14,99