


1399
 30 401 24 326 24 56 30
 130 201 130 314 137 350 137
 135 220 60
 32 29/500/160 2x 15/500/160 56/350/160
 V13 2450 V13 2x V10 2x 1250 2x V10 V20 3650 V20

30 401 499 27
 24 25/500/110
 V13 1550 V13
 20 13
 115 115 165 155
 135 76 74 100 13
 115 401 2385 400 V10
 2865 500 1500
 30 2385 2865 400 V10

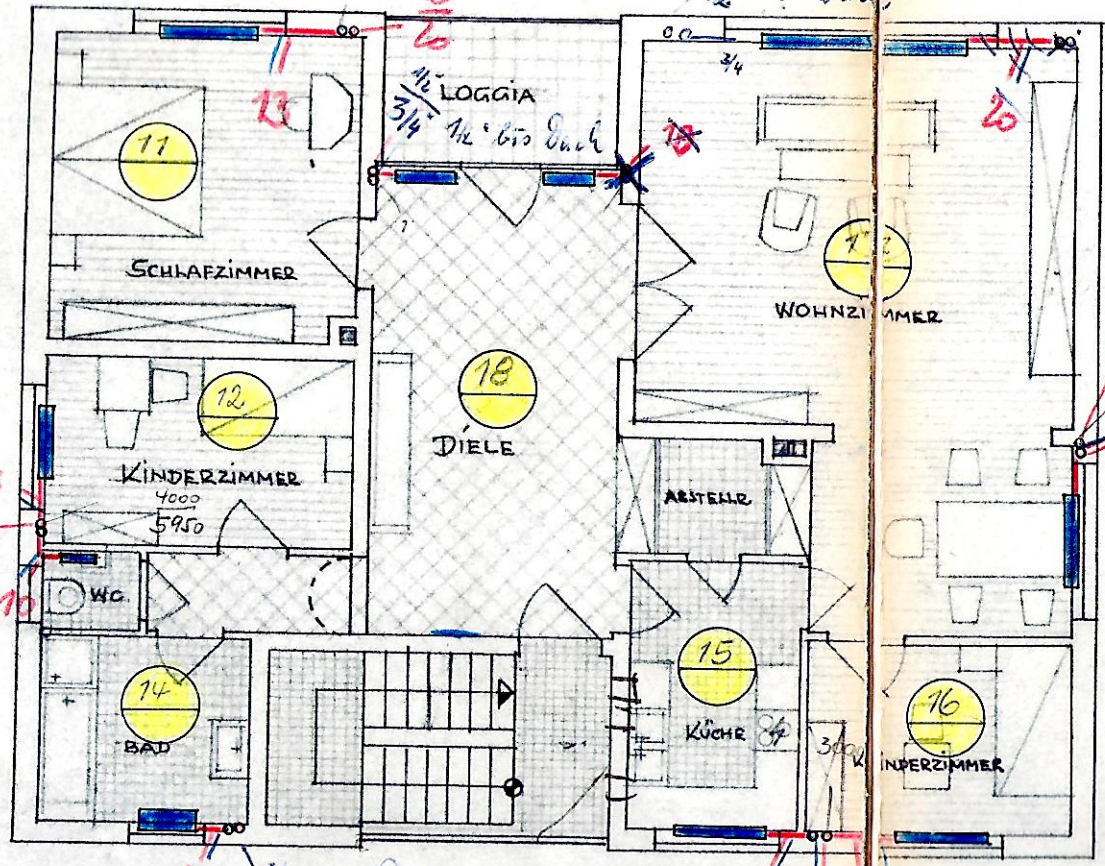

30 30
 115 200
 5865 501 501
 611
 24 24
 261
 1099
 25/500/110
 V13 1550 V13
 20 13
 201 135 150 115 155
 135 24 24 115
 3115 296 351 2575
 30 30 30
 115 261

20 314 bis Durch 10 13 13 28
 19/500/120 x 24/500/120 27/500/120