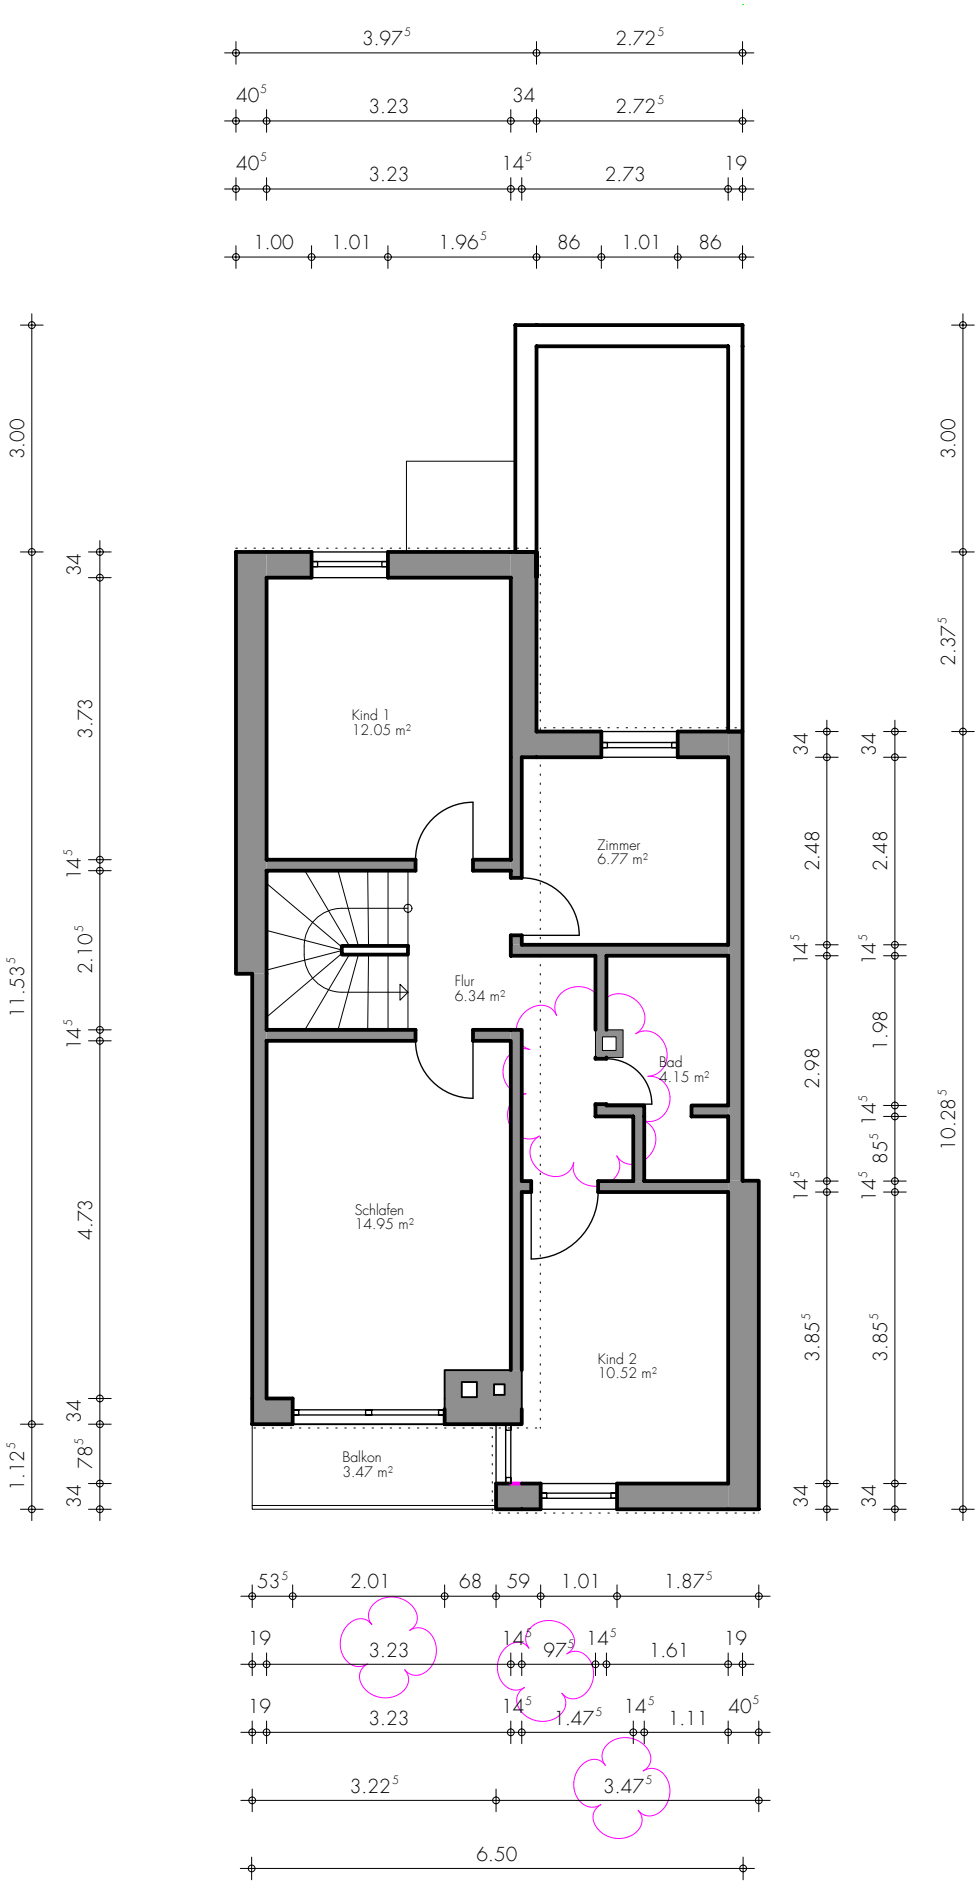

OBERGESCHOSS BESTAND

Bestand OG / 21.01.2025 / 1 : 100