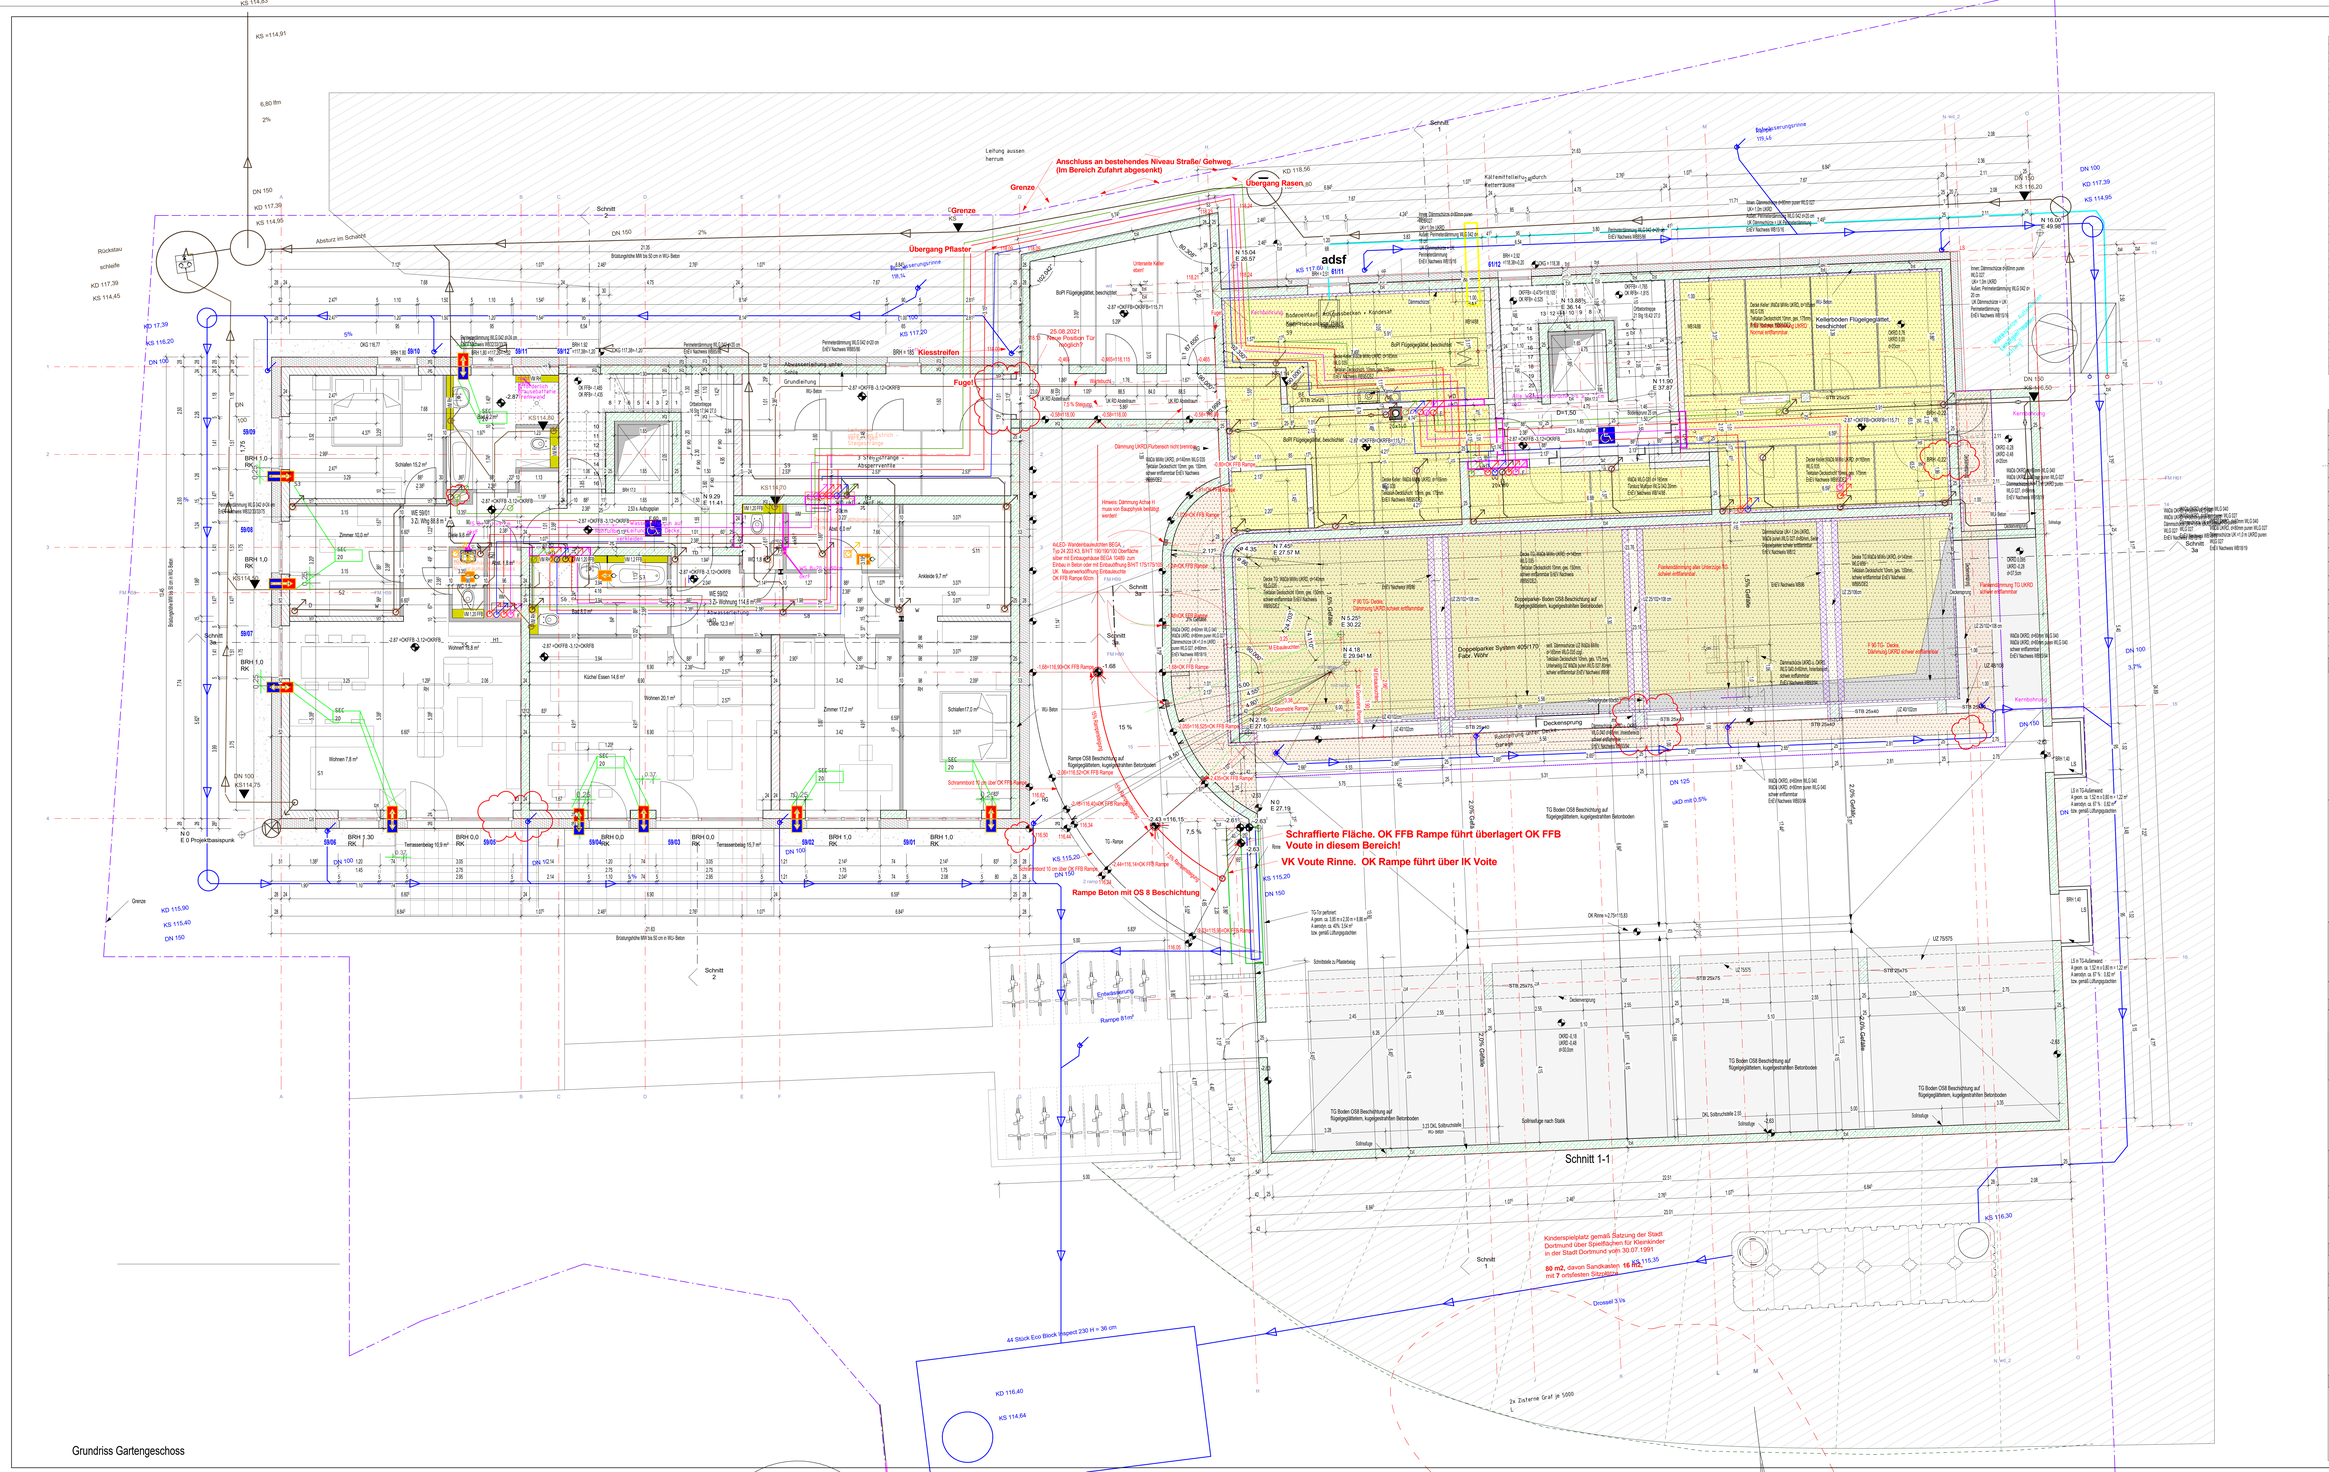

Grundriss Gartengeschoss

Nr.	Beschreibung	Datum
20	Zusätzliche Tür	08.05.2021
28	Neue Position Tür möglich?	25.08.2021

Planänderung / Planergänzung:

Datum:	Index:	Beschreibung:

Legende

- Bew. Beton
- Betonfetigteil
- Kalksandstein
- WDVS
- Perimeterdämmung
- Trockenbau/ GKB-Ständerwände
- Schacht raumhoch
- Trockenbau/ Vorsatzschalen
- Kapillarbrechende Schicht

DD Deckendurchbruch
WD Wanddurchbruch
BD Bodendurchbruch
SWS senkrechter Wandschlitz

BA	Bodenausspeisung	RL	Rollladen
VK	Vorderkante	RR	Regenfallrohr
OK	Oberkante	H	Heizung
UK	Unterkante	HK	Heizkörper
AK	Aussenkante	RLT	Raumluftfeuchte
UKD	Unterkante Decke	RWA	Rauchwärmeabzug
OK RFB	Oberkante Rohfußboden	E	Elektro
OK FFB	Oberkante Fertigfußboden	L	Lüftung
BRH	Brüstungshöhe	S	Sanitär
UZ	Unterzug	GA	Grundleitungsanschluß
UEZ	Überzug		
HG	Hausgrund		
DV	Dachvorsprung		
BD	bodengleiche Duschrinne		

Die Bodenplatten und Fundamente gegen Erdreich sind in Stahlbeton entsprechend d. DIN-Vorschriften auszuführen. Arbeits- und Dehnfugen zwischen den Stahlbetonteilen sind gegen eindringende Feuchtigkeit mit Fugenbändern wasserdicht nach DIN zu verbinden. Gegen drückendes Wasser durch Bauteile, gleich welcher Art, haftet allein der ausführende Unternehmer. Die Auflagen des Bauscheins, die zutreffenden DIN-Vorschriften mit allen daraus resultierenden baulichen Notwendigkeiten sowie das Bodengutachten sind bei der Ausführung zu beachten.

Bodenaufbauten

nach Angaben Bauphysik

Tiefgangsrelaxation:
OS 8 Beschichtung

Sämtliche Maße sind vom Unternehmer verantwortlich zu prüfen und mit denen in anderen Plänen zu vergleichen. Unklarheiten sind der Bauleitung sofort zu melden!

Alle Höhenangaben ab OK RFB

Projekt:

Neubau MFH
Overgünne 61
44267 Dortmund

Planungsphase: Werkplanung

Gartengeschoss

Maßstab:	Plannummer:	Datum:	Index:
1 : 50	0010 WP 840x1470	25.08.2021 17:32:35	

Bauherr:

Apodo Grundstücksverwaltungsgesellschaft GbR
Geschäftsführer: Jörg Borchers
Seeblick 12
44263 Dortmund

Projektbetreuung + Planung

Höhne Architekten GmbH
Erwin- Hageloh- Straße 78
70376 Stuttgart