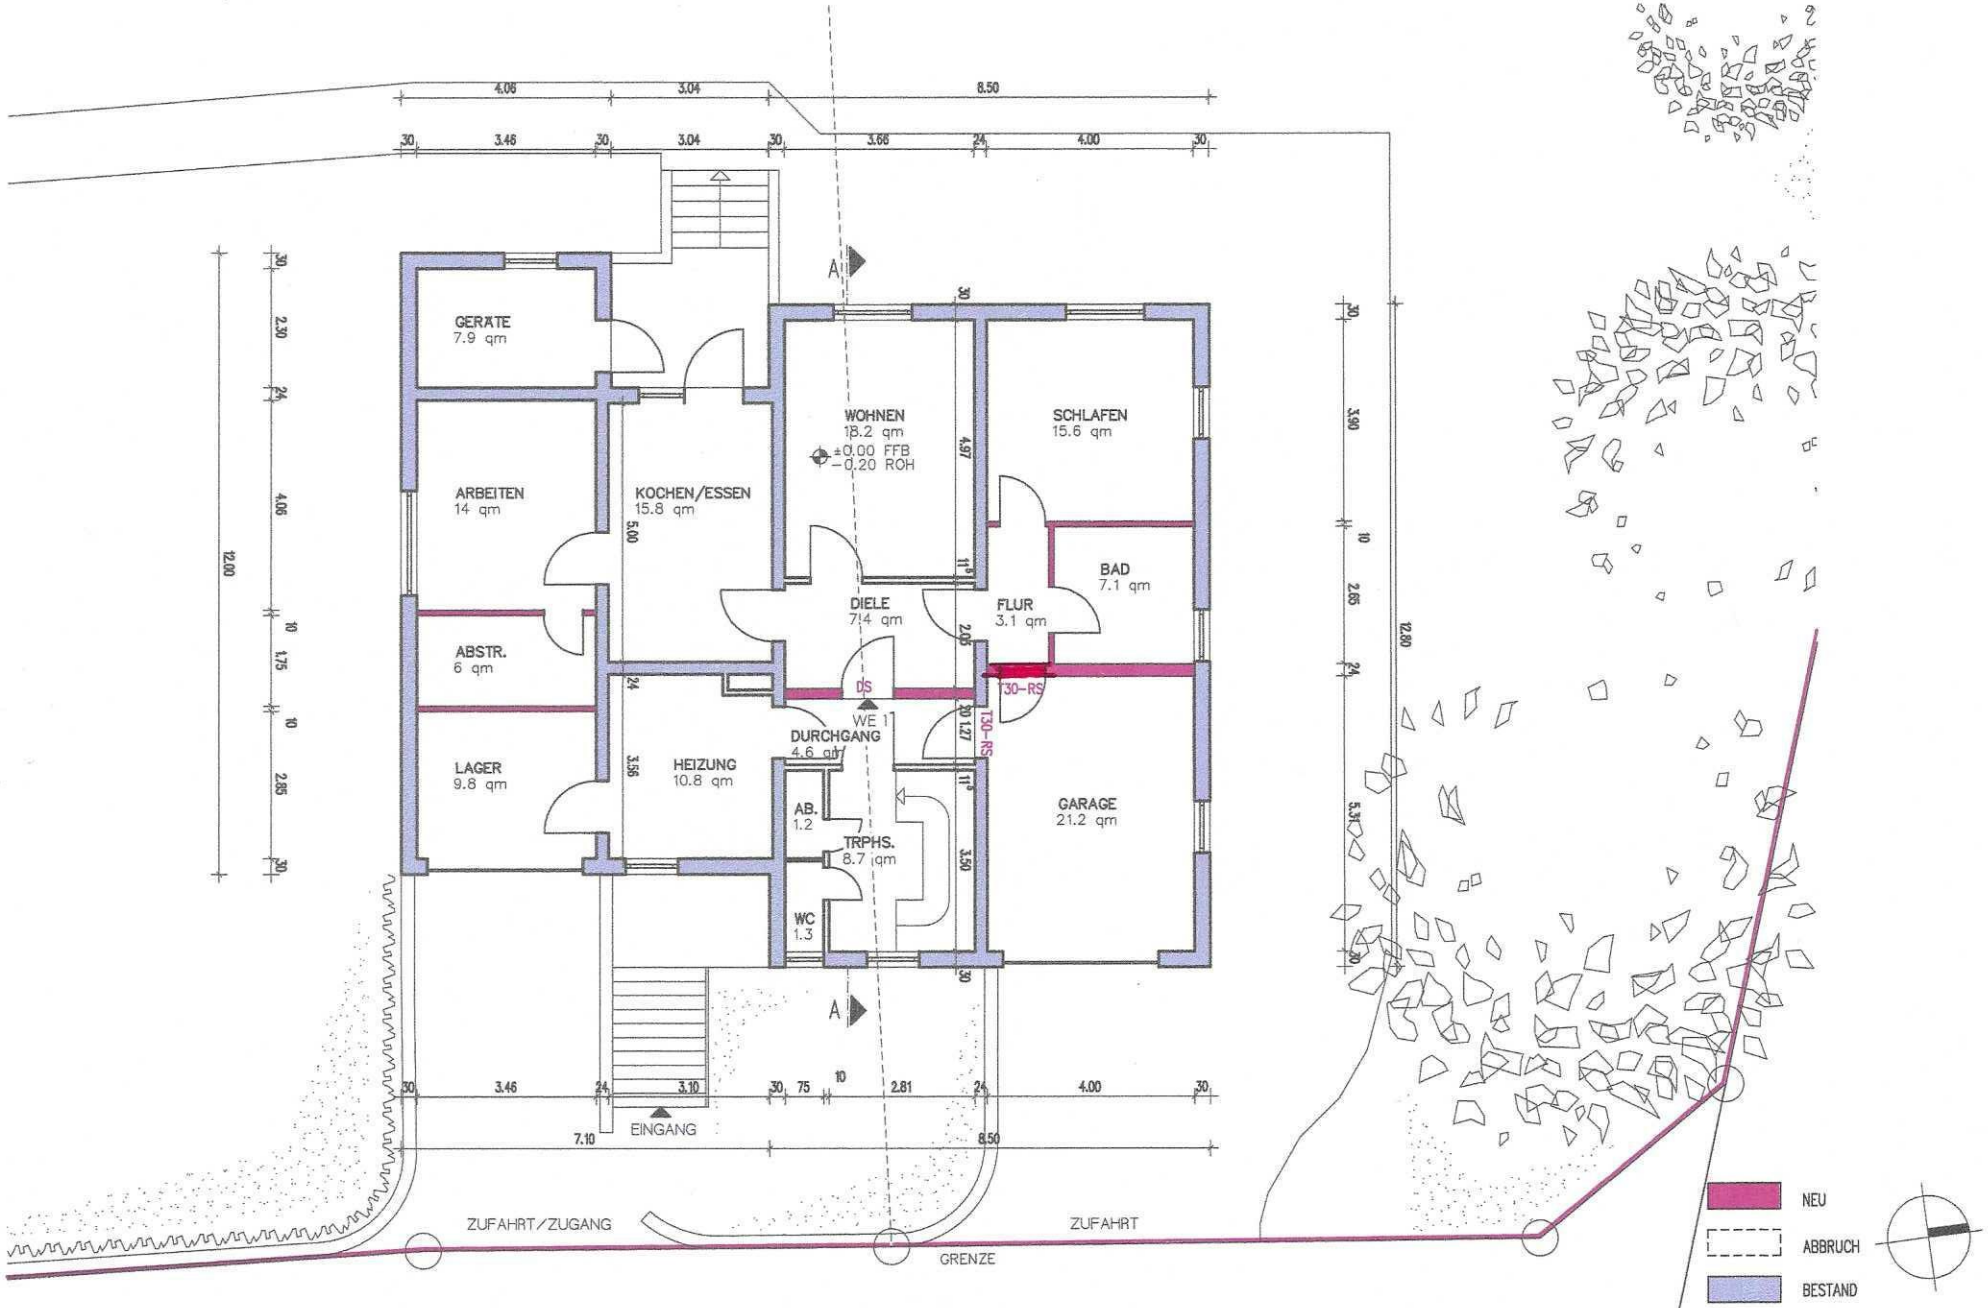

PROJEKT	NUTZUNGSÄNDERUNG – NACHTRÄGLICHE GENEHMIGUNG DES KELLERGESCHOSSES ZU WOHNZWECKEN / PAPPELSTR. 24, 35321 LAUBACH-RUPPERTSBURG	BAUHERR	ARCHITEKT	OKT. 2025
BAUHERR	HERR KLAUS ROMER JUSTUS-LIEBIG-STR. 31, 64839 MÜNSTER			
BAUTEIL	KELLERGESCHOSS 1:100			

PAPPELSTRASSE

KRATZ ARCHITEKTEN

ANDREAS KRATZ
AM HELLENBERG 5a
35321 LAUBACH
06405 / 6963