


Anlage 2

2022

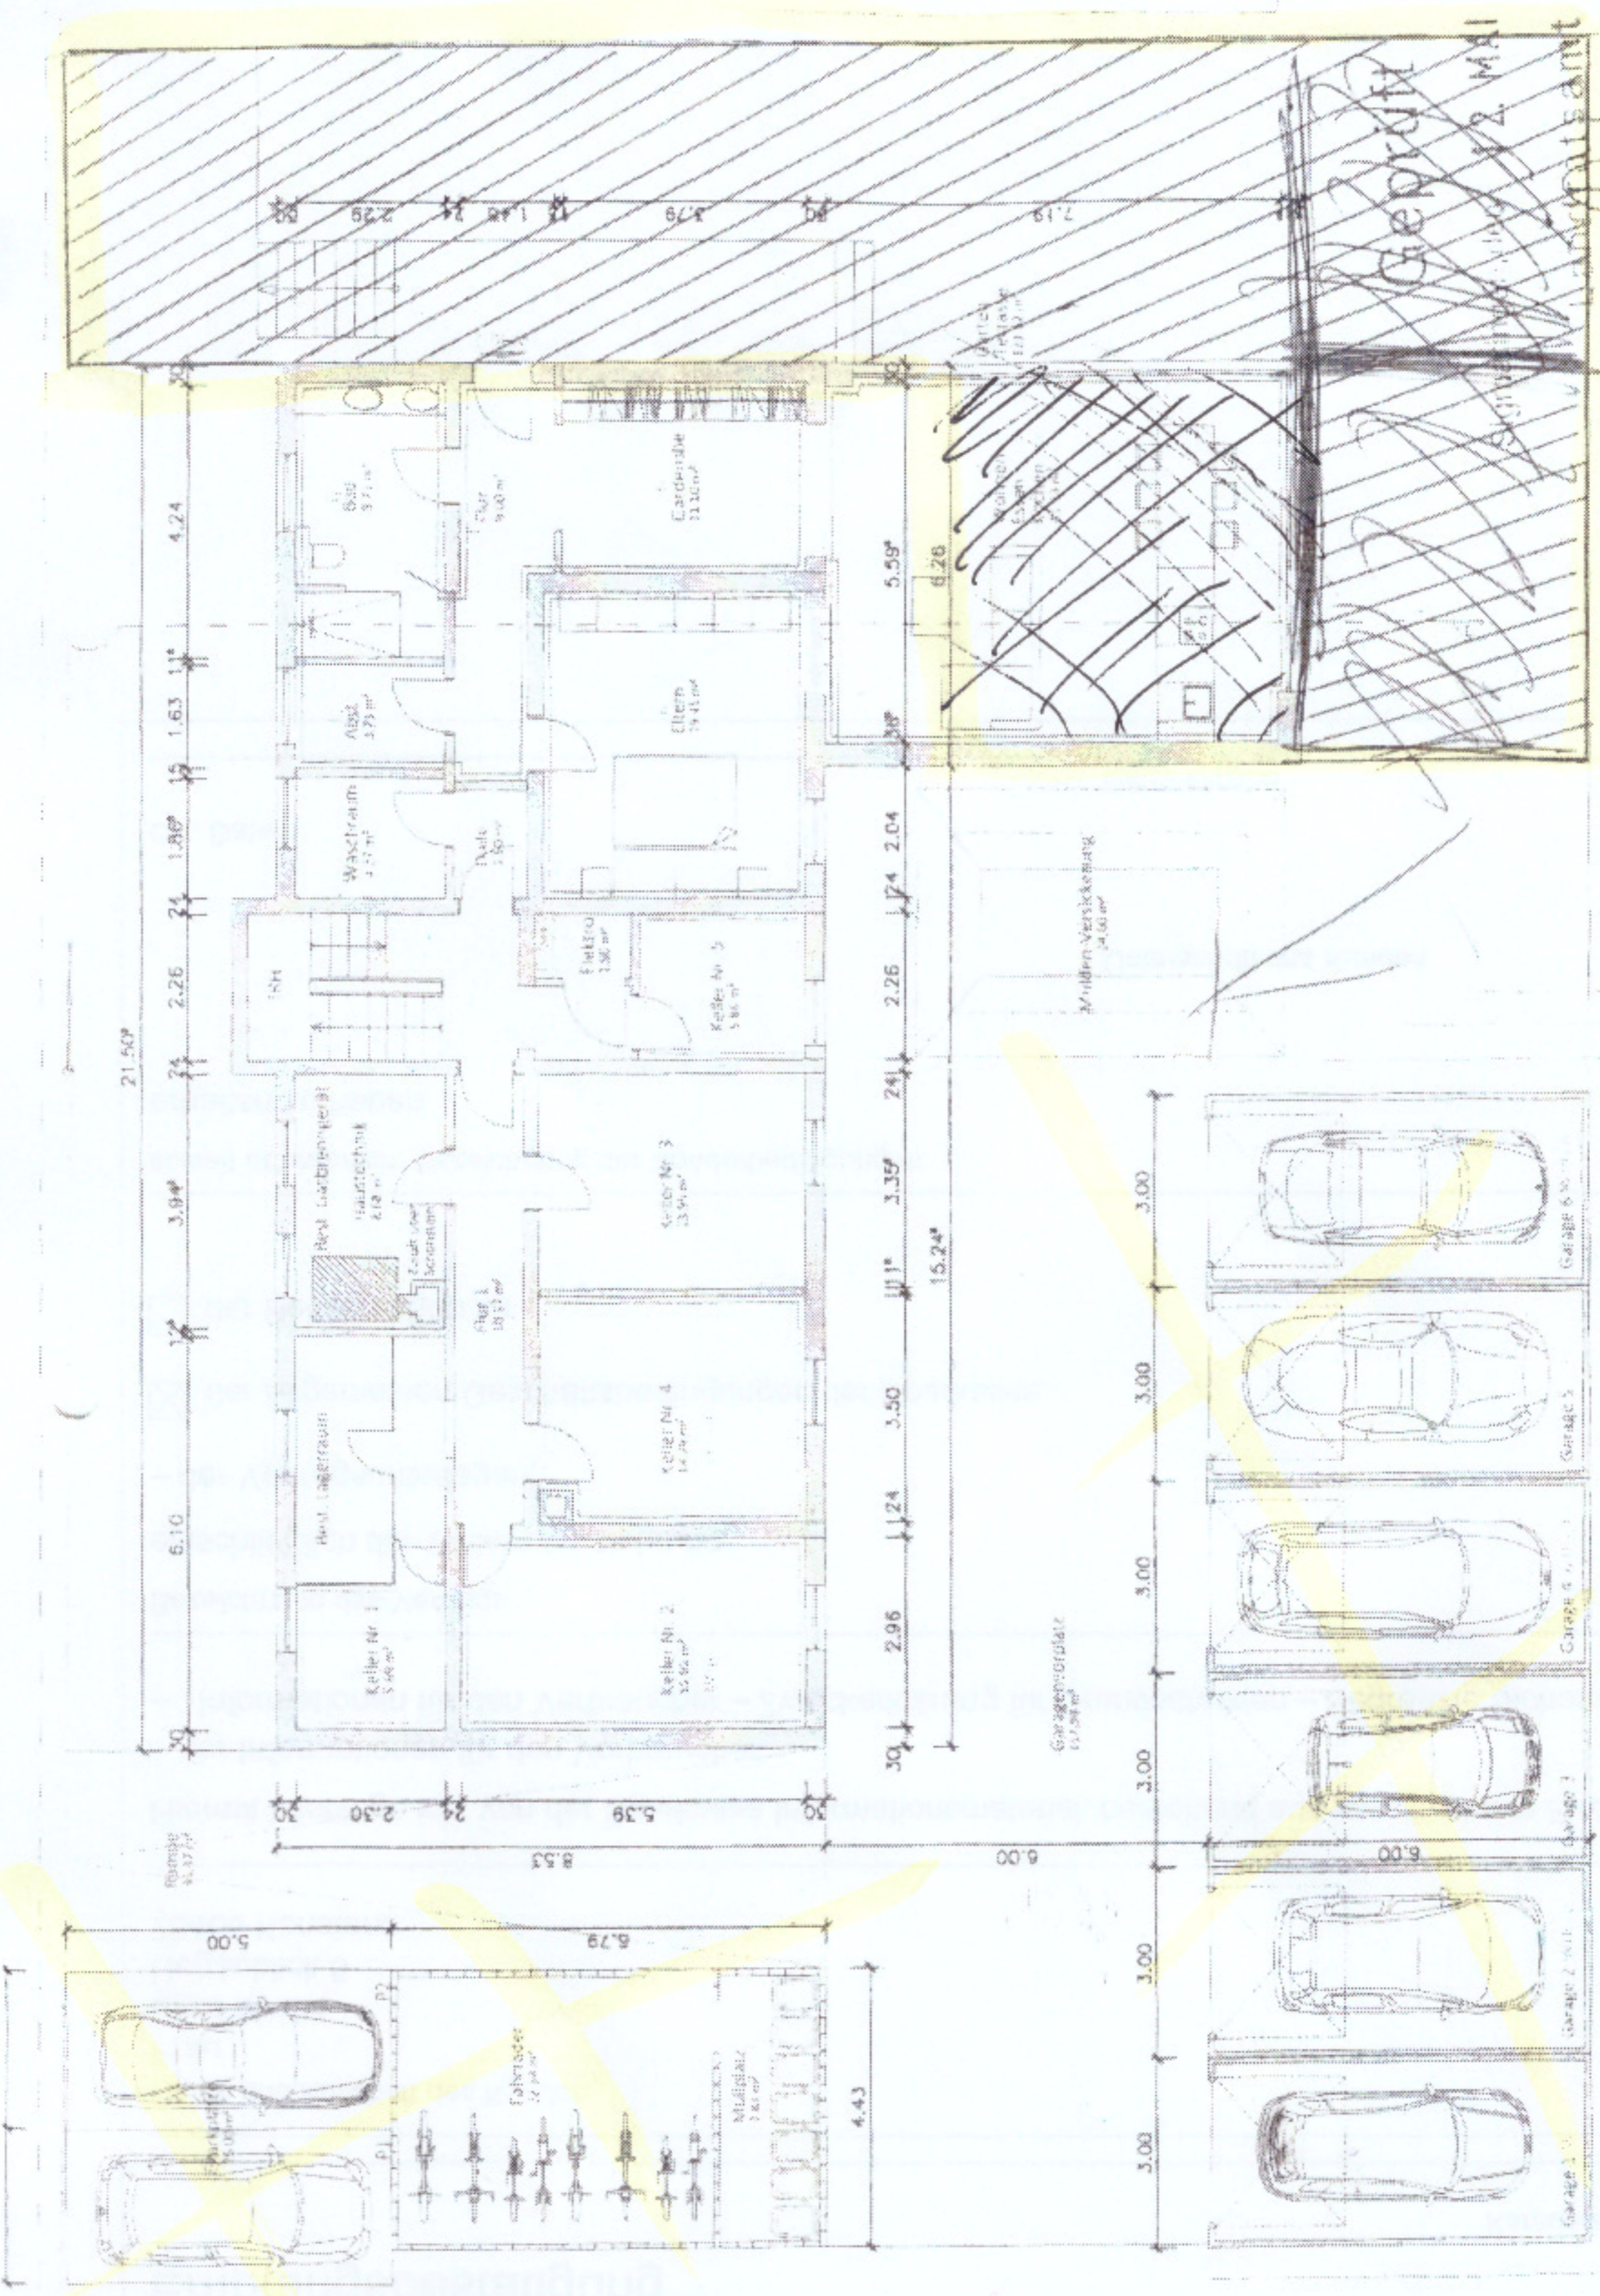

Geprüft  
12. MAI 2022

Architekt