


Gesamt: 139,57 m²

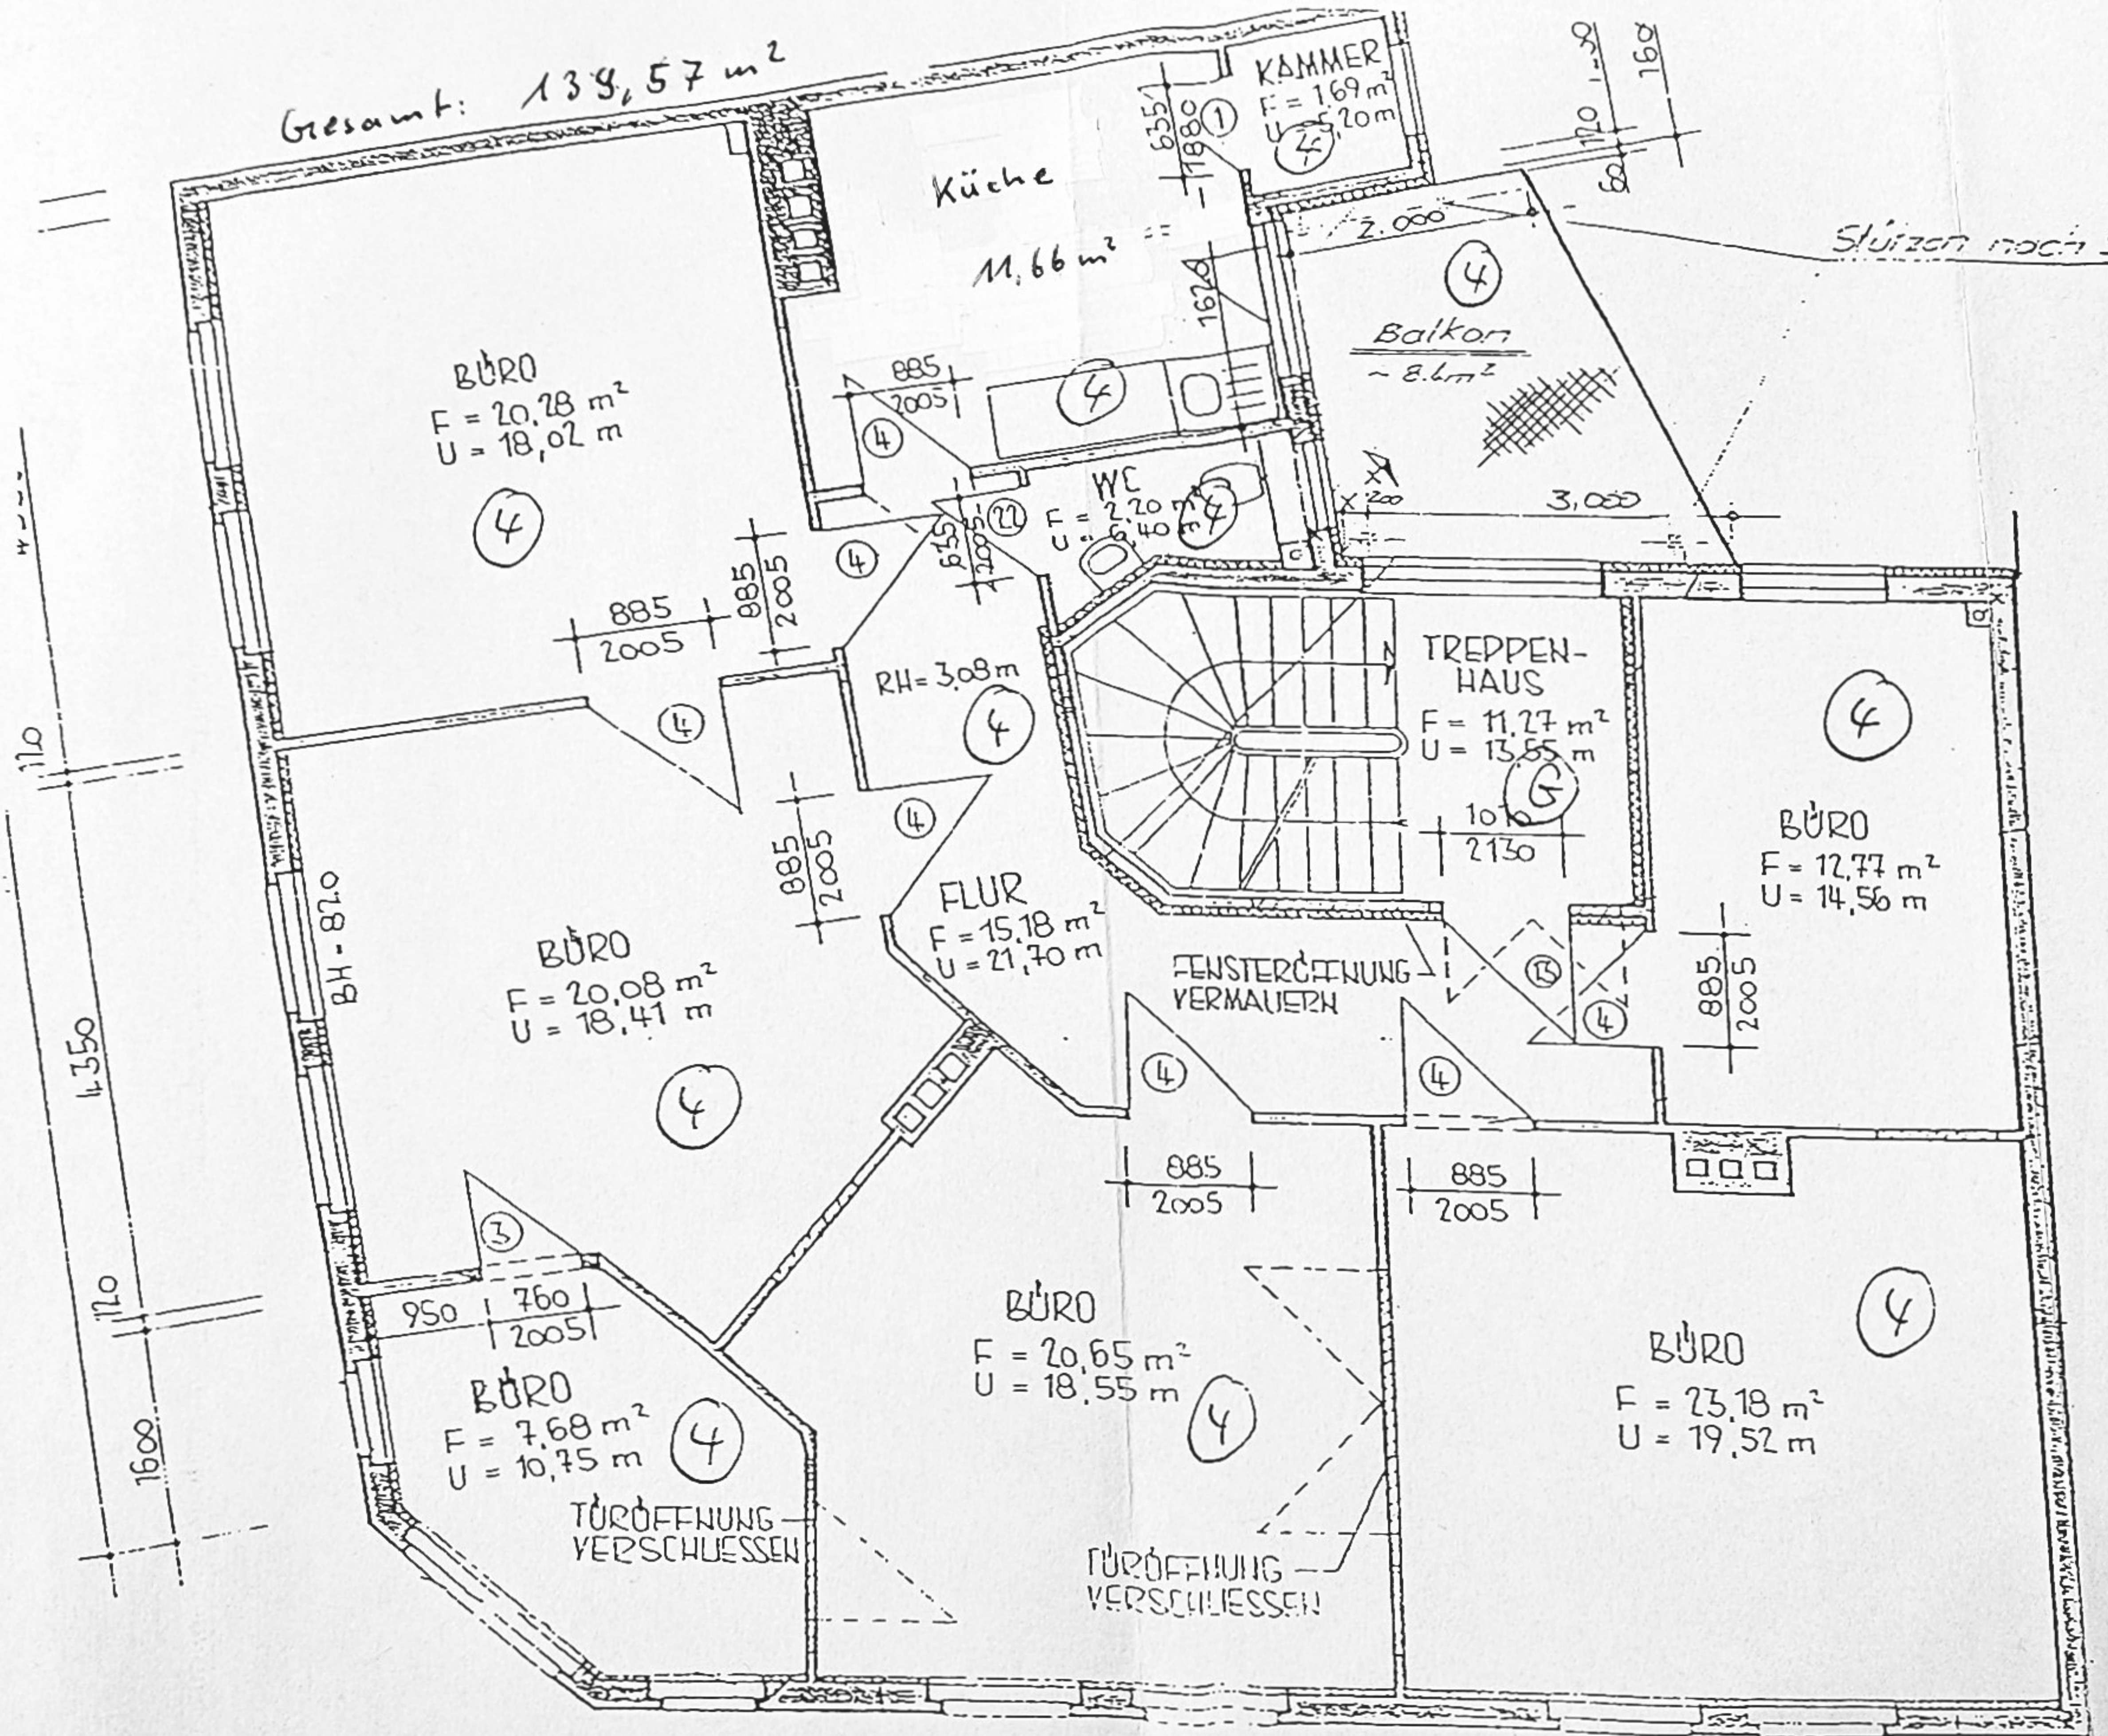

BÜRO
F = 20,28 m²
U = 18,02 m

Küche
11,66 m²

KAMMER
F = 1,69 m²
U = 5,20 m

Balkon
~ 8,6 m²

WC
F = 2,20 m²
U = 6,40 m

TREPPEN-
HAUS
F = 11,27 m²
U = 13,85 m

FLUR
F = 15,18 m²
U = 21,70 m

BÜRO
F = 12,77 m²
U = 14,56 m

BÜRO
F = 20,08 m²
U = 18,41 m

FENSTERÖFFNUNG
VERMAUERT

BÜRO
F = 20,65 m²
U = 18,55 m

BÜRO
F = 23,18 m²
U = 19,52 m

BÜRO
F = 7,68 m²
U = 10,75 m

TÜRÖFFNUNG
VERSCHLIESSEN

TÜRÖFFNUNG
VERSCHLIESSEN

Stützen nach Sit

BH = 87,0

4,350

170

1600

885
2005

885
2005

885
2005

885
2005

885
2005

885
2005

655
1880

1620

3,000

170
160

4

4

4

4

4

4

4

4

4

4

4

4

4

4

4

4

3

4,220

110