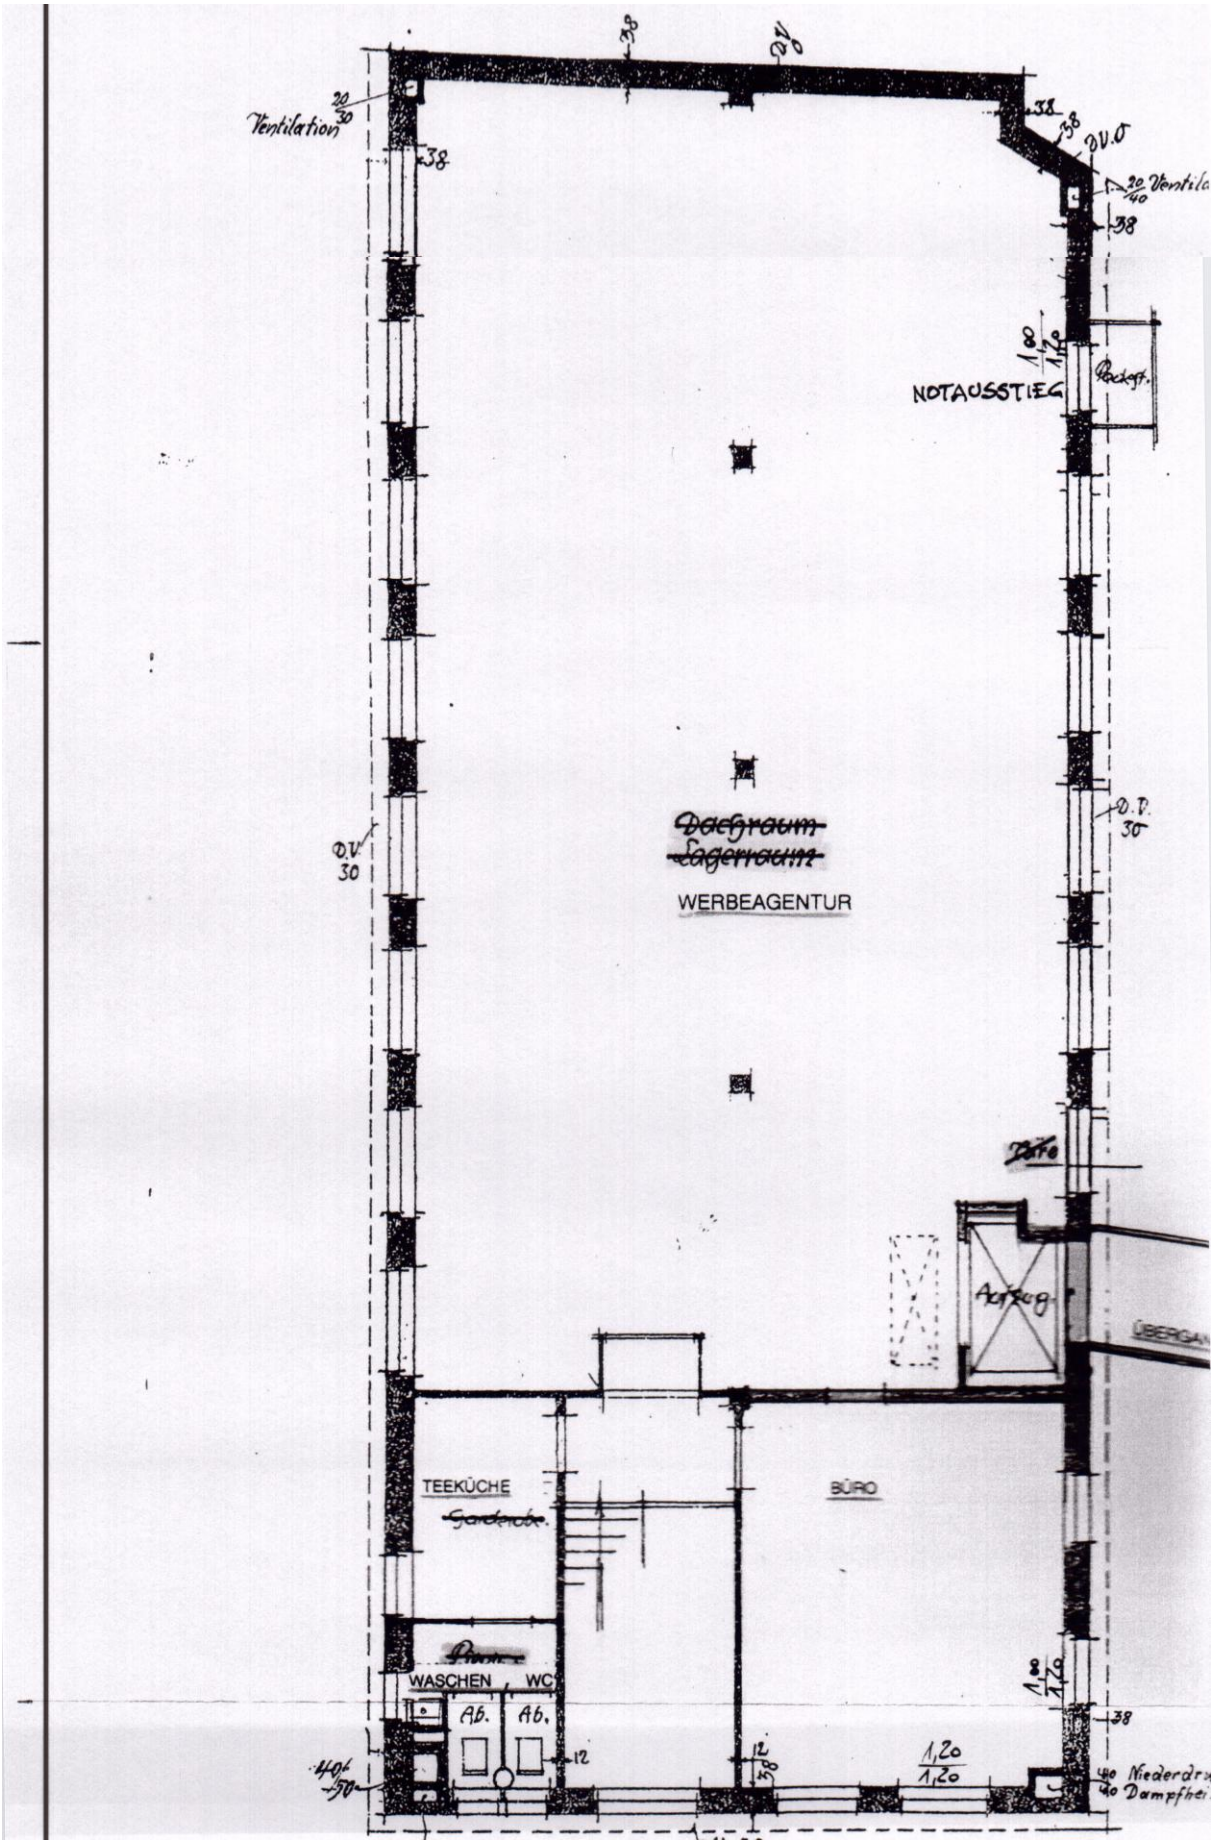
Ventilation
NOTAUSSTIEG
Packgt.
~~Packraum~~
~~Lagerraum~~
WERBEAGENTUR
~~Büro~~
Aufzug
TEEKÜCHE
~~Garderob.~~
BÜRO
~~Pausr.~~
WASCHEN
WC
Ab.
Ab.
1,20
1,20