




Am Hachelturn

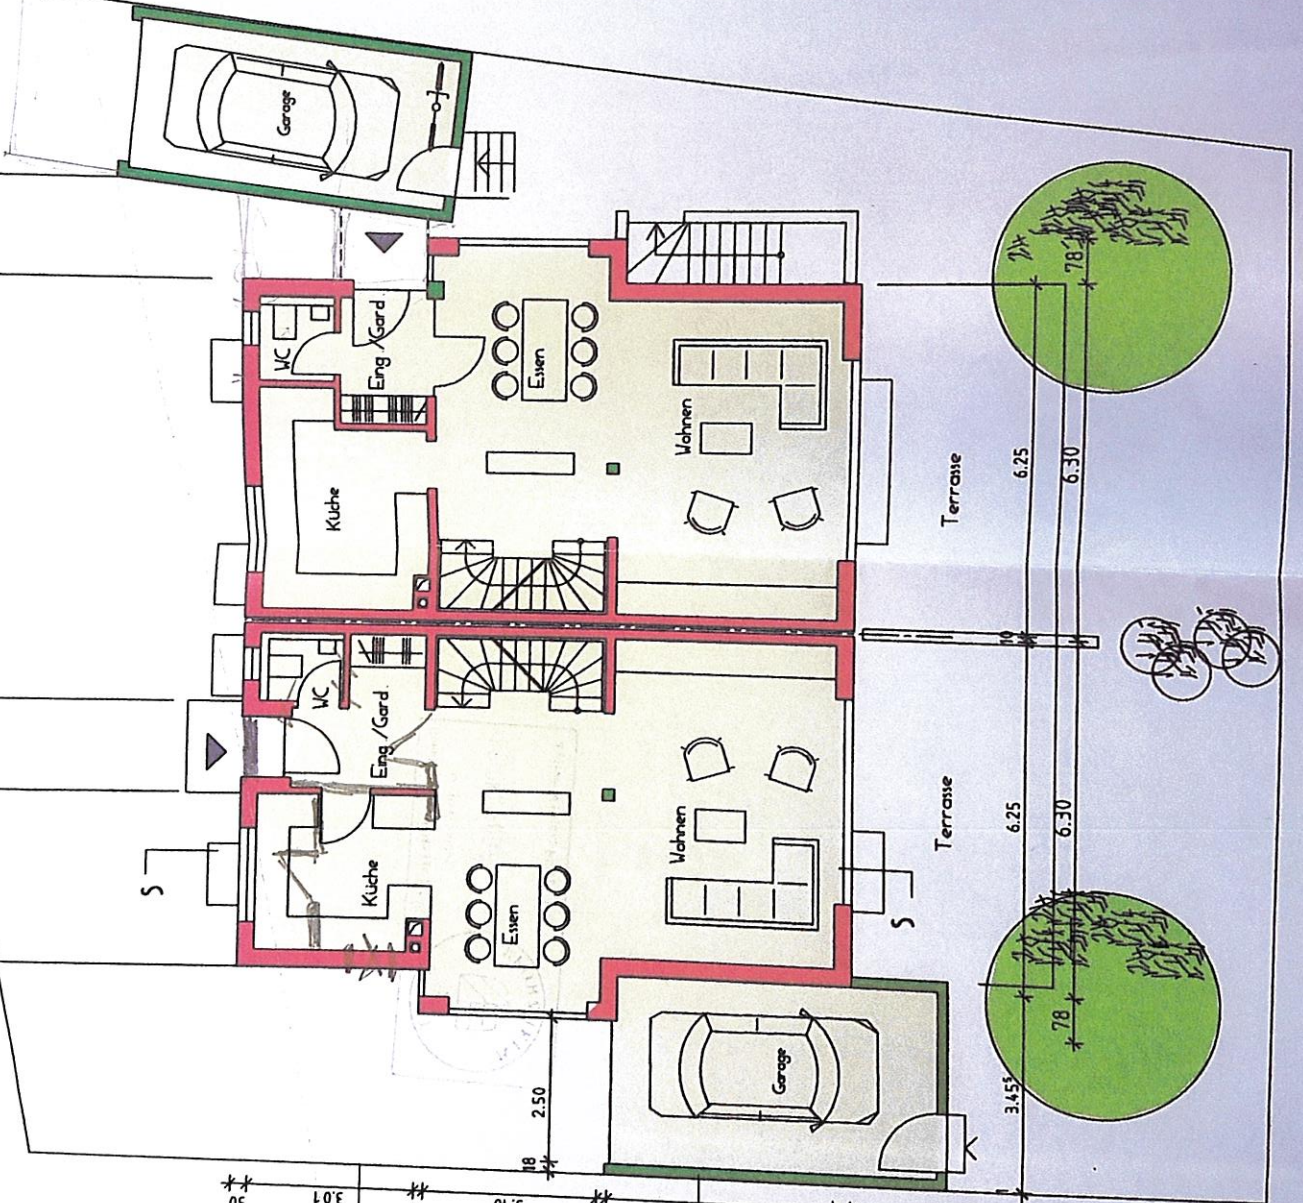

30
30
3.975
175
3.10
175
3.01
30
11.03

BAUGESUCH

NEUBAU EINES
DOPPELWOHNHAUSES
MIT 2 GARAGEN
AM HACHELTURM 1/1A
PFÖRZHEIM

Bauherr:
JOHNNY CANKURT
THEODOR-MOHR-STR. 11
75179 PFÖRZHEIM

GRUNDRISS EG
M 1: 100
29.04.06

Architekt:
Horst Rüter
Dipl.-Ing.-Architekt
Westliche 94
75172 Pforzheim

Bauherr: *Horst Rüter*
Architekt: *Horst Rüter*



BAUGESUCH


NEUBAU EINES
DOPPELWOHNHAUSES
MIT 2 GARAGEN
AM HACHELTURM 1/1A
PFORZHEIM

Bauherr:
JOHNNY CANKURT
THEODOR-MOHR-STR. 11
75179 PFORZHEIM

GRUNDRISS OG
M 1: 100
29.04.06

Architekt:
Horst Rüter
Dipl.-Ing.-Architekt
Westliche 94,
75172 Pforzheim

Bauherr: *J. Cankurt*
Architekt: *Horst Rüter*

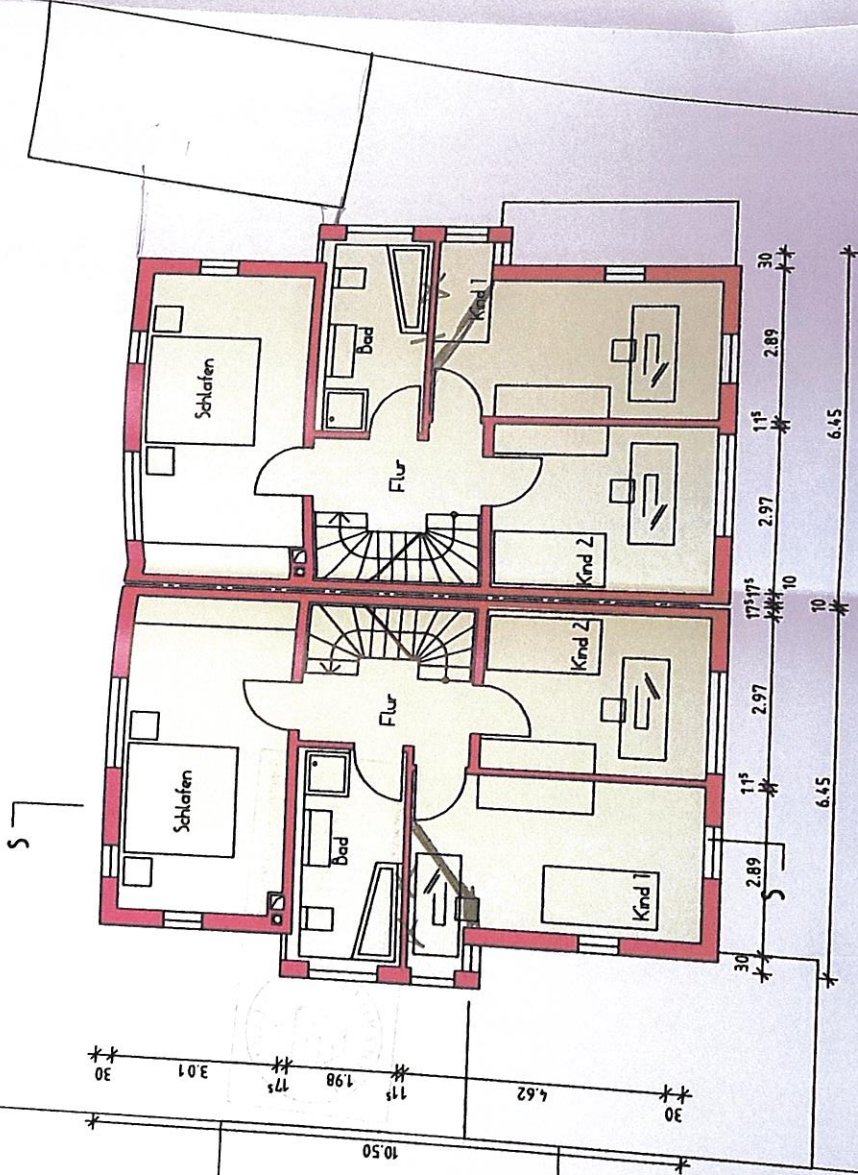



BAUGESUCH

NEUBAU EINES
DOPPELWOHNHAUSES
MIT 2 GARAGEN

AM HACHELTURM 1/1A
PFORZHEIM

Bauherr:

JOHNNY CANKURT
THEODOR-MOHR-STR. 11
75179 PFORZHEIM

GRUNDRISS DG

M 1: 100
29.04.06


Architekt:


Horst Rüter
Dipl.-Ing.-Architekt
Westliche 94
75172 Pforzheim

Bauherr:

Architekt:

Handwritten signatures:
H. Rüter
H. Rüger

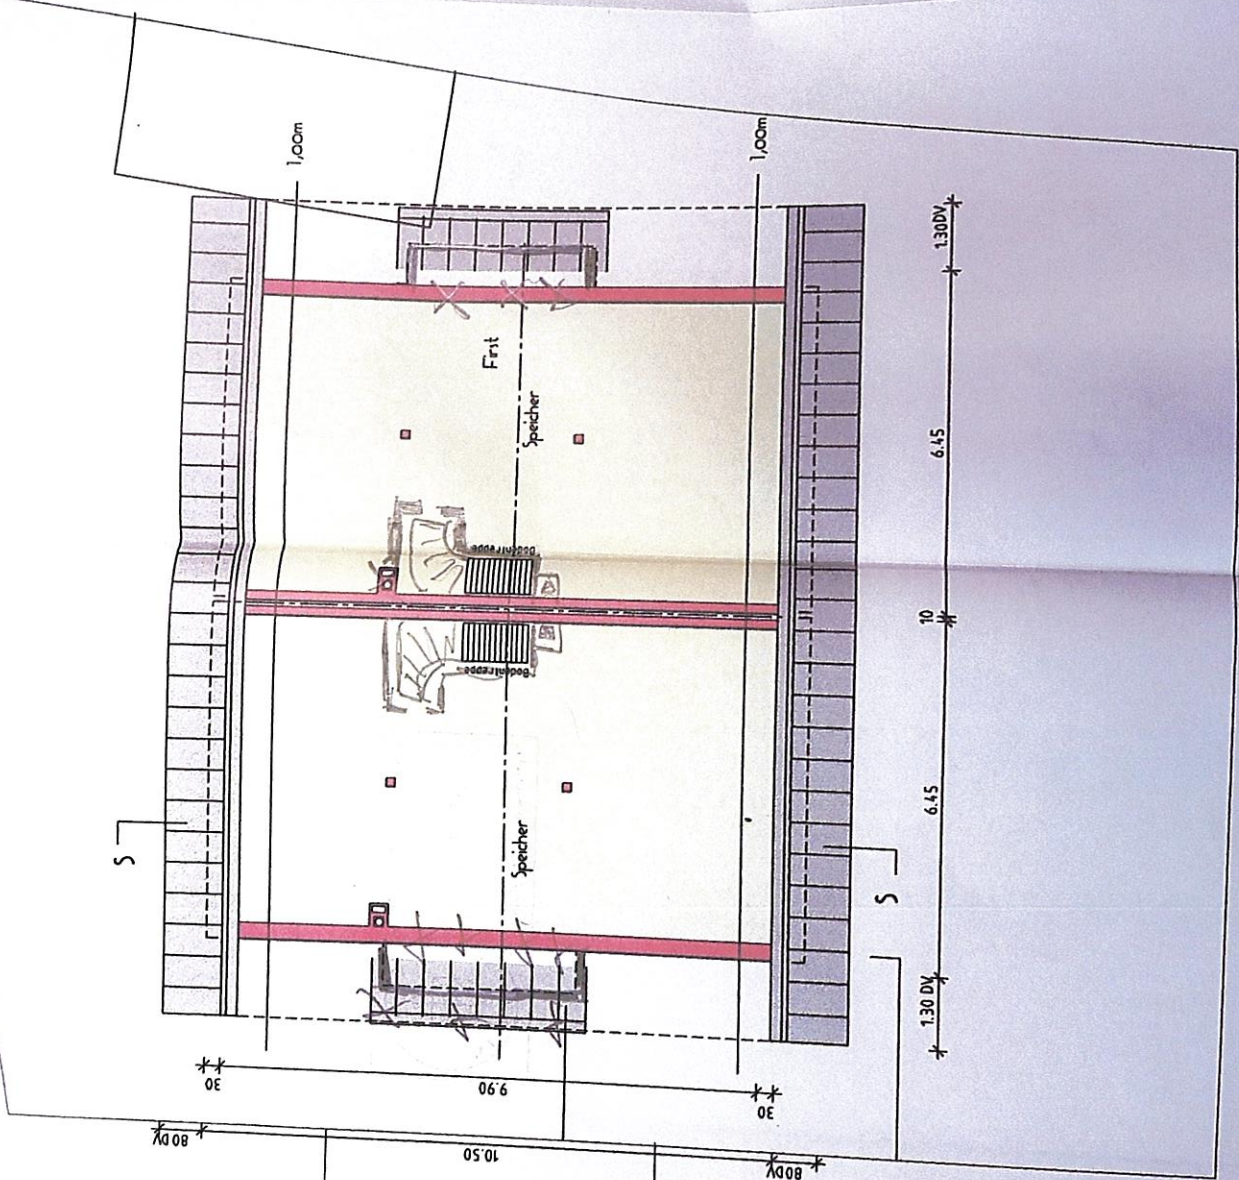

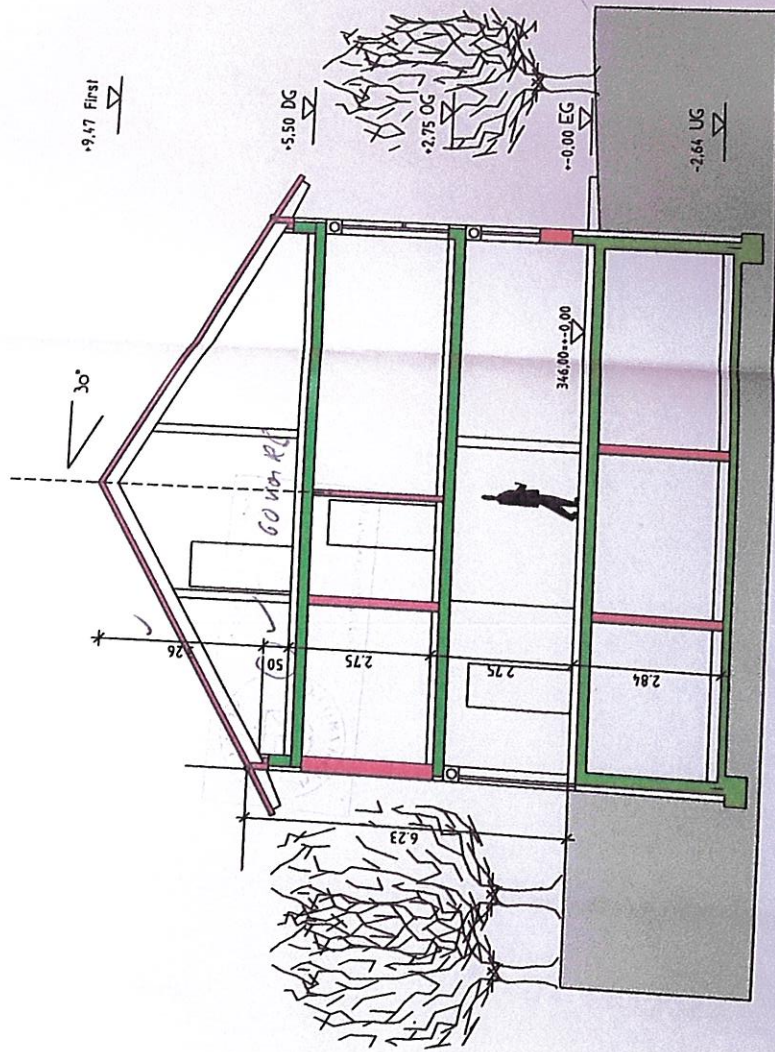

BAUGESUCH

NEUBAU EINES
DOPPELWOHNHAUSES
MIT 2 GARAGEN

AM HACHELTURM 1/1A
PFORZHEIM

Bauherr:

JOHNNY CANKURT
THEODOR-MOHR-STR. 11
75179 PFORZHEIM

SCHNITT
M 1: 100
29.04.06

Architekt:

Horst Rüter
Dipl.-Ing.-Architekt
Westliche 94
75172 Pforzheim

Bauherr:

Horst Rüter
Architekt:

ANSICHT GARTEN

ANSICHT NORD

BAUGESUCH

NEUBAU EINES
DOPPELWOHNHAUSES
MIT 2 GARAGEN
AM HACHELTURM 1/1A
PFORZHEIM

Bauherr:
JOHNNY CANKURT
THEODOR-MOHR-STR. 11
75179 PFORZHEIM

ANSICHTEN
M 1: 100
29.04.06

Architekt:
Horst Rüter
Dipl.-Ing.-Architekt
Westliche 94
75172 Pforzheim

Bauherr: *J. Cankurt*
Architekt: *Horst Rüter*



