


Neue Grenzen, Maß- und Flächenangaben
vorbehaltlich der Zustimmung aller Beteiligten und
der Übernahme in das Liegenschaftskataster!

159

Nr. 10

344

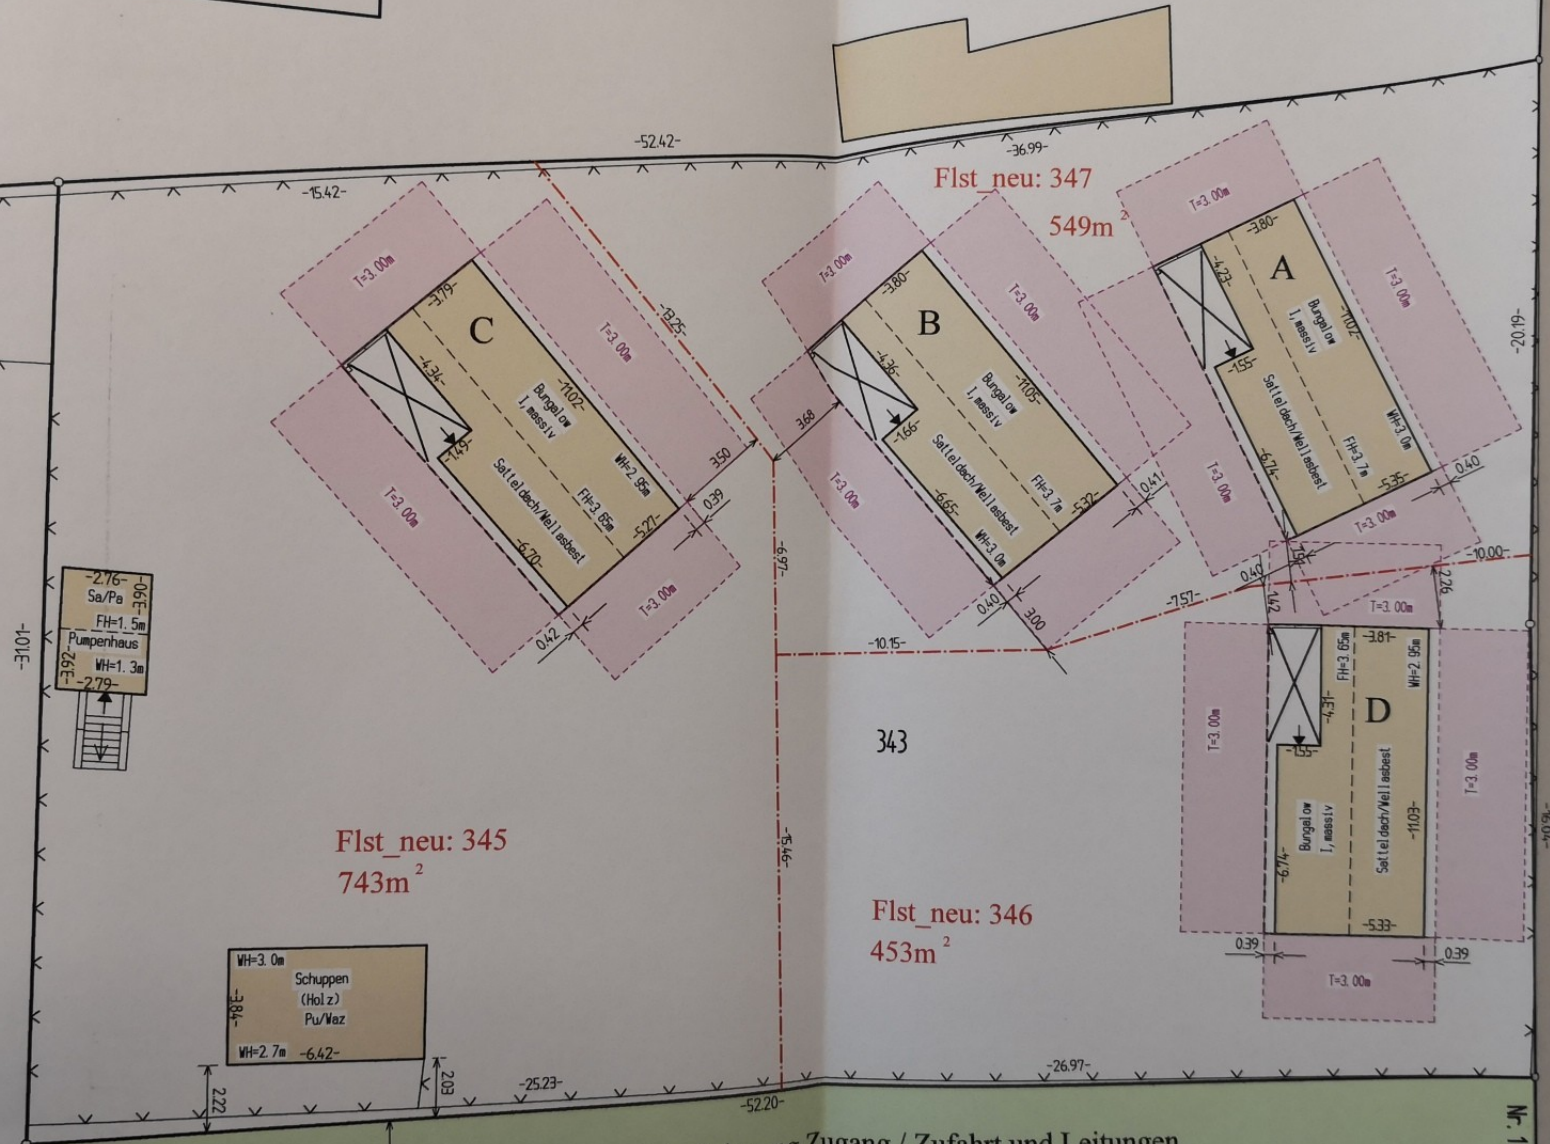

Flst_neu: 345
743m²

Flst_neu: 346
453m²

Flst neu: 347
549m

Öffentl. rechtl. Sicherung Zugang / Zufahrt und Leitungen

Baulast: 52.2m x 4.14m = 216m²

149
4

156
2

Nr. 12

156
1

Nr. 13