
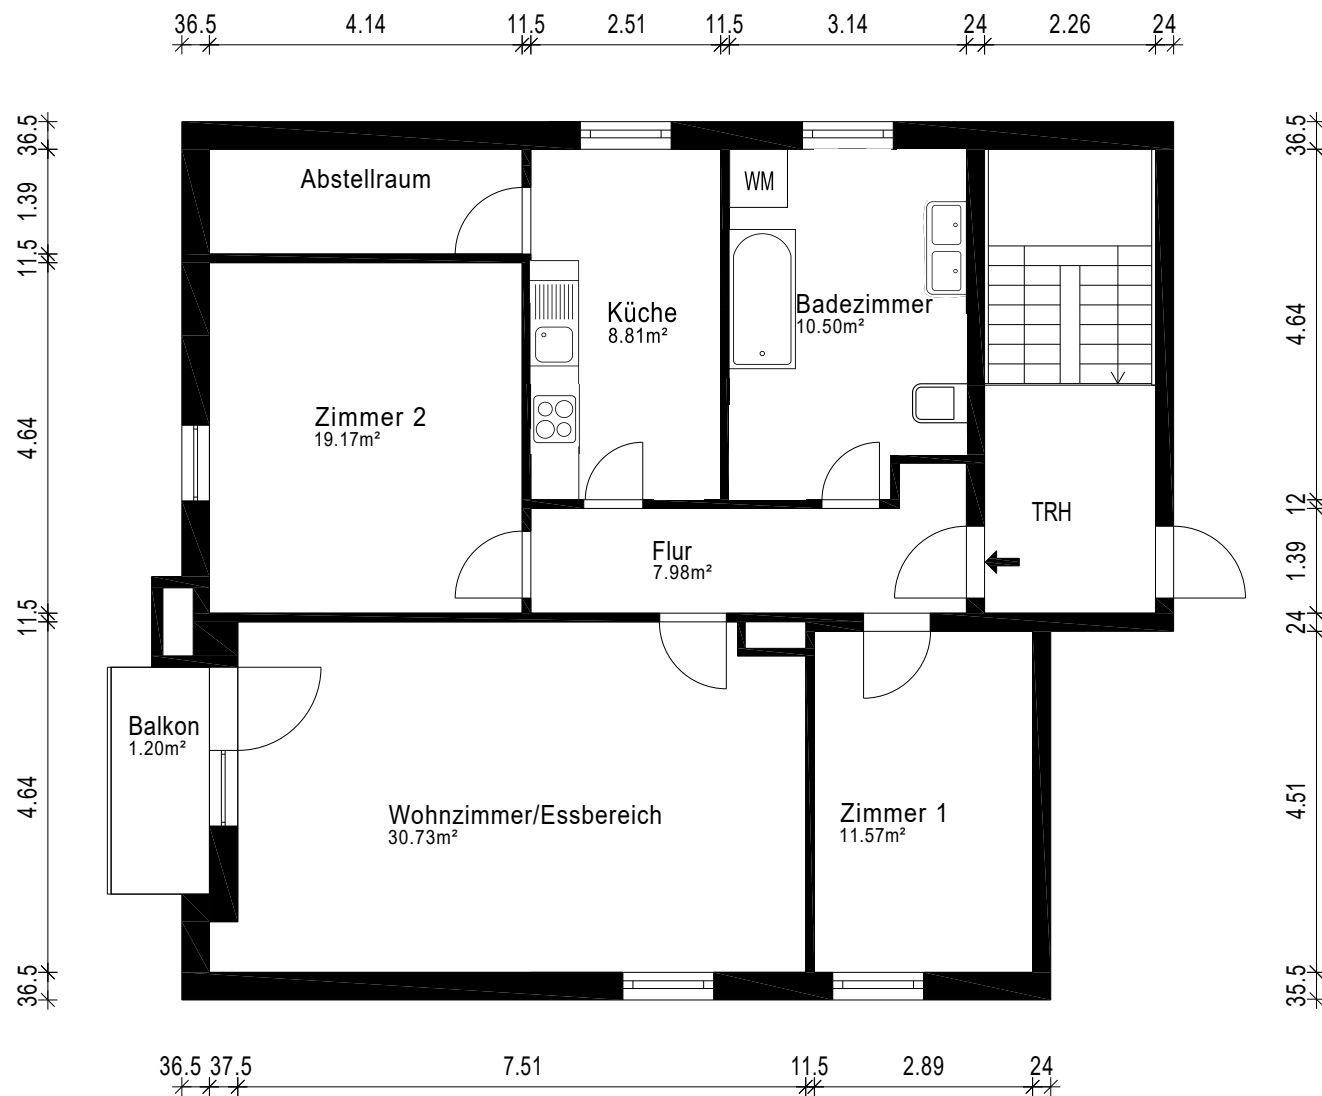


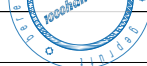

Gebäude ETW			
Ort/Straße 93073 Neutraubling, Keplerstraße 25			
Planinhalt Dachgeschoss, rechts			 Aufmaß - CAD-Service - Flächen
Maßstab 1:100/A4	Datum 17.02.2026		
Objekt-Nr. -	Plan-Nr. 1		