




Norden

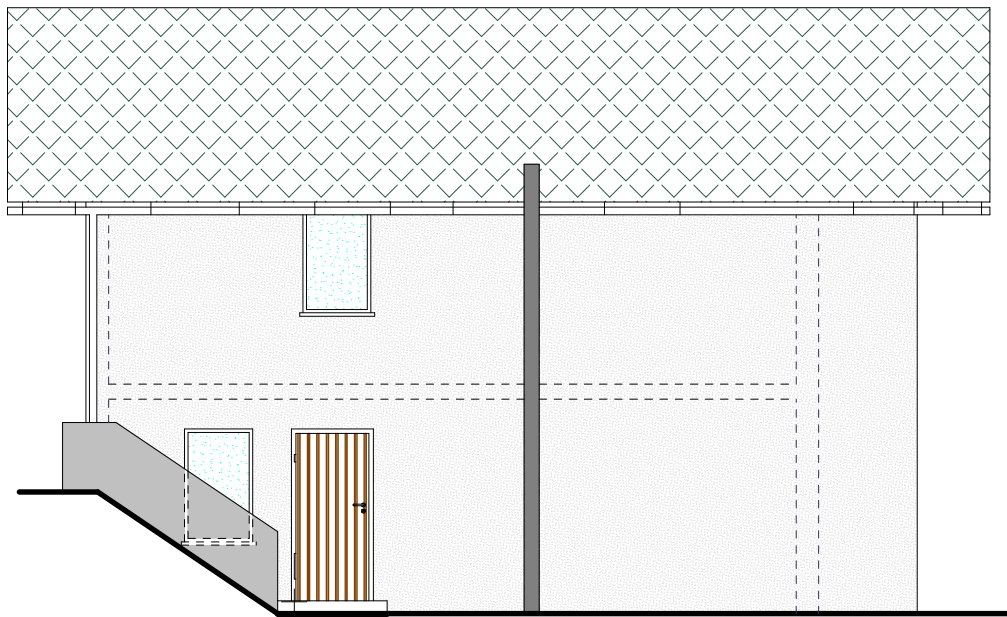

Westen

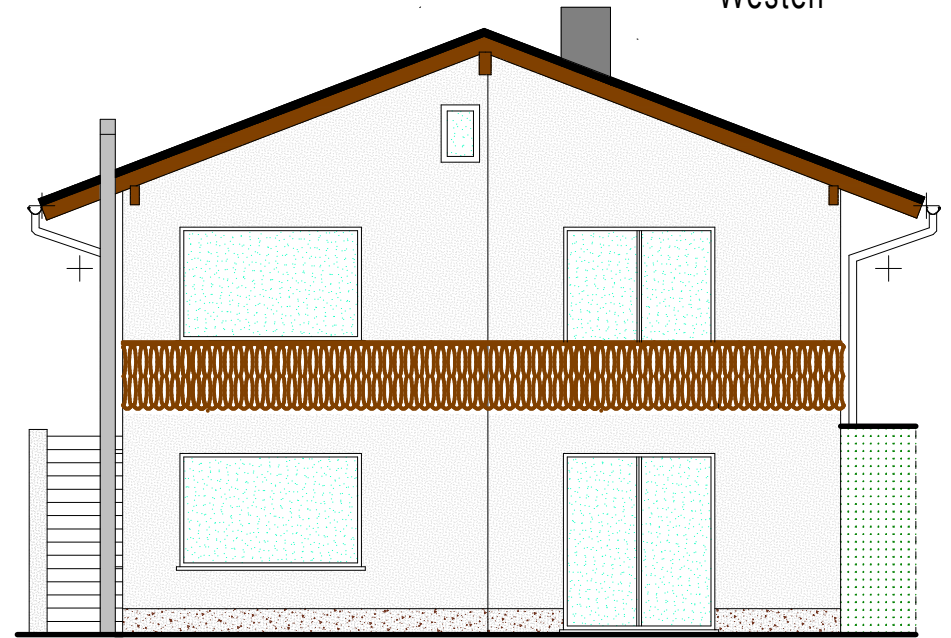

Osten

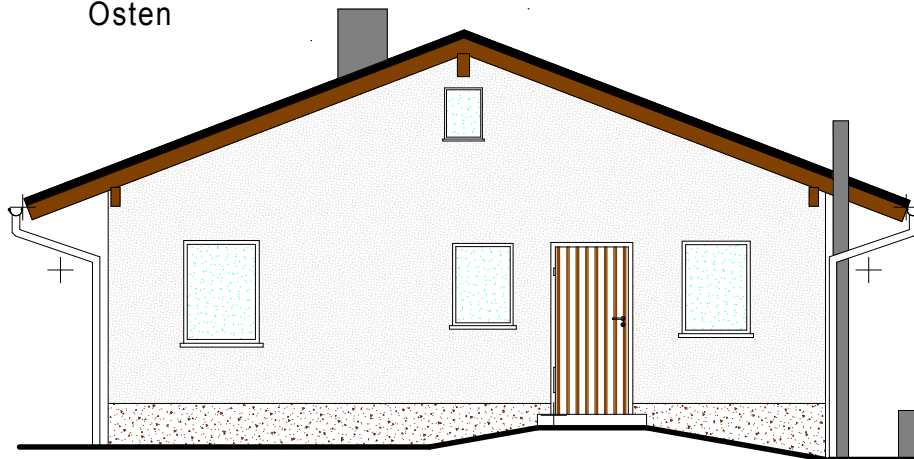

Bestandzeichnung Januar 2026

Ansichten
M.1:100



Ferienhaus
Fam.Schlüter
Am Bühgrund 20
95233 Helmbrechts/
OT Enchenreuth

Flnr.197/2