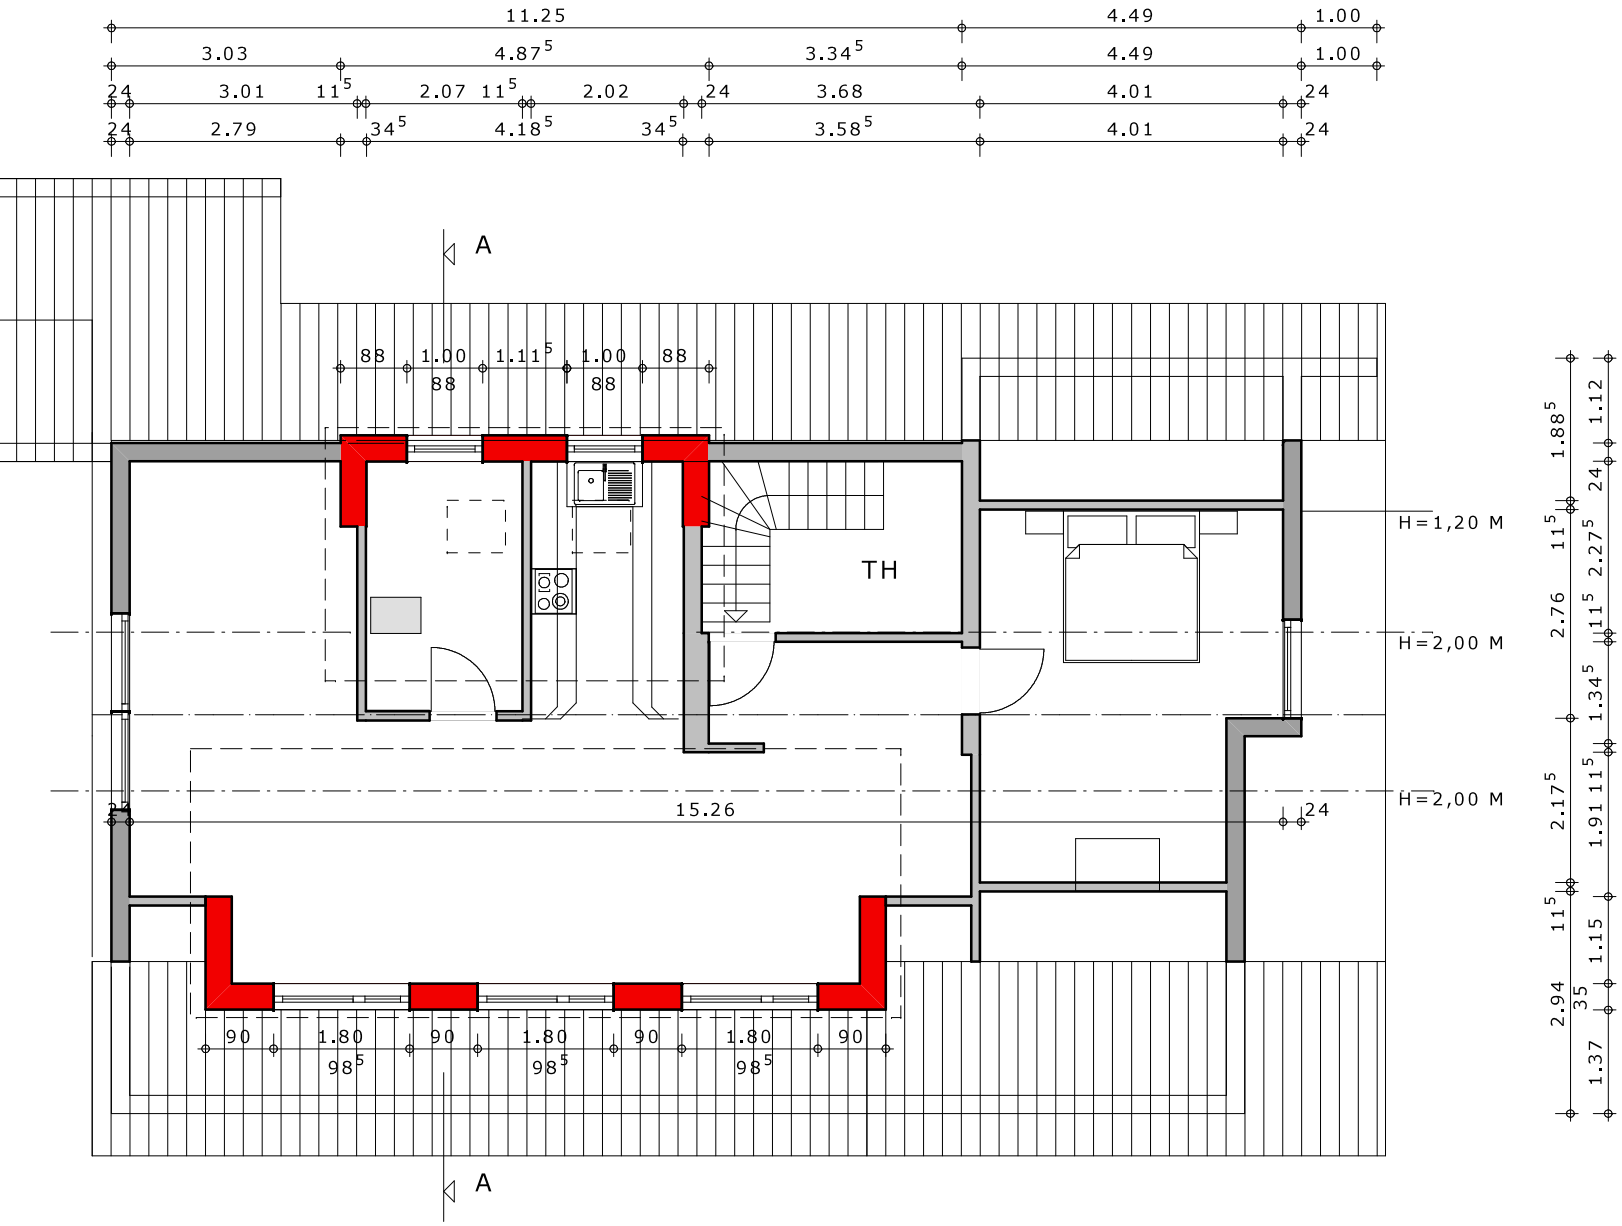

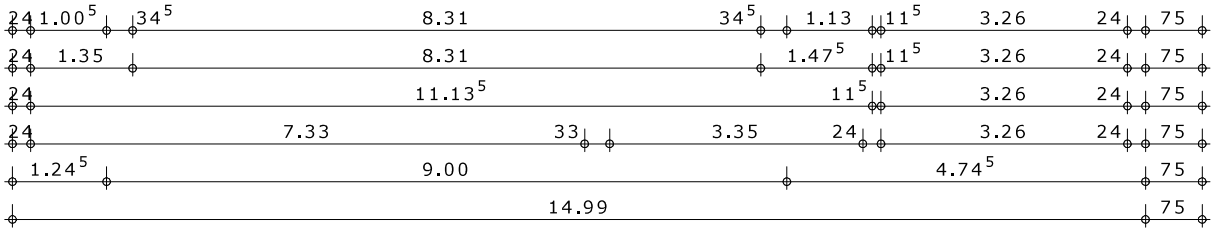

Bauvorhaben:	Errich Walds
Bauherrschaft:	Bernd Schlat 73550
Plan:	Dac
Maßstab:	1:1
anerkannt die Bauherrschaft:	Bernd Si