Grundrisse:

2. OG

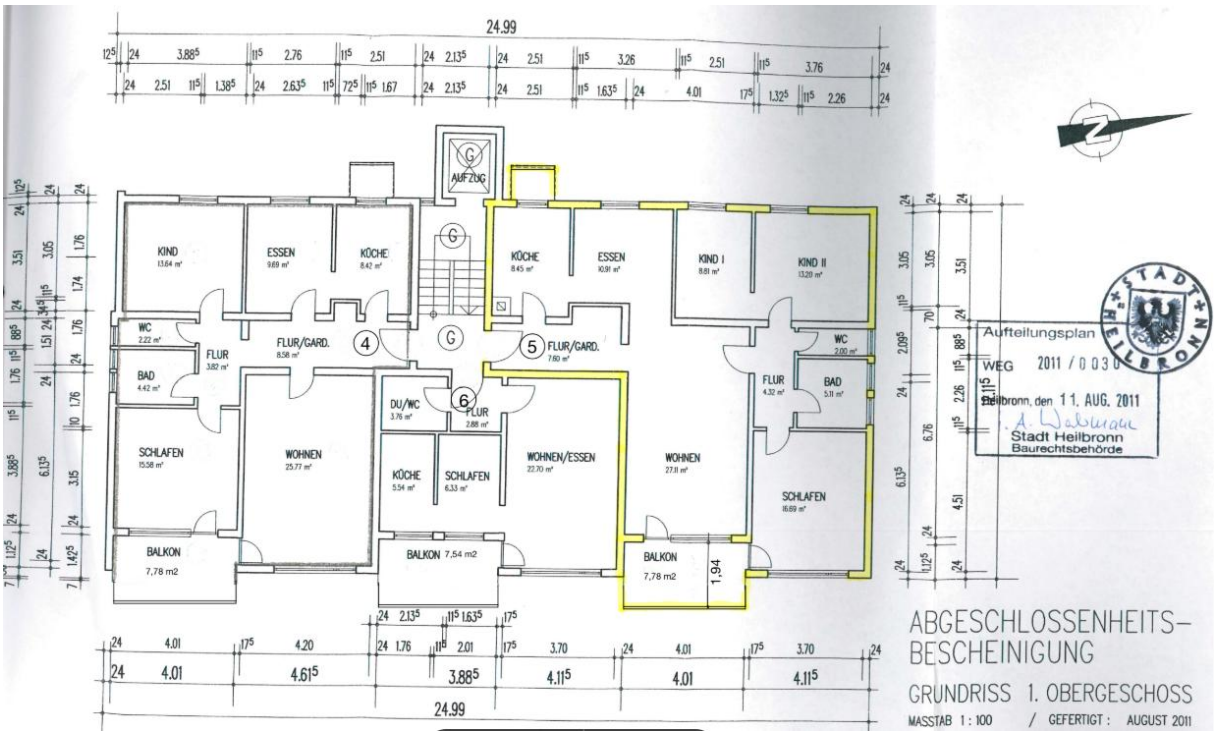
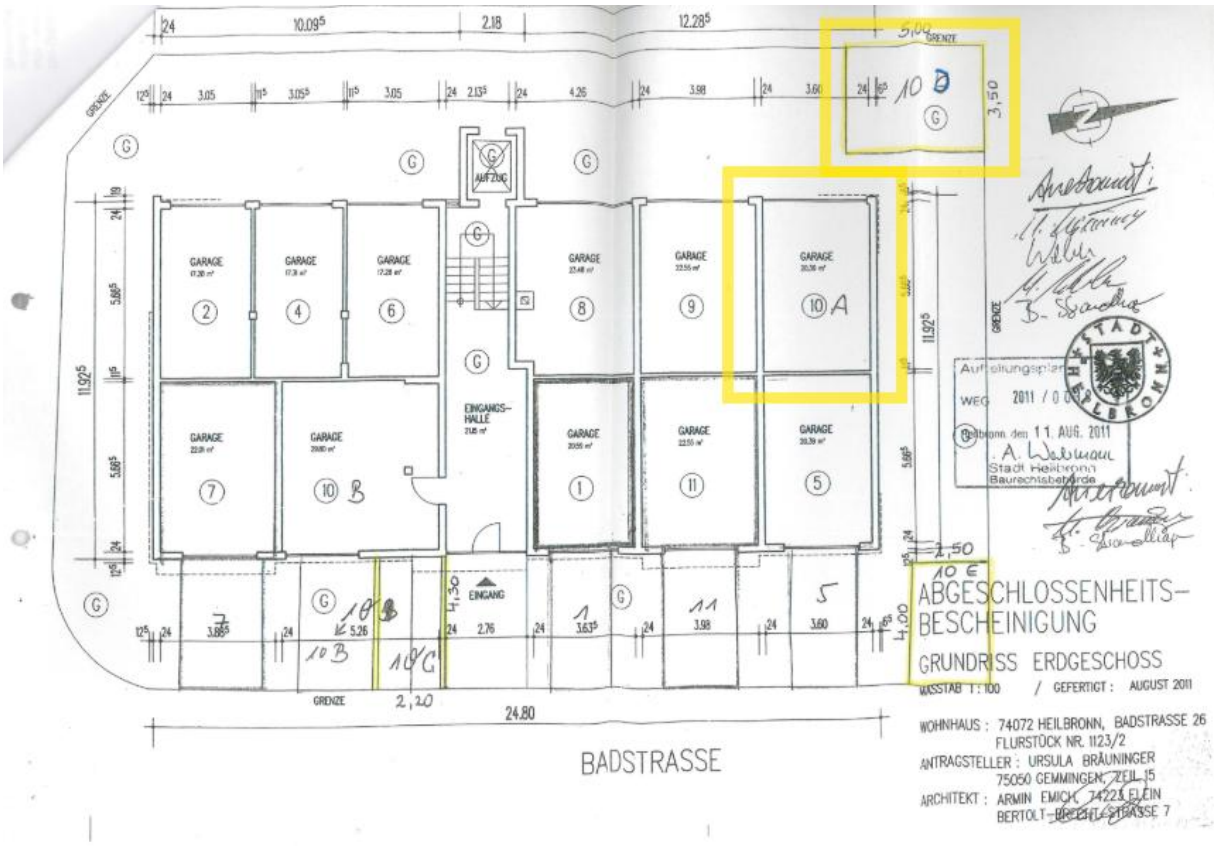
EG