


Grundriss Erdgeschoss Wohnung 8

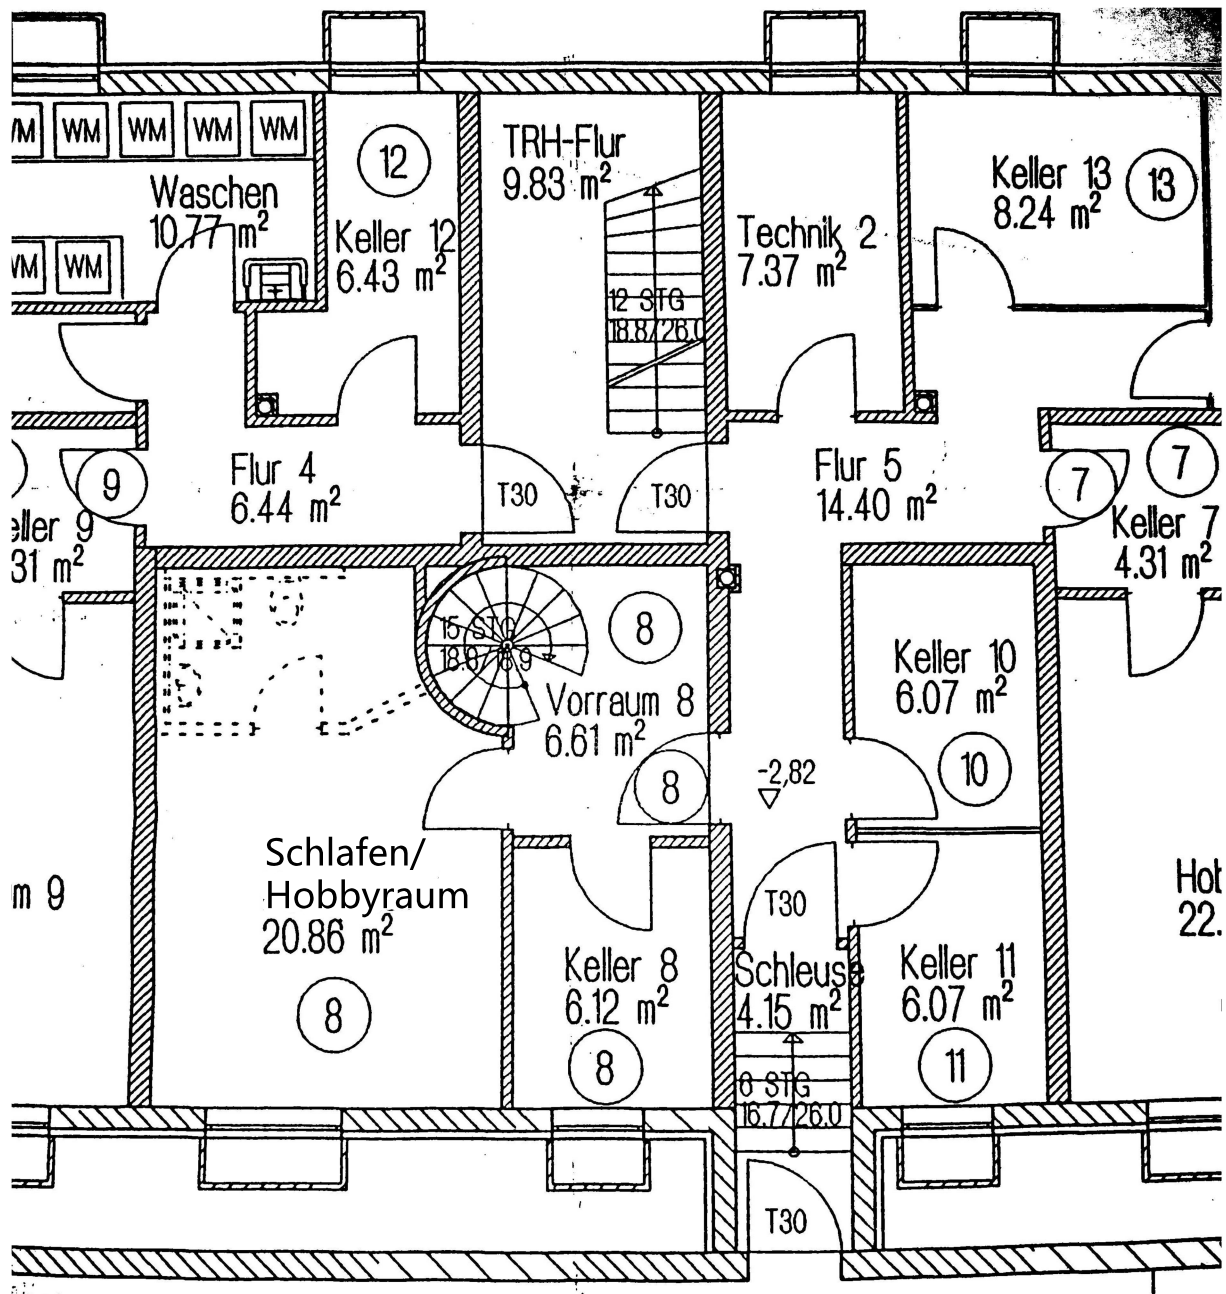

Grundriss Untergeschoss Wohnung 8 (Dusche/WC ausgebaut, Keller 8 zählt nicht zur Wohnfläche)