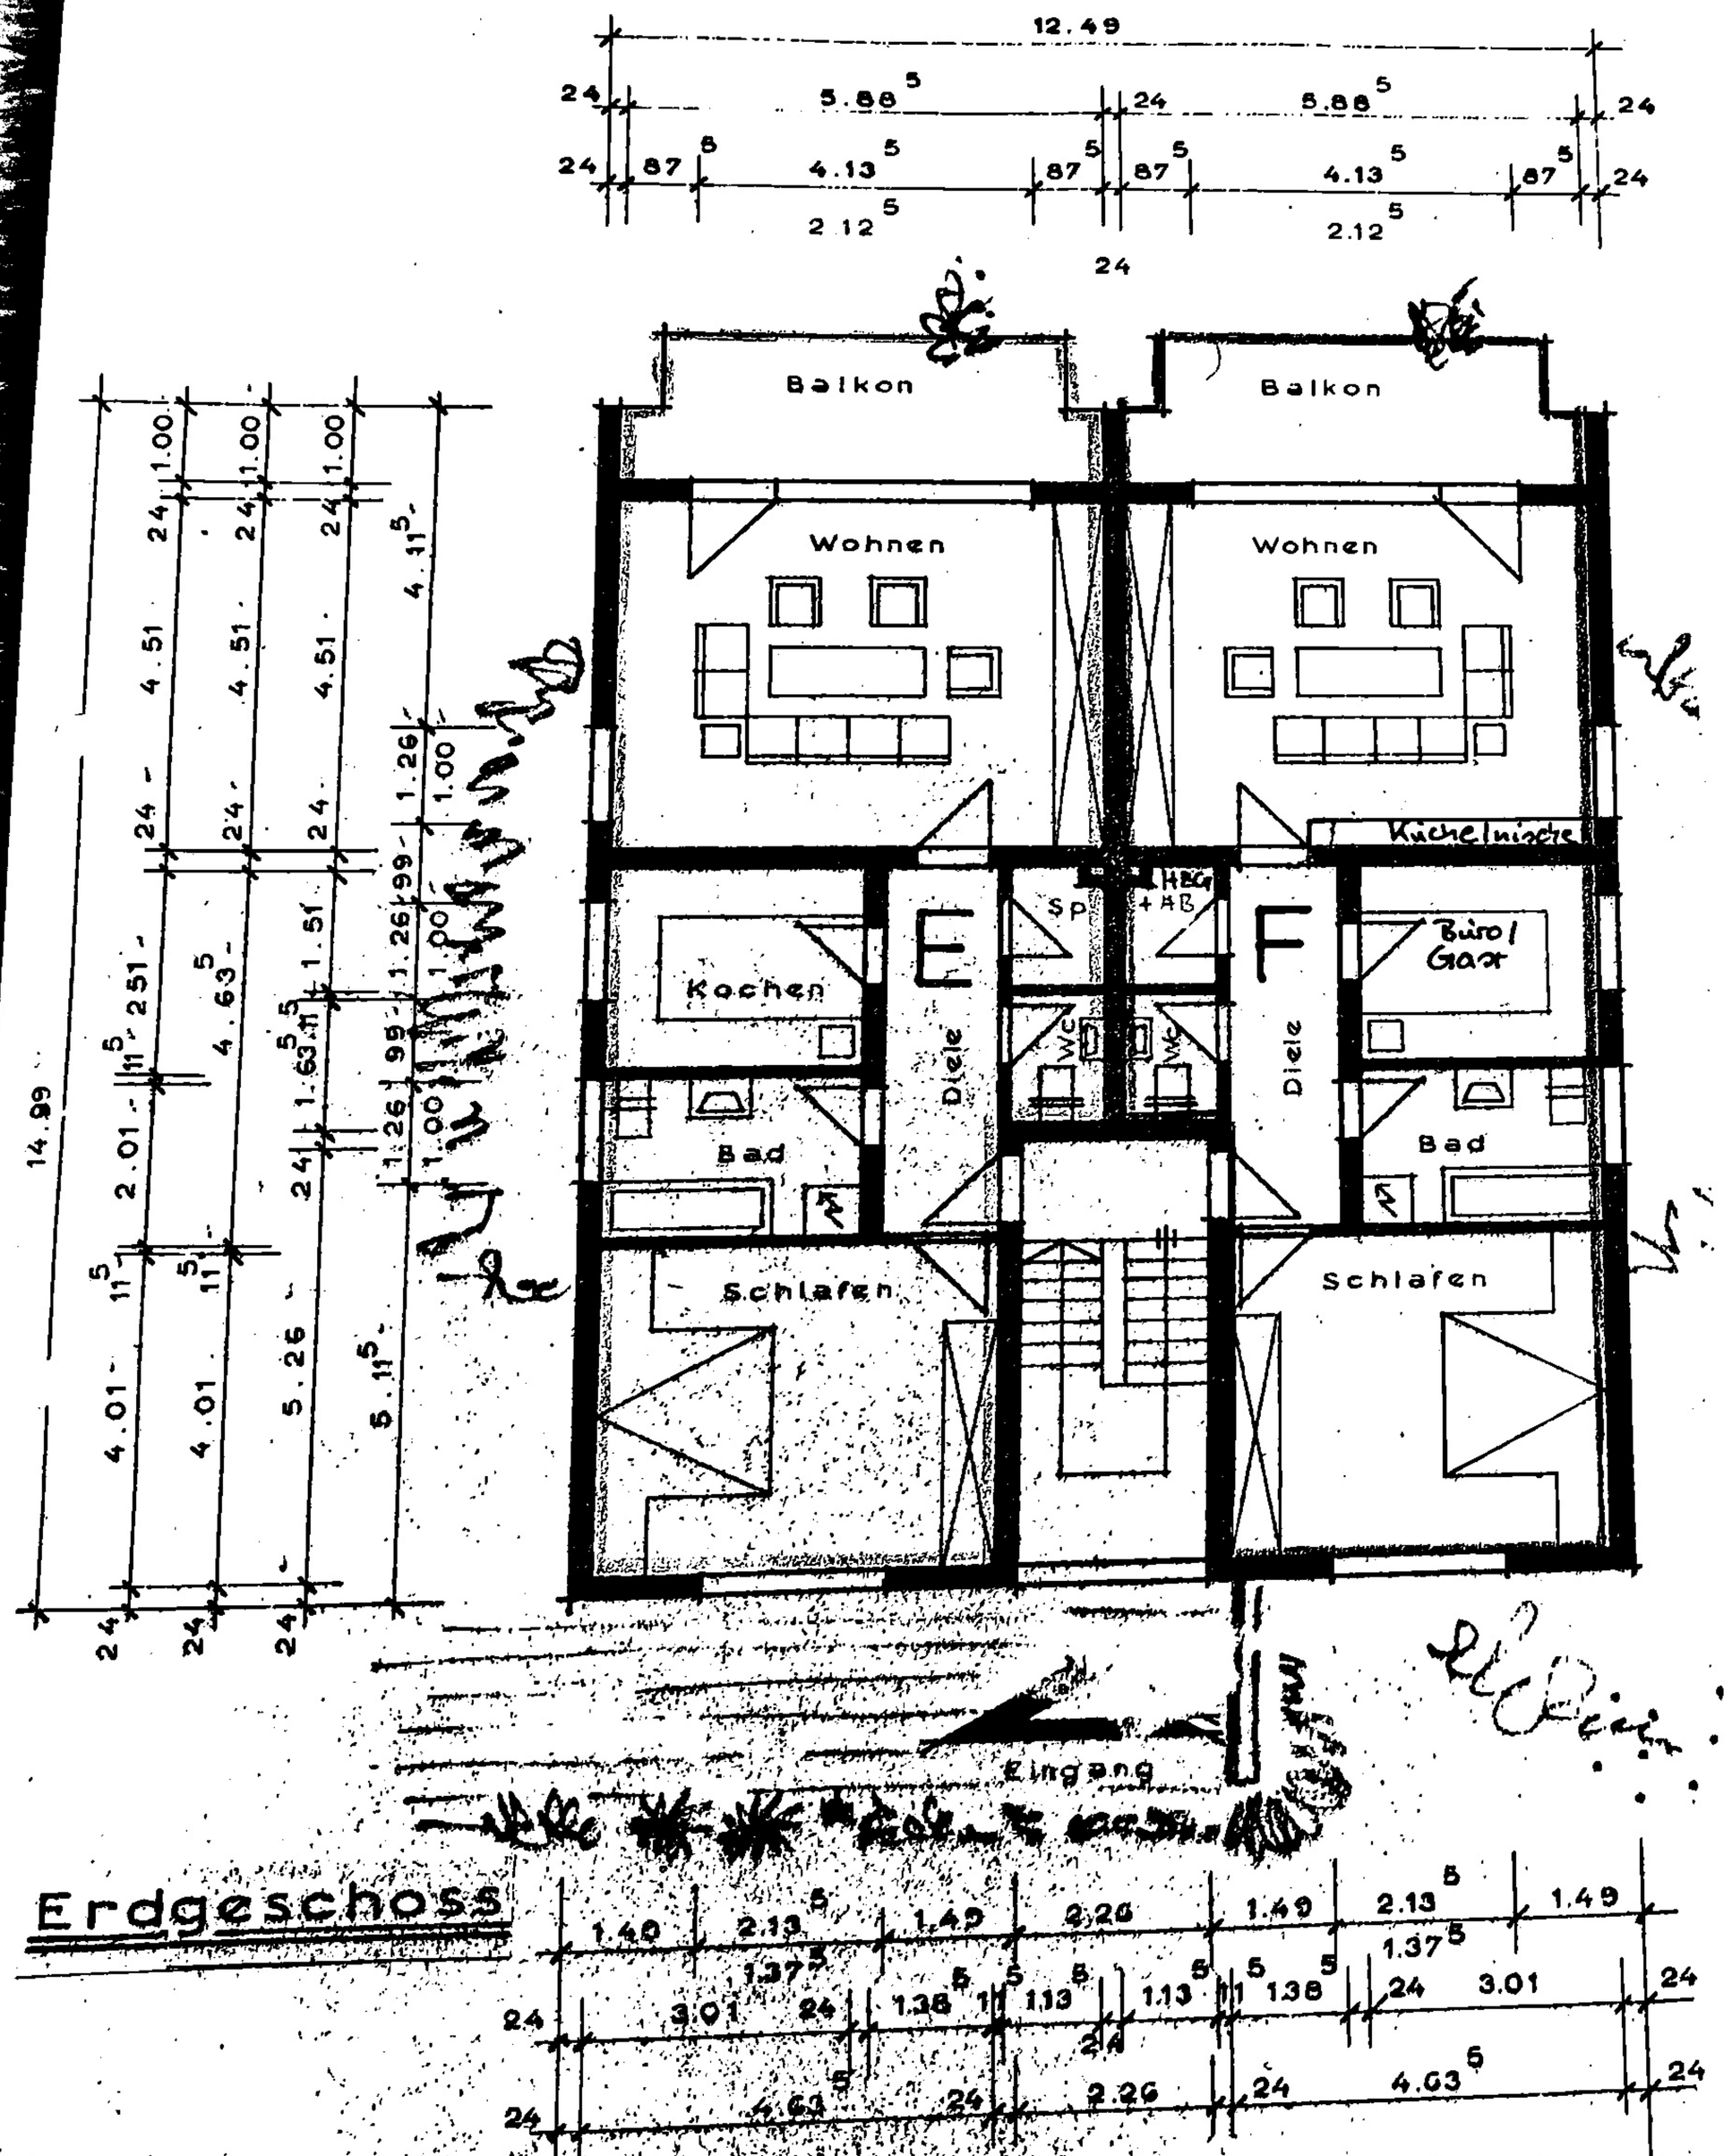

ERDGESCHOSS:

Wohnungseigentum E (Umrandung gelb)

Diele	$4,63^{5} \times 1,38^{5} \times 0,97$	=	$6,23\ m^2$
WC	$1,13^{5} \times 1,63^{5} \times 0,97$	=	$1,80\ m^2$
Spind	$1,13^{5} \times 1,51 \times 0,97$	=	$1,66\ m^2$
Wohnen	$5,88^{5} \times 4,51 \times 0,97$	=	$25,74\ m^2$
Kochen	$3,01 \times 2,51 \times 0,97$	=	$7,33\ m^2$
Bad	$3,01 \times 2,01 \times 0,97$	=	$5,67\ m^2$
Schlafen	$4,63^{5} \times 4,01 \times 0,97$	=	$18,03\ m^2$
Balkon	$(5,88^{5} \times 1,00 + 4,88^{5} \times 1,00) \times 0,50$	=	$5,39\ m^2$
			$72,05\ m^2$
Keller E – Sondereigentum (Umrandung gelb)	$1,50 \times 3,00$	=	$4,50\ m^2$

ERDGESCHOSS:

Wohnungseigentum F (Umrandung braun)

Diele	$4,63^{5} \times 1,38^{5} \times 0,97$	=	$6,23\ m^2$
WC	$1,13^{5} \times 1,63^{5} \times 0,97$	=	$1,80\ m^2$
Spind / HBG / HB	$1,13^{5} \times 1,51 \times 0,97$	=	$1,66\ m^2$
Wohnen	$5,88^{5} \times 4,51 \times 0,97$	=	$25,74\ m^2$
Kochen / Gast / Büro	$3,01 \times 2,51 \times 0,97$	=	$7,33\ m^2$
Bad	$3,01 \times 2,01 \times 0,97$	=	$5,87\ m^2$
Schlafen	$4,63^{5} \times 4,01 \times 0,97$	=	$18,03\ m^2$
Balkon	$(5,88^{5} \times 1,00 + 4,88^{5} \times 1,00) \times 0,50$	=	$5,39\ m^2$
			$72,05\ m^2$
Keller F – Sondereigentum (Umrandung braun)	$1,50 \times 3,00$	=	$4,50\ m^2$