



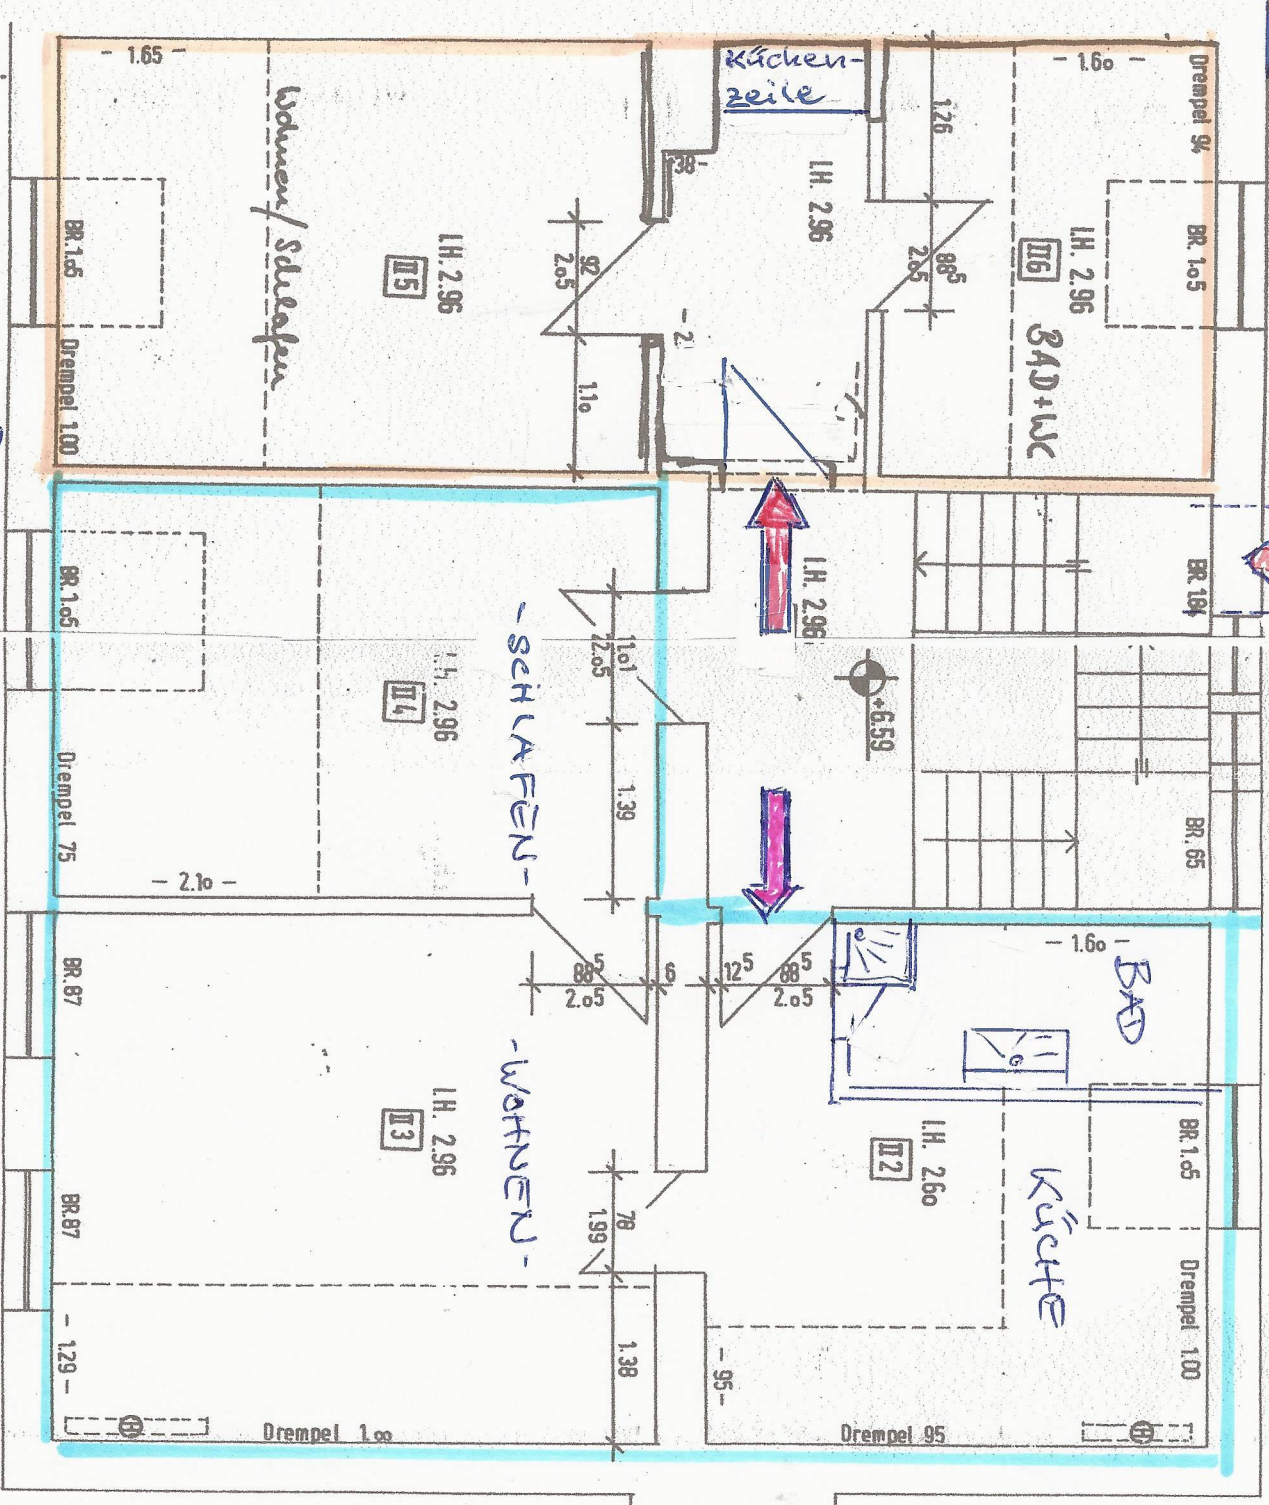


HAUSEINGANG


HOFSEITE



SINDZIGER - STRASSE

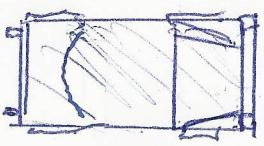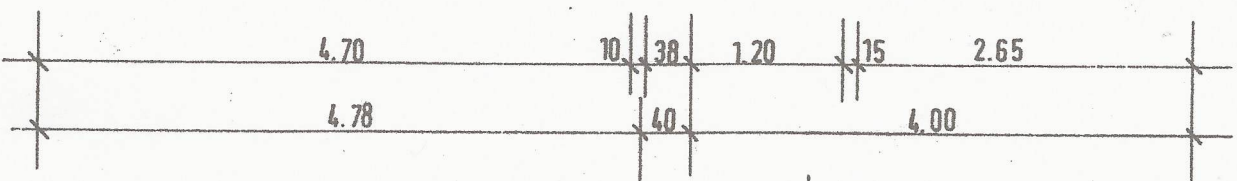

PARKEN

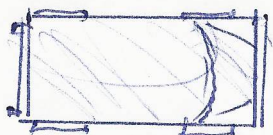

PARKEN