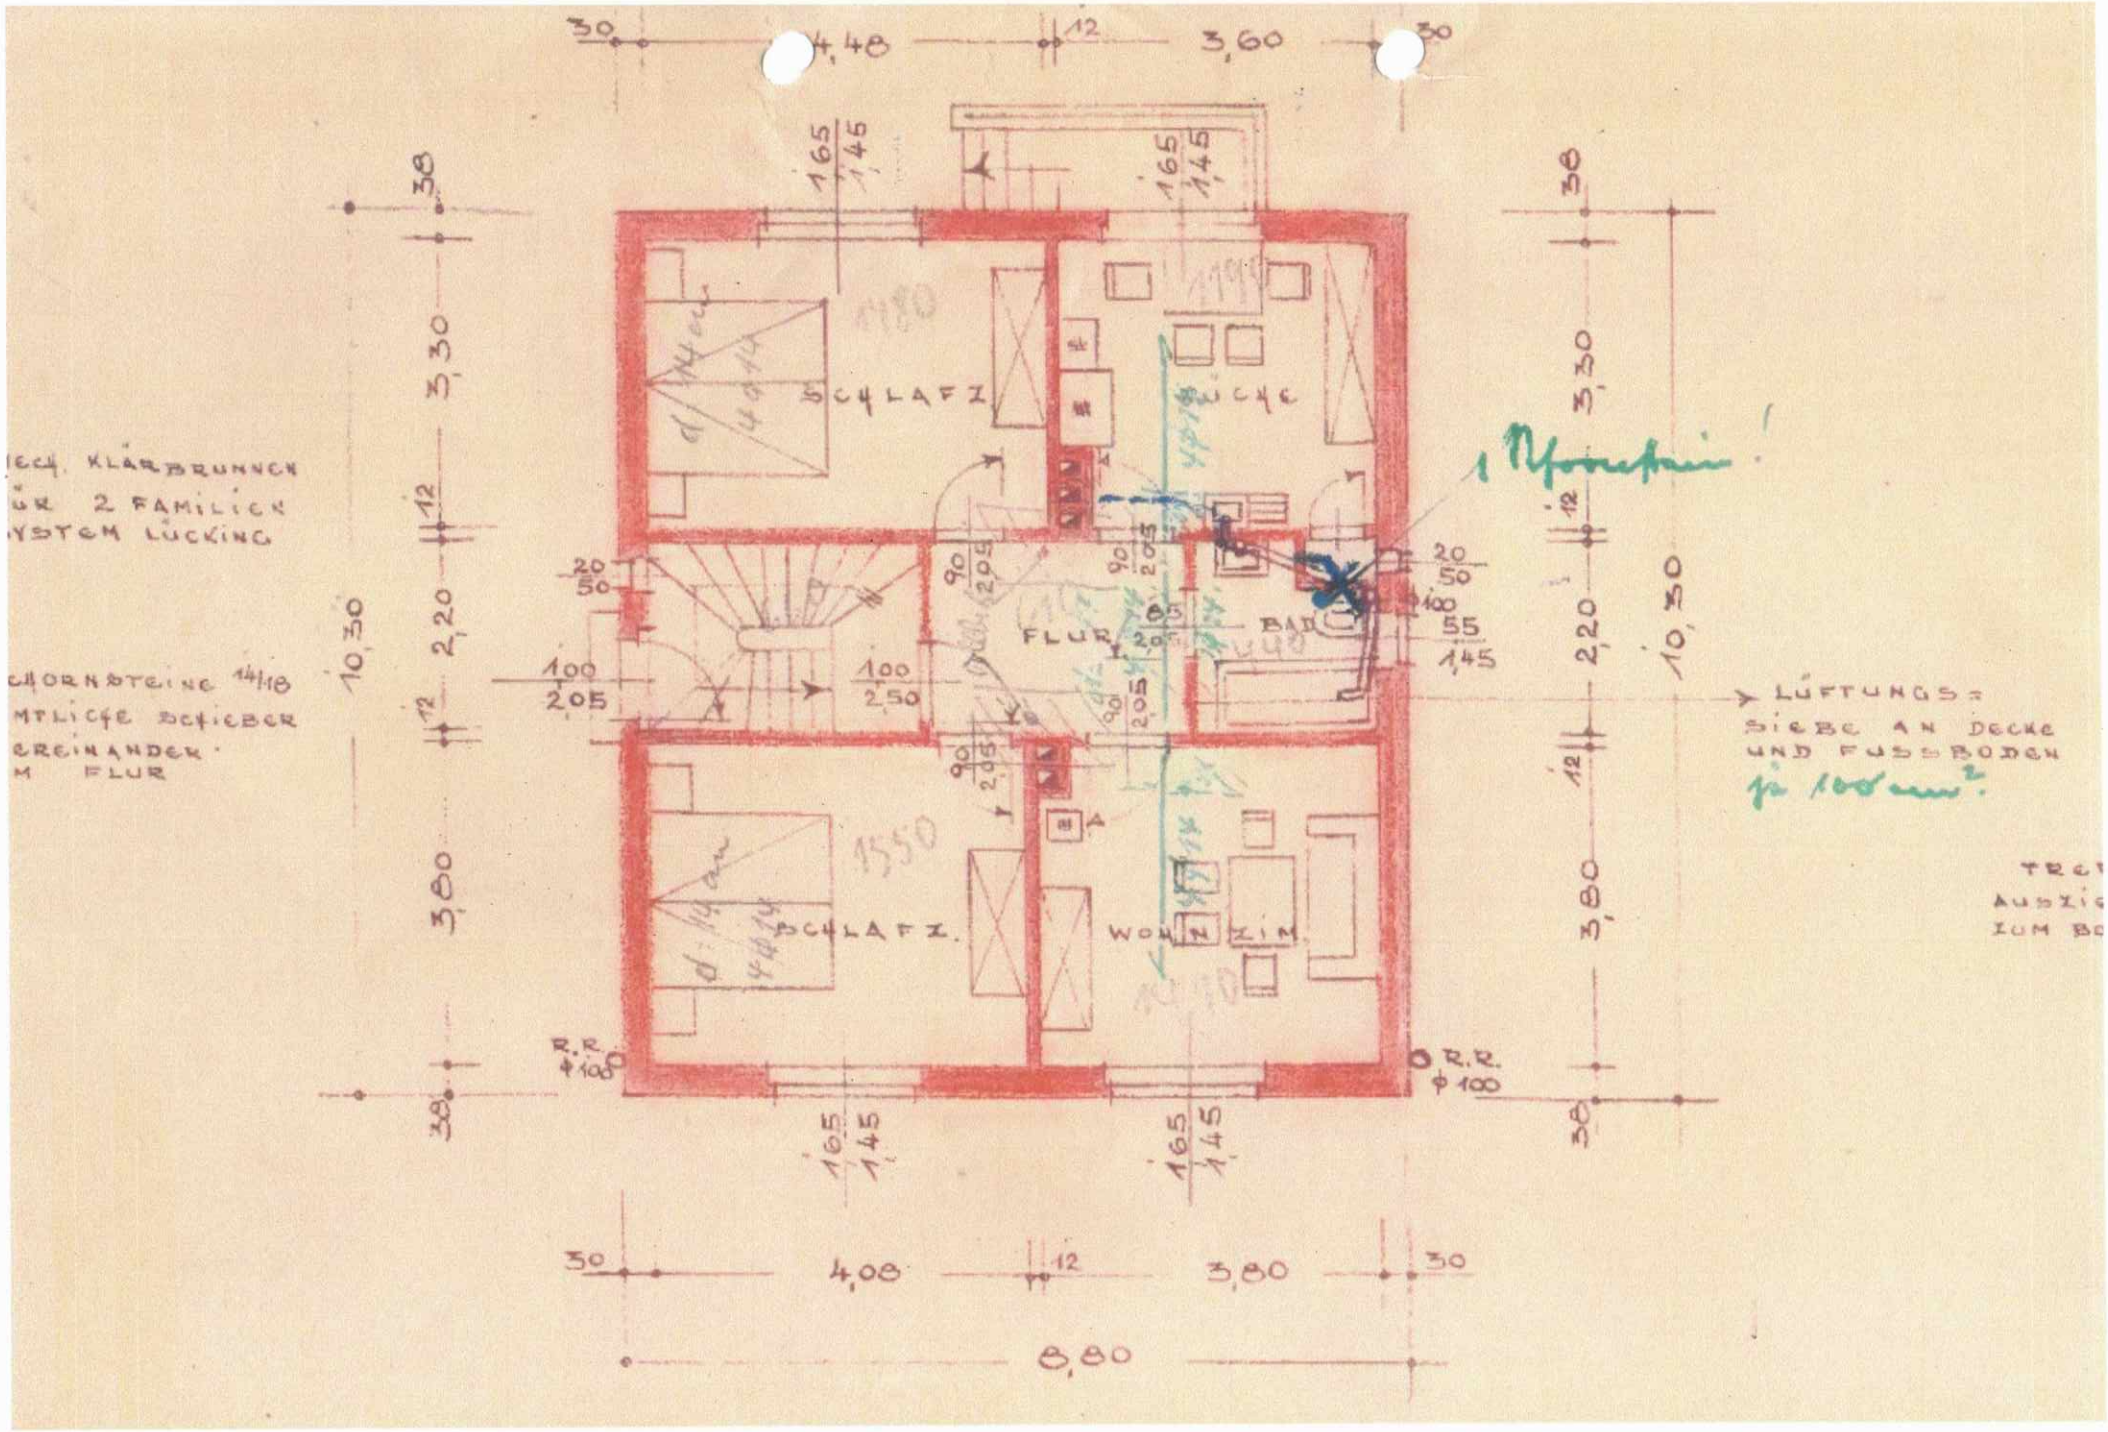
ECH. KLÄRBRUNNEN
ÜR 2 FAMILIEN
YSTEM LÜCKING
CHORNSTEINE 14/18
MTLICHE SCHIEBER
EREINANDER
M FLUR
SCHLAFZ.
KÜCHE
FLUR
BAD
SCHLAFZ.
WOHNZIM.
1 Rohrstein!
LÜFTUNGS-
SIEBE AN DECKE
UND FUSSBODEN
je 100 cm².
R.R. ± 100
R.R. ± 100
4,48
3,60
4,08
3,80
8,80
10,30
10,30