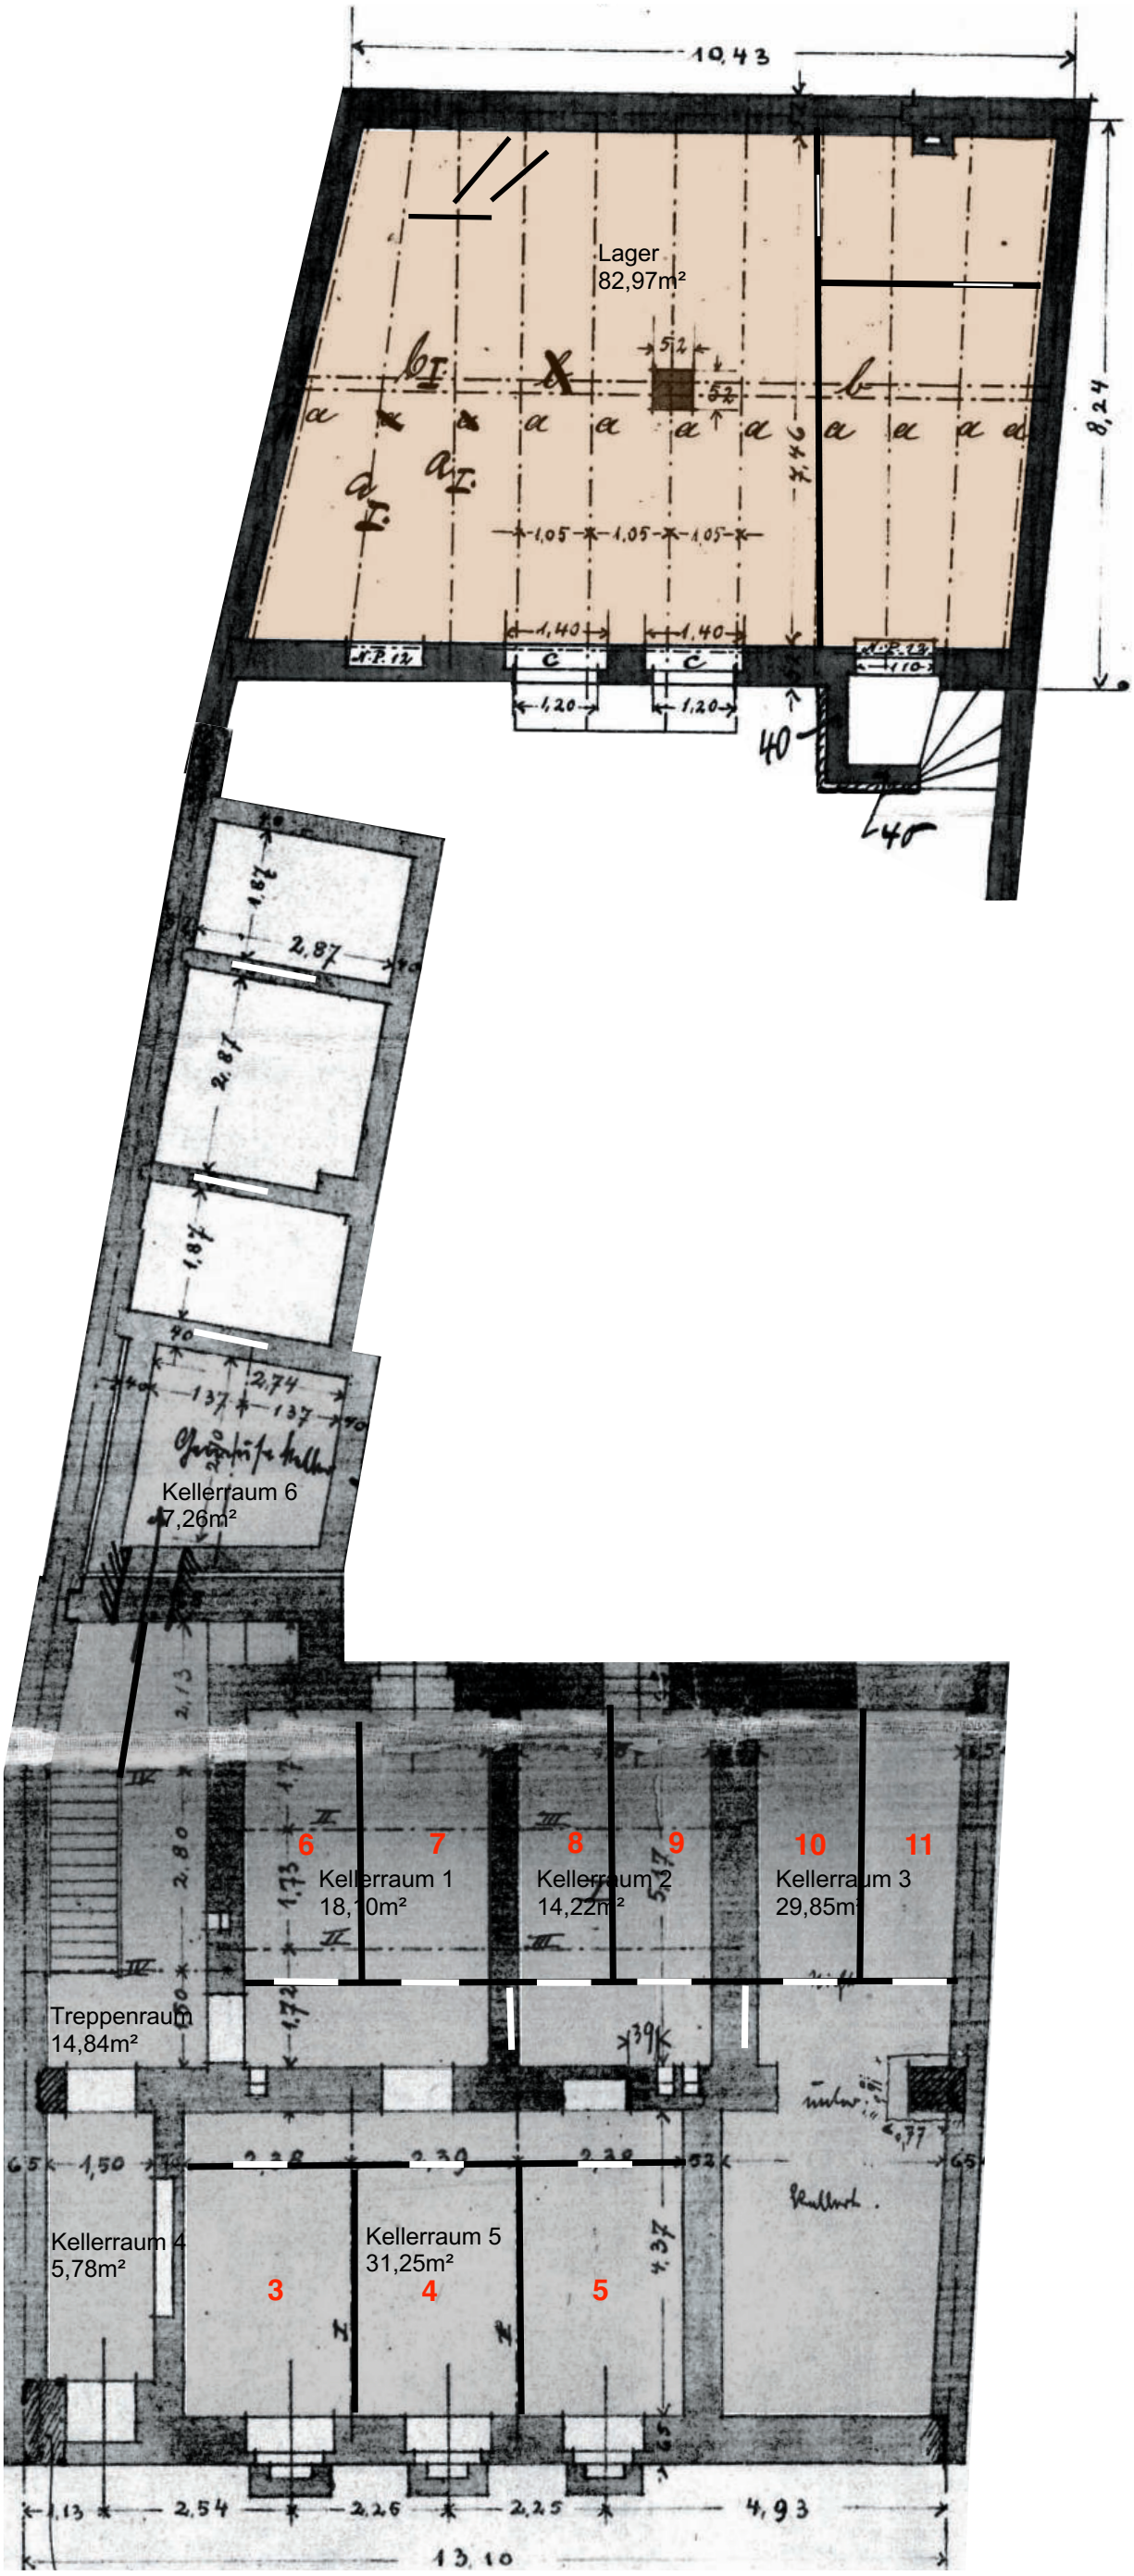

Grundriss Kellergeschoss

Flächenermittlung
MFH Pempelforter Straße 44, Düsseldorf
M 1:100
10.03.2021