
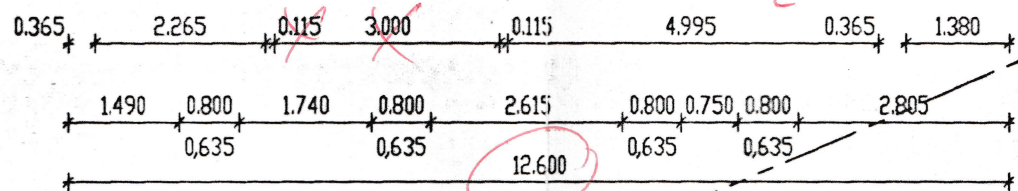


**Anmerkung:**  
 Die Auflagen im Genehmigungsbescheid  
 sind bei der Ausführung des Vorhabens  
 genauestens zu befolgen.

Selbstschließende  
 feuerhemmende Tür  
 nach DIN 4102

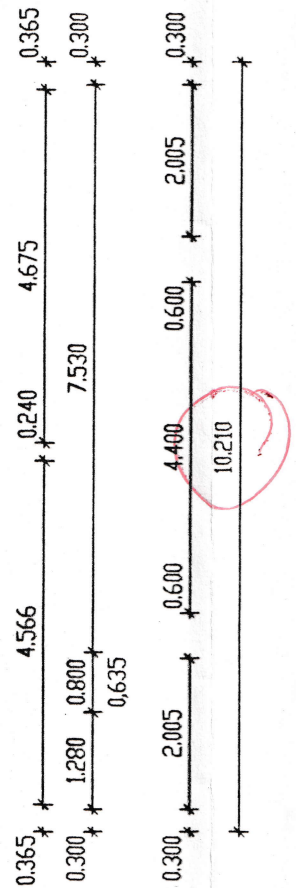

Technisch geprüft:  
 Neuburg a. d. Donau, den 10.8.93  
 Kreisbaumeister: *[Signature]*

llel  
 kinhalt

- a. Bodenflächen  
 - laach mit einem  
 dienotrich Boden  
 liefern.

genden  
 nErfor-