


# Schnittzeichnung Johnsdorf

Sandbacher Weg 7

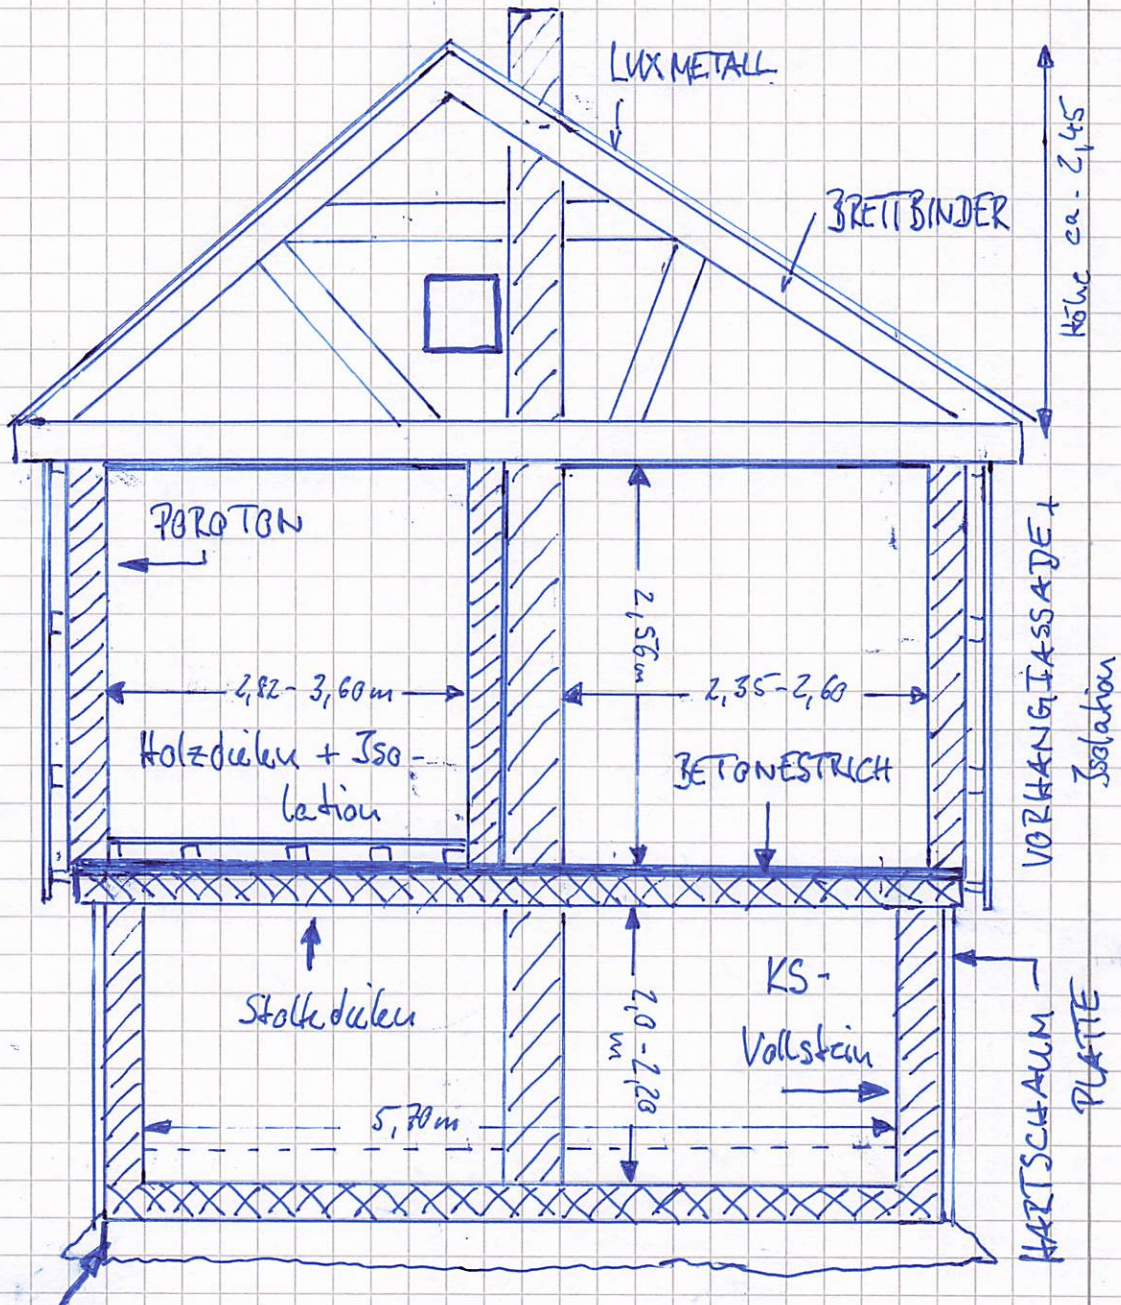

STREIFENFUNDAMENT, BETON 30 cm BODENPLATTE

TEILUNTERKELLERUNG ALT Höhe 2,9m NEU 2,20

6,70 m

Hausbreite inkl. Fassade ohne Dach