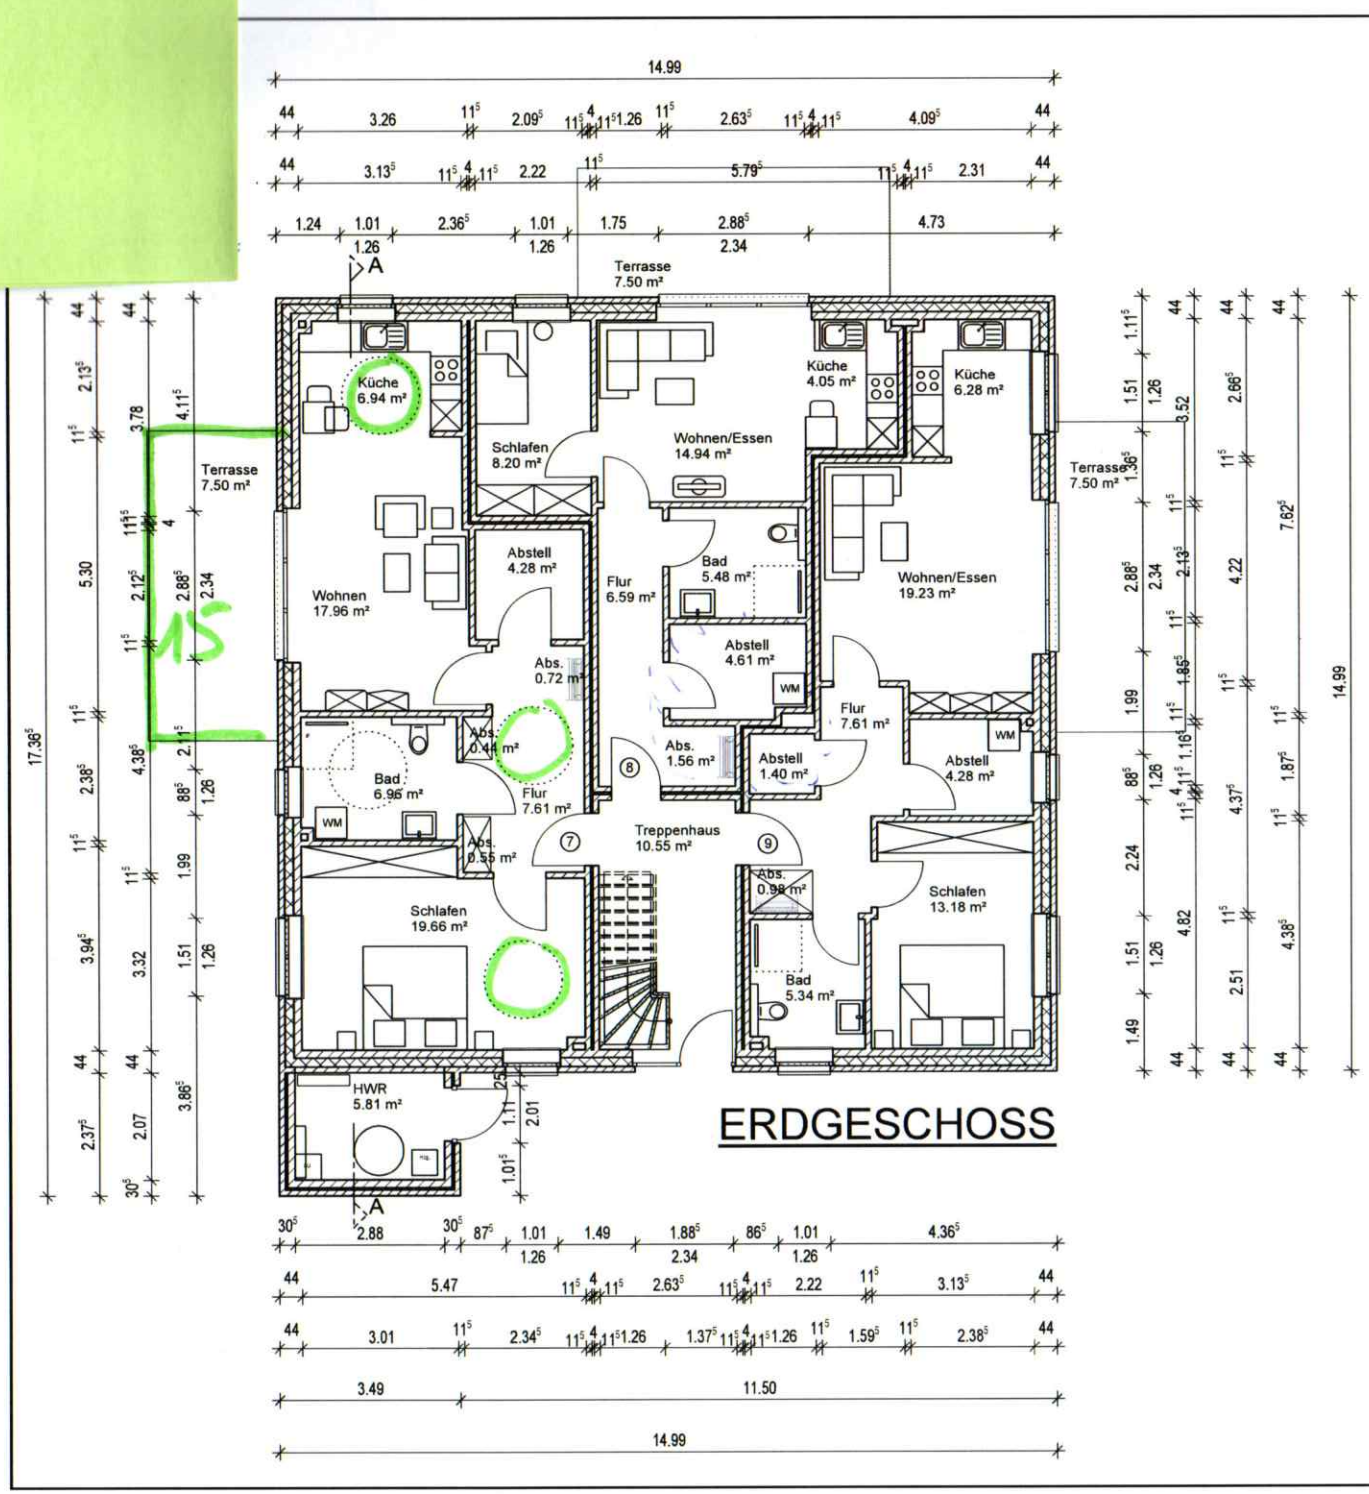

	Änderung	Datum/Name

Witt Baugesellschaft mbH
Schünbusch Feld 17
21439 Marxen
Tel. 04185/79 70 24
Fax 04185/79 70 25
E-Mail: info@wittbau.de

Neubau von 5 Mehrfamilienhäusern

Bauherr: Witt & Cie oHG
Wolf-Dietrich Witt
Schünbusch Feld 17
21439 Marxen

Bauort: Bahnhofstr. 76
21255 Tostedt

Unterschrift Bauherr

Unterschrift Planung
Dipl.-Ing. Wolf-Dietrich Witt

ERDGESCHOSS
HAUS 2

M 1:100
14.11.2014/MR

Bauantrag **263-B-6**