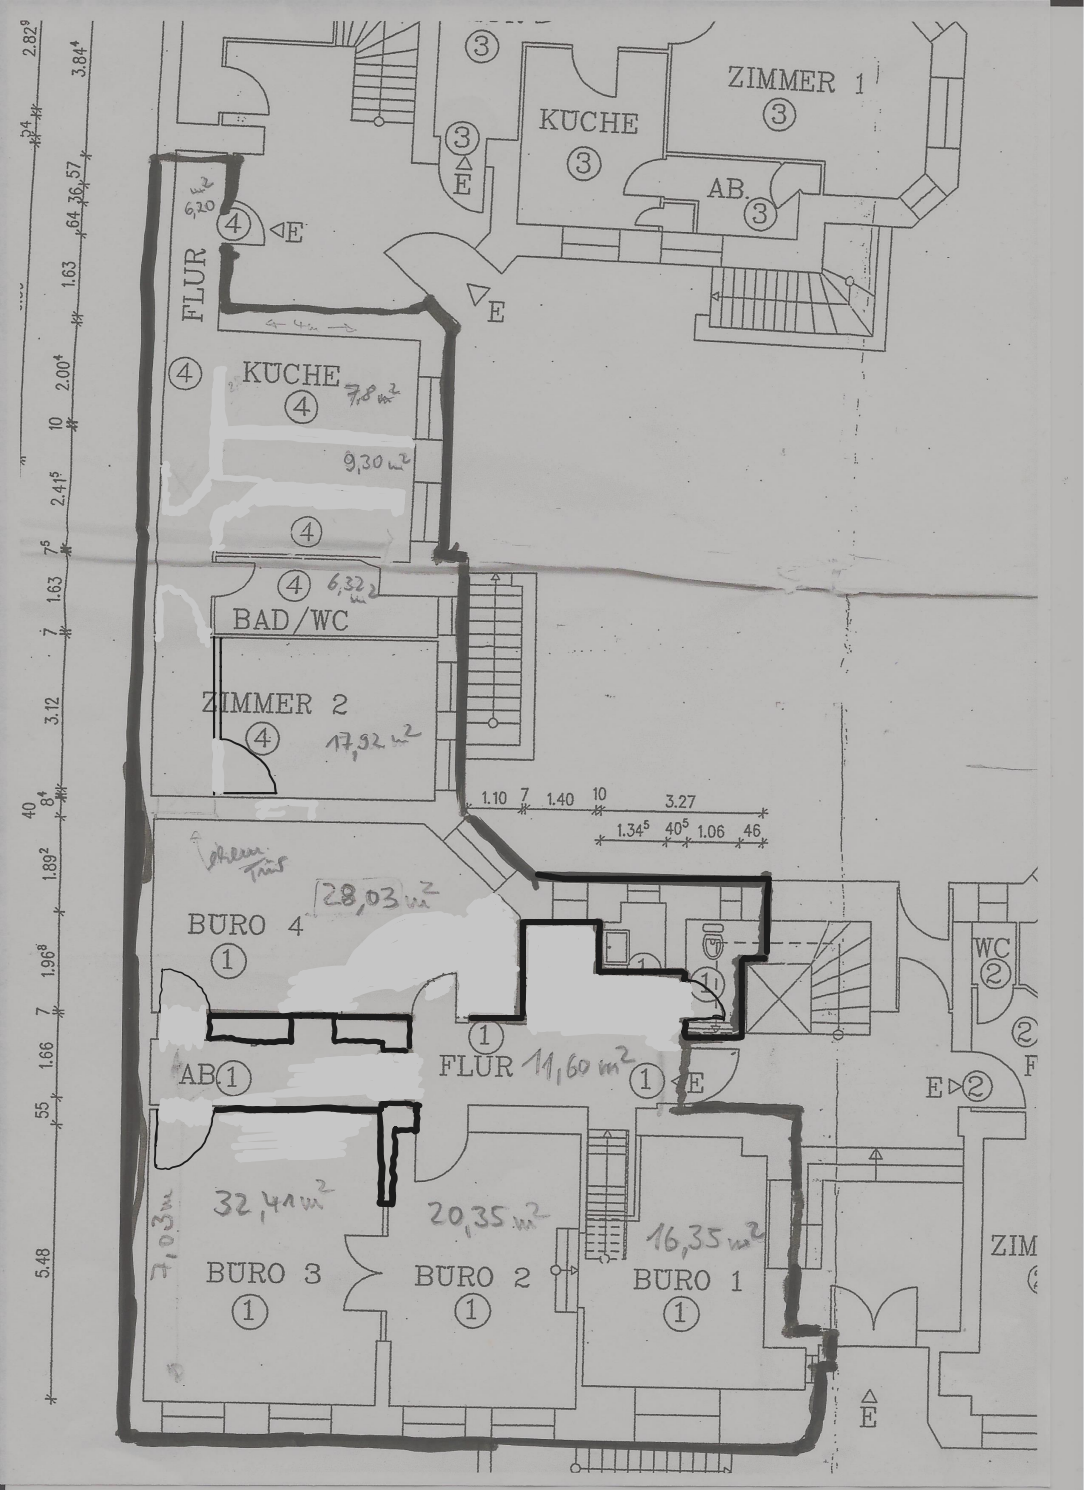
ZIMMER 1
KUCHE
AB.
FLUR
6,20 m²
KUCHE
7,8 m²
9,30 m²
BAD/WC
6,32 m²
ZIMMER 2
17,92 m²
1.10 7 1.40 10 3.27
1.34⁵ 40⁵ 1.06 46
28,03 m²
BURO 4
AB
FLUR 11,60 m²
WC
32,41 m²
BURO 3
20,35 m²
BURO 2
16,35 m²
BURO 1
ZIM