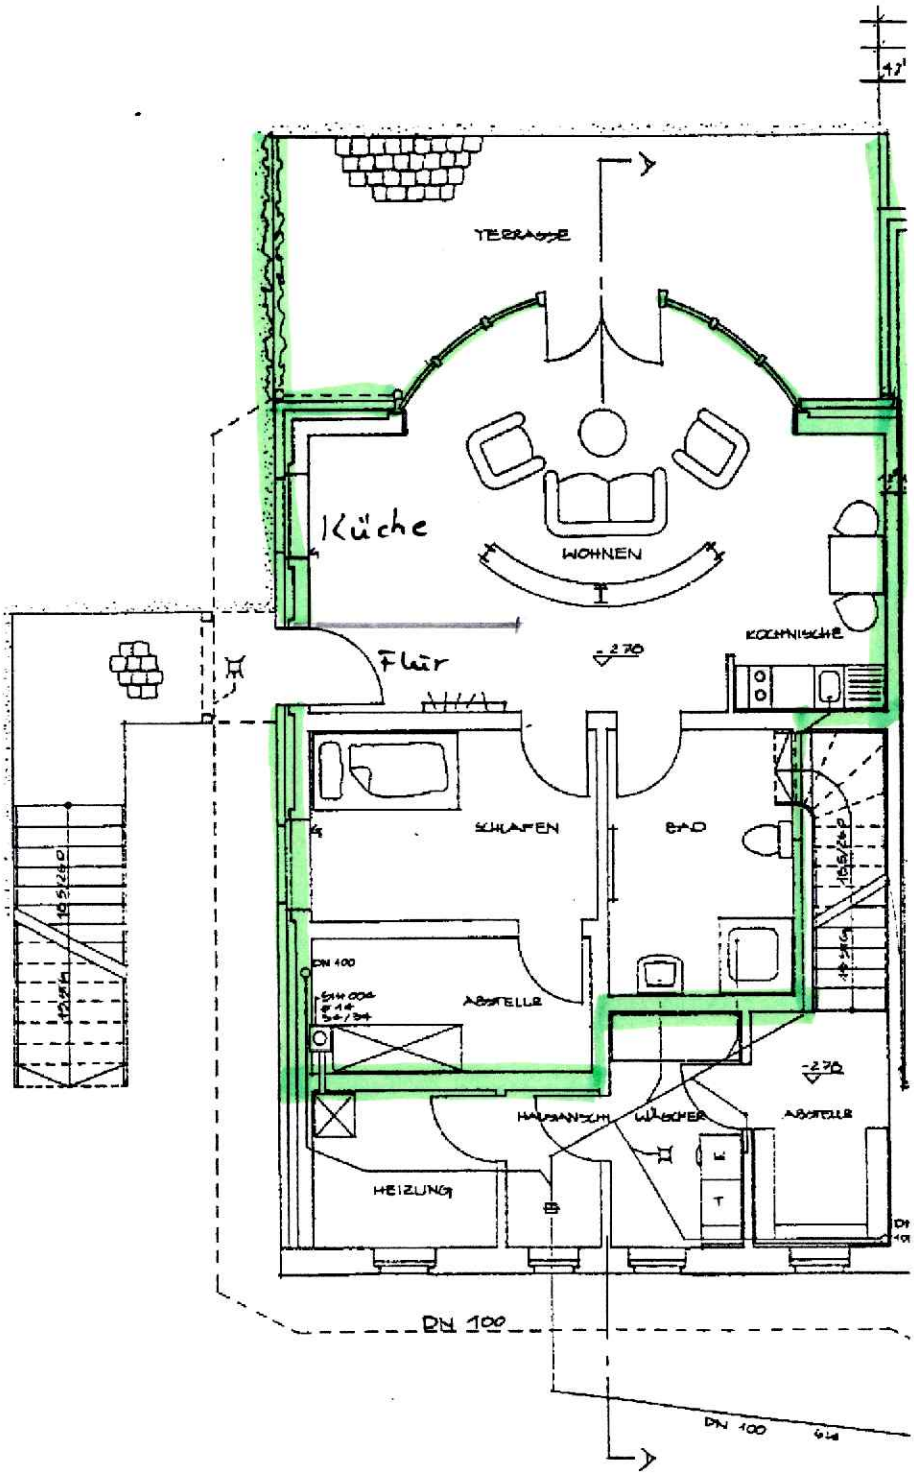
TERRASSE
Küche
WOHNEN
KOCHNISCHE
Flur
-2,70
SCHLAFEN
BAD
ABSTELLR
HAUSANSCHL.
WÄSCHER
ABSTELLR
HEIZUNG
DN 100
DN 100
DN 100