

- LEGENDE:
- Stahlbeton
 - Mauerwerk
 - Glasbausteine
 - Bestand MWK

GEPRÜFT
 gemäß § 67 HBO
 im Auftrag
 Kai
 3526-2001

Alle Maße sind vor Ort zu Prüfen !!!

PLANUNGSPHASE **BAUANTRAG**


ARCHITEKT

BAUHERR

PROJEKT

INHALT **UNTERGESCHOSS GRUNDRISS**

DATUM	07.06.01	GEZ	MG	B-01
M.	1:100	INDEX		

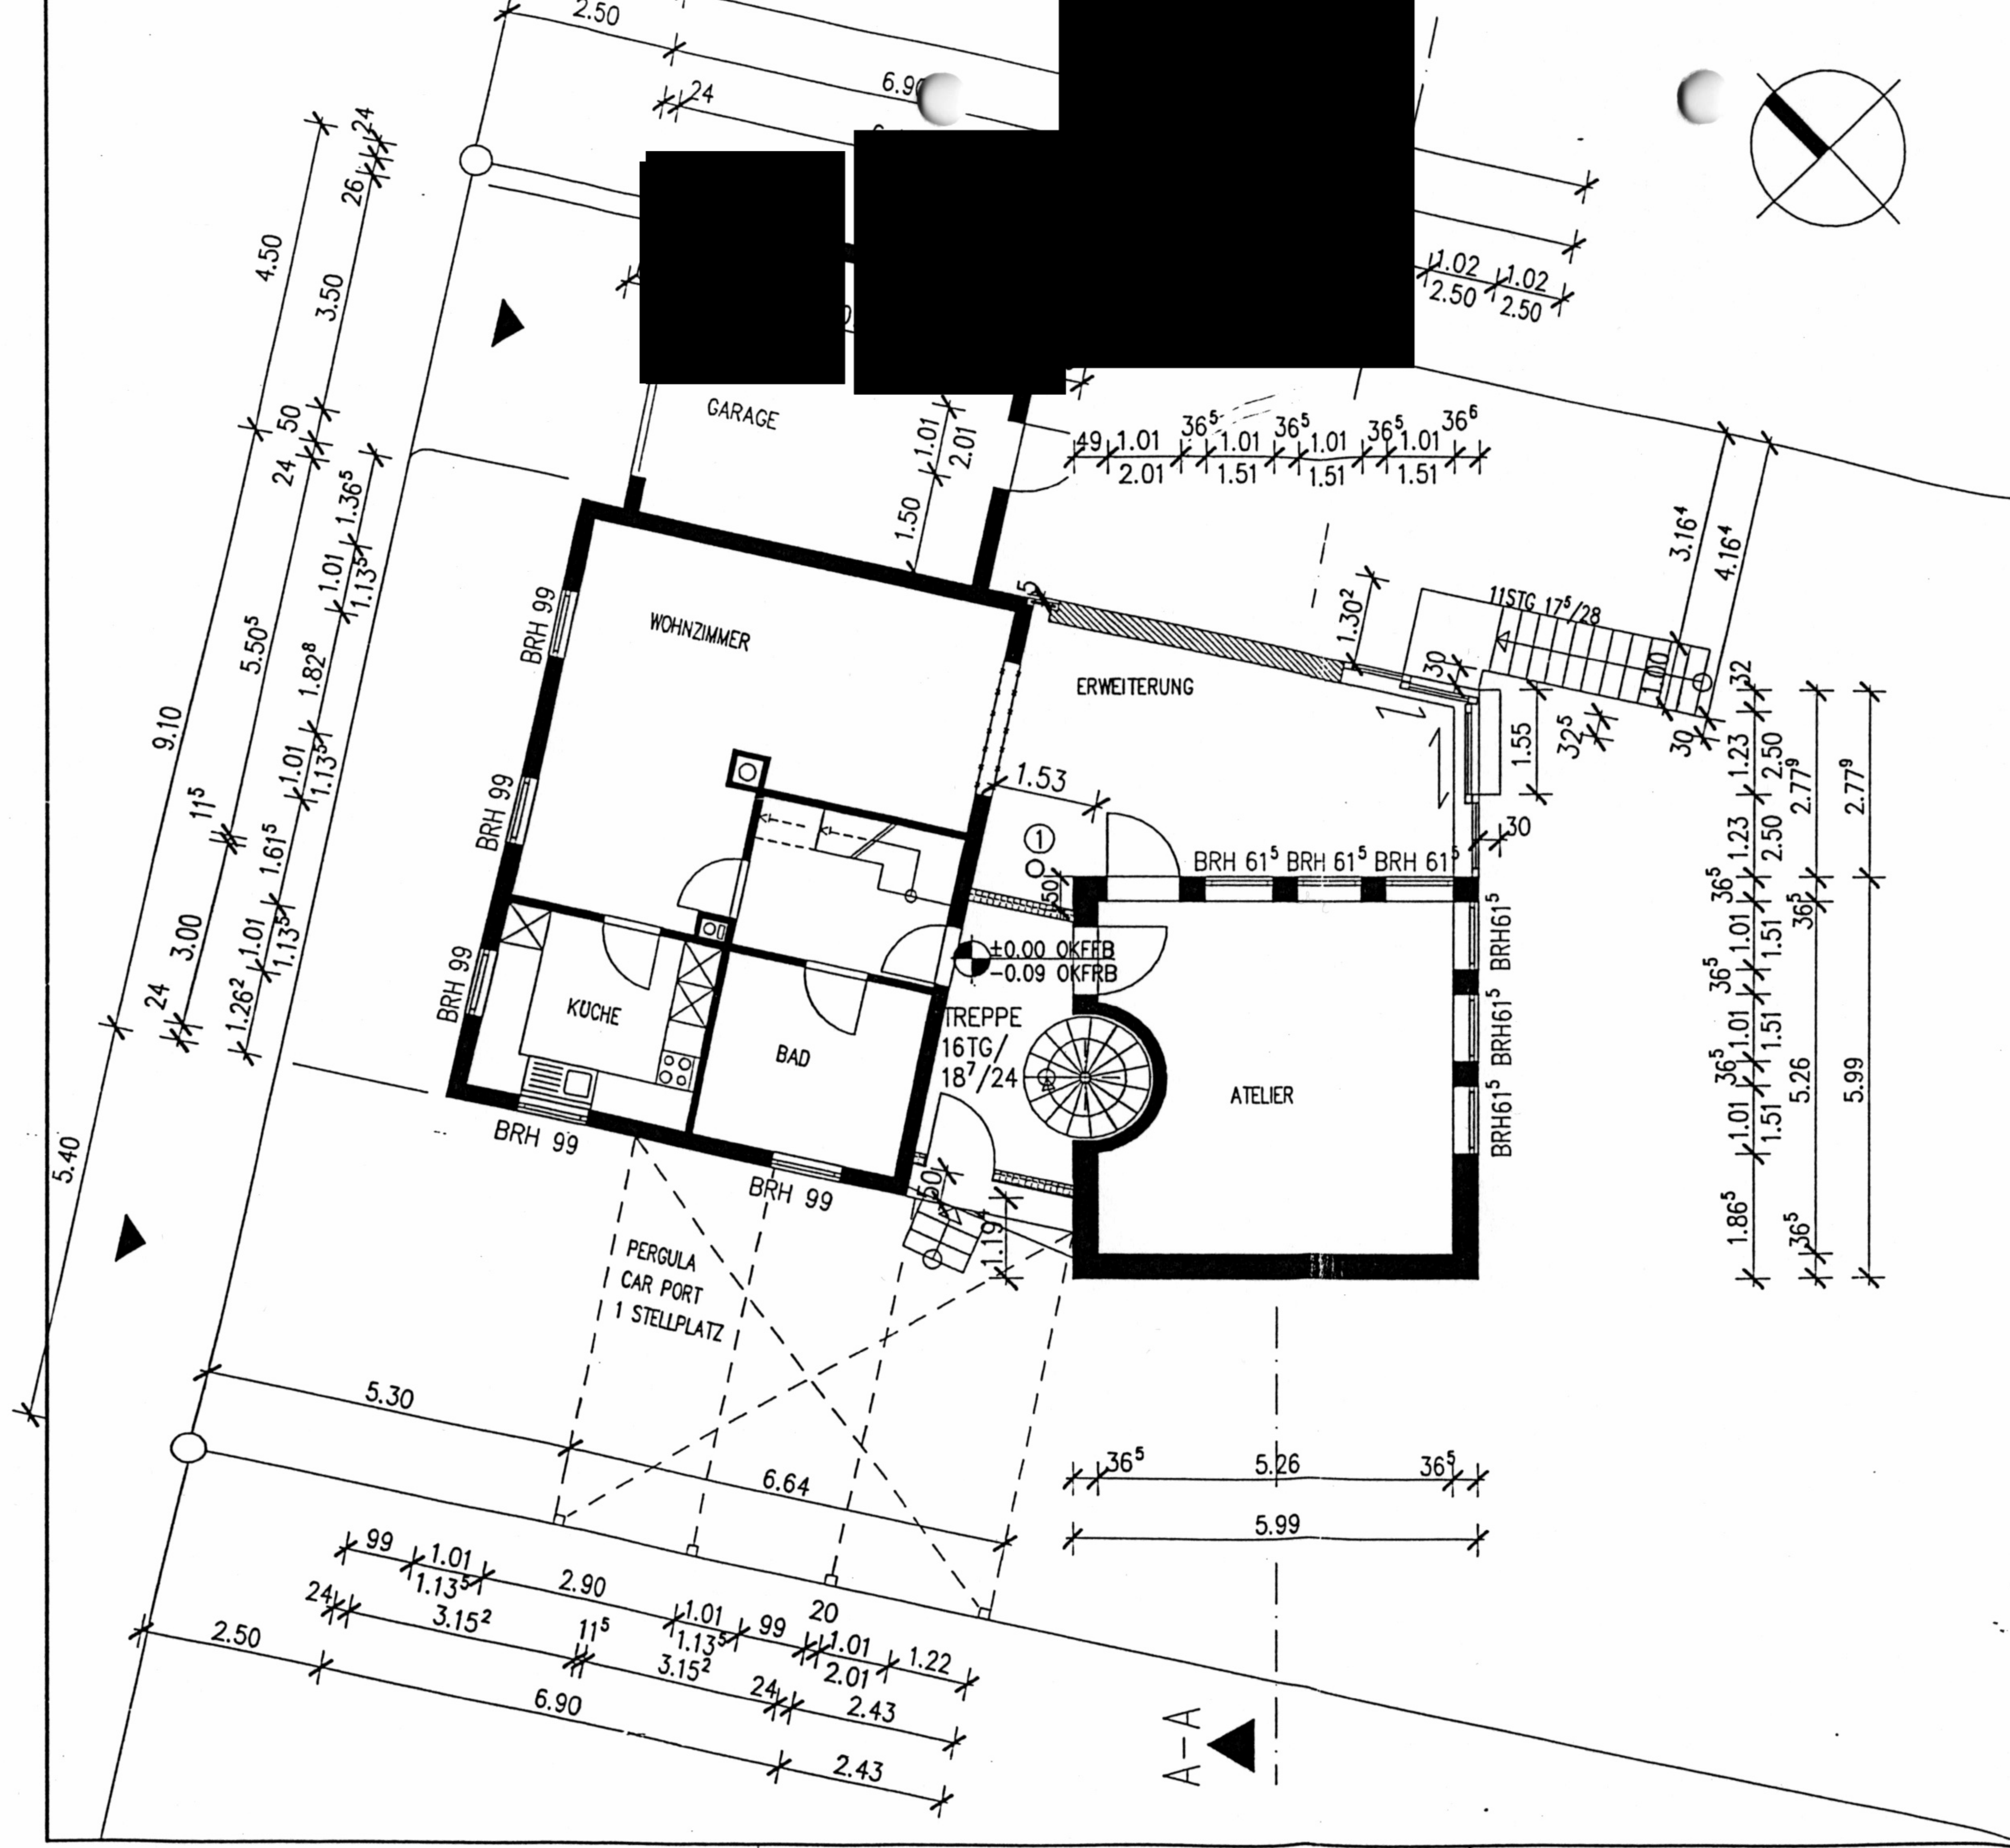

- LEGENDE:
- Stahlbeton
 - Mauerwerk
 - Glasbausteine
 - Bestand MWK


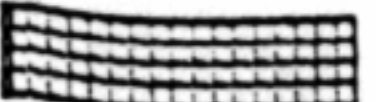

① SCHORNSTEIN EDELSTAHL FÜR KAMINOFEN Ø 20 CM

GEPRÜFT
 gemäß § 67 HBO
 - Vereinfachtes Verfahren
 eingeschränkte Prüfung-
 im Auftrag

Kg:
 3526-2001

Alle Maße sind vor Ort zu Prüfen !!!

PLANUNGSPHASE	BAUANTRAG	
ARCHITEKT	[REDACTED]	
BAUHERR	[REDACTED]	
PROJEKT	[REDACTED]	
INHALT	ERDGESCHOSS GRUNDRISS	
DATUM	07.06.01	GEZ. MG
M.	1:100	INDEX
		NR. B-02

-  Stahlbeton
-  Mauerwerk
-  Glasbausteine
-  Bestand MWK

- ① SCHORNSTEIN EDELSTAHL FÜR KAMINOFEN \varnothing 20 CM
- ② DACHFENSTER \varnothing 1.80 M

G E P R Ü F T
 gemäß § 67 MBO
 - Vereinfachtes Verfahren
 eingeschränkte Prüfung
 im Auftrag

Ka:
 3526-2001

Alle Masze sind vor Ort zu Prüfen !!!



PLANUNGSPHASE BAUANTRAG

ARCHITEKT

BAUHERR

PROJEKT

INHALT

  

DACHGESCHOSS GRUNDRISS

DATUM	07.06.01	GEZ.	MG
M.	1:100	INDEX	
			B-03
			NR.

