


GARTENANSICHT

GARTENANSICHT

Beim Ausbau Dachgeschoss wurde andere Variante ausgeführt (siehe Anl.)

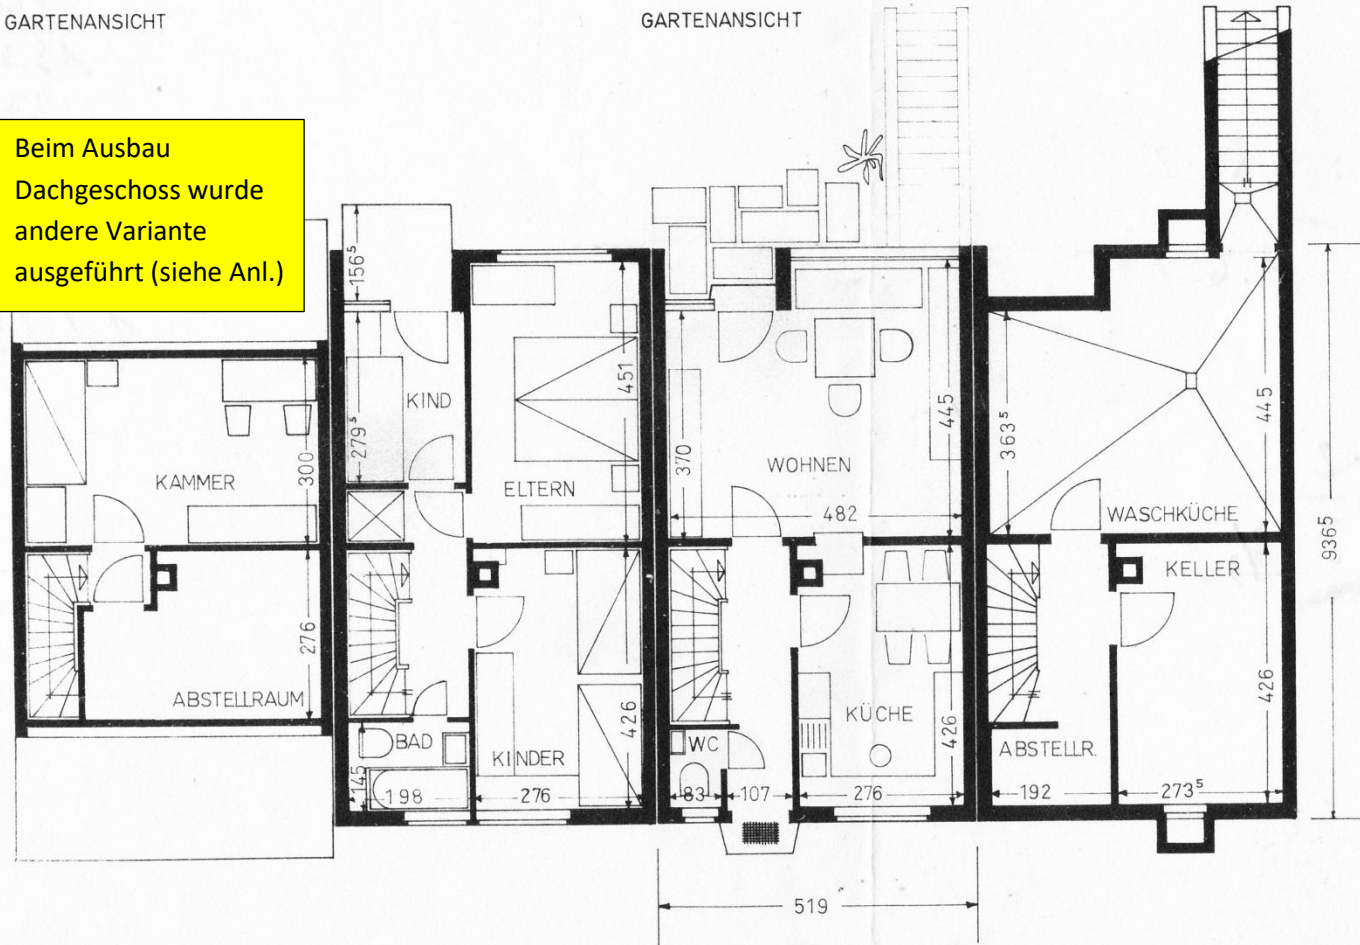

EG	WOHNEN	1990
	KÜCHE	1160
	FLUR	312
	WINDFANG	135
	WC	105
	SITZPLATZ	068
OG	KINDERZIMMER	1245
	ELTERN	1160
	KIND	553
	BAD/WC	287
	FLUR	465
	BALKON	142
		<u>7623</u>
	3% PUTZ	<u>229</u>
	WOHNFLÄCHE	7394qm
DG	ausbaufähige KAMMER	971qm

Wohnfläche ca. 74 m<sup>2</sup>  
 + ausgebautes Dach ca. 14m<sup>2</sup>  
 = Wohnfläche ca. 88m<sup>2</sup>

DACHGESCHOSS  
ausbaufähigkeit

OBERGESCHOSS

ERDGESCHOSS

UNTERGESCHOSS

BAUHERR NEUE HEIMAT HAMBURG BETREUER GEWOG STUTTART

TYP 70