




Wiederherstellung des Hauses Nikolausstr. 1 in Essen-Stoppenberg
M. 1:100

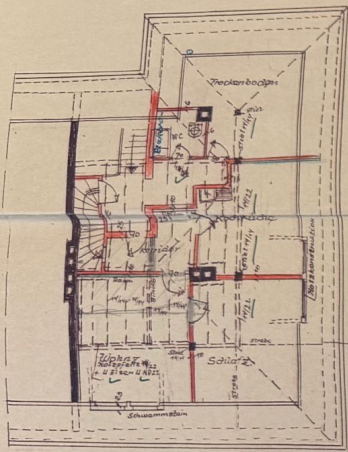


Dachgeschoss

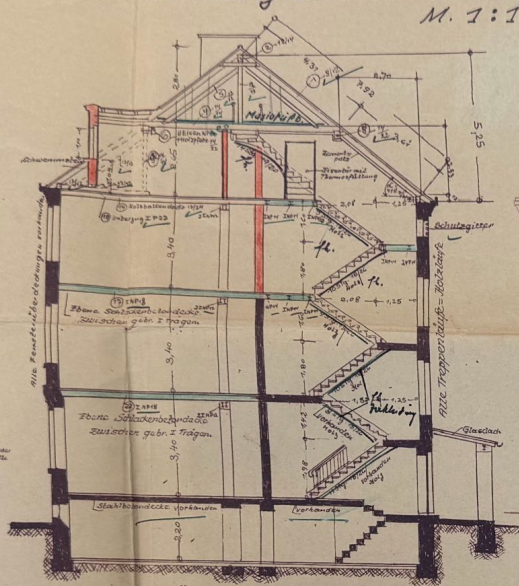

Schnitt A-B

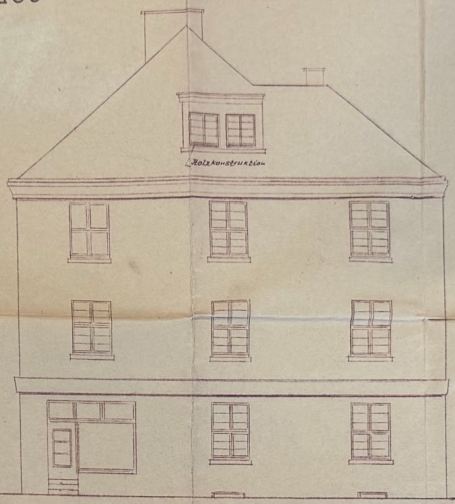


Front Nikolausstr.
(vorhandener Zustand)

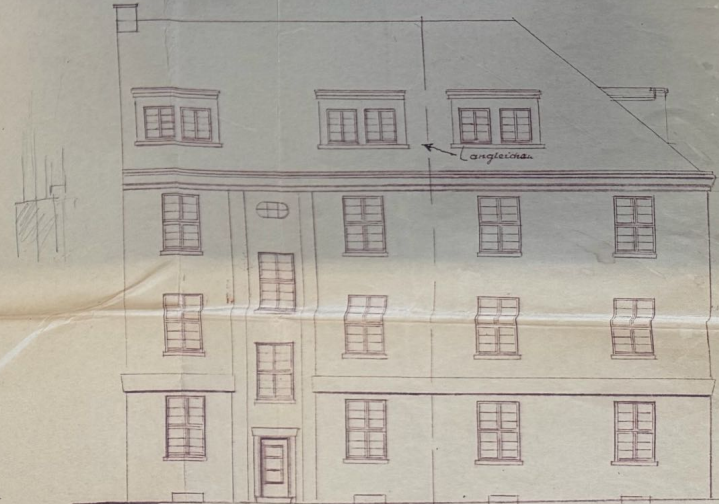


Front Gelsenkirchener-Str.
(vorhandener Zustand)

Baurechlich geprüft.
Genehmigt durch Bauschein
Nr. 65-2-40849/12
Essen, den 25/12 1952
Baugenehmigungsamt
I. A.
v. K. F. Kuhn


Akte

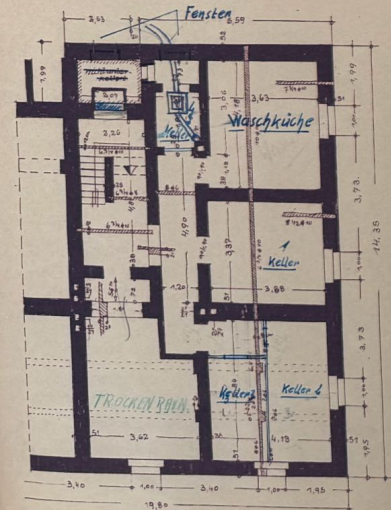


Keller

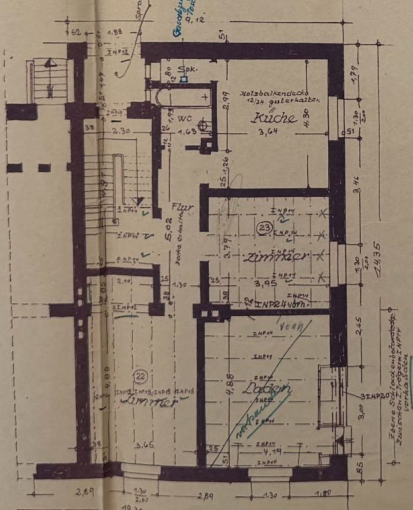

Erdgeschoss

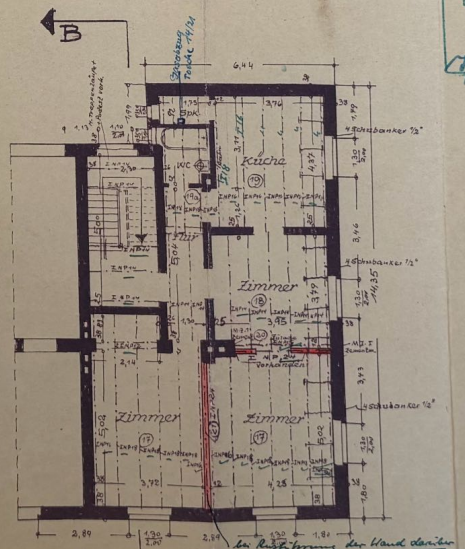

I. Obergeschoss

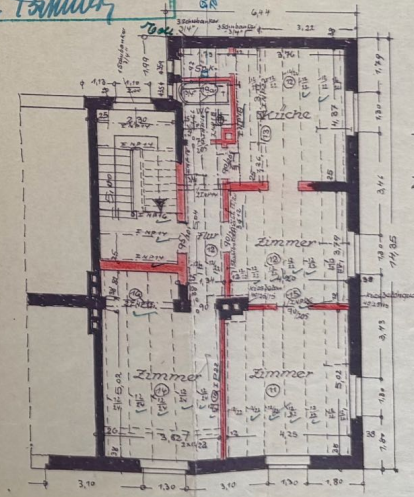

II. Obergeschoss

Essen, im September 1952

Architekt: FRANZ KNAK ARCHIT. Kt.
Grünig


Bauherr:
Heinrich Jöbgen

Statisch geprüft!
Essen, den 10.11. 1952
Baugenehmigungsamt
I. A.

Kerstin

In Restbereich des Hausplan
des Hauses Nikolausstr. 1 in Essen
Stoppenberg

Schnitt A-B

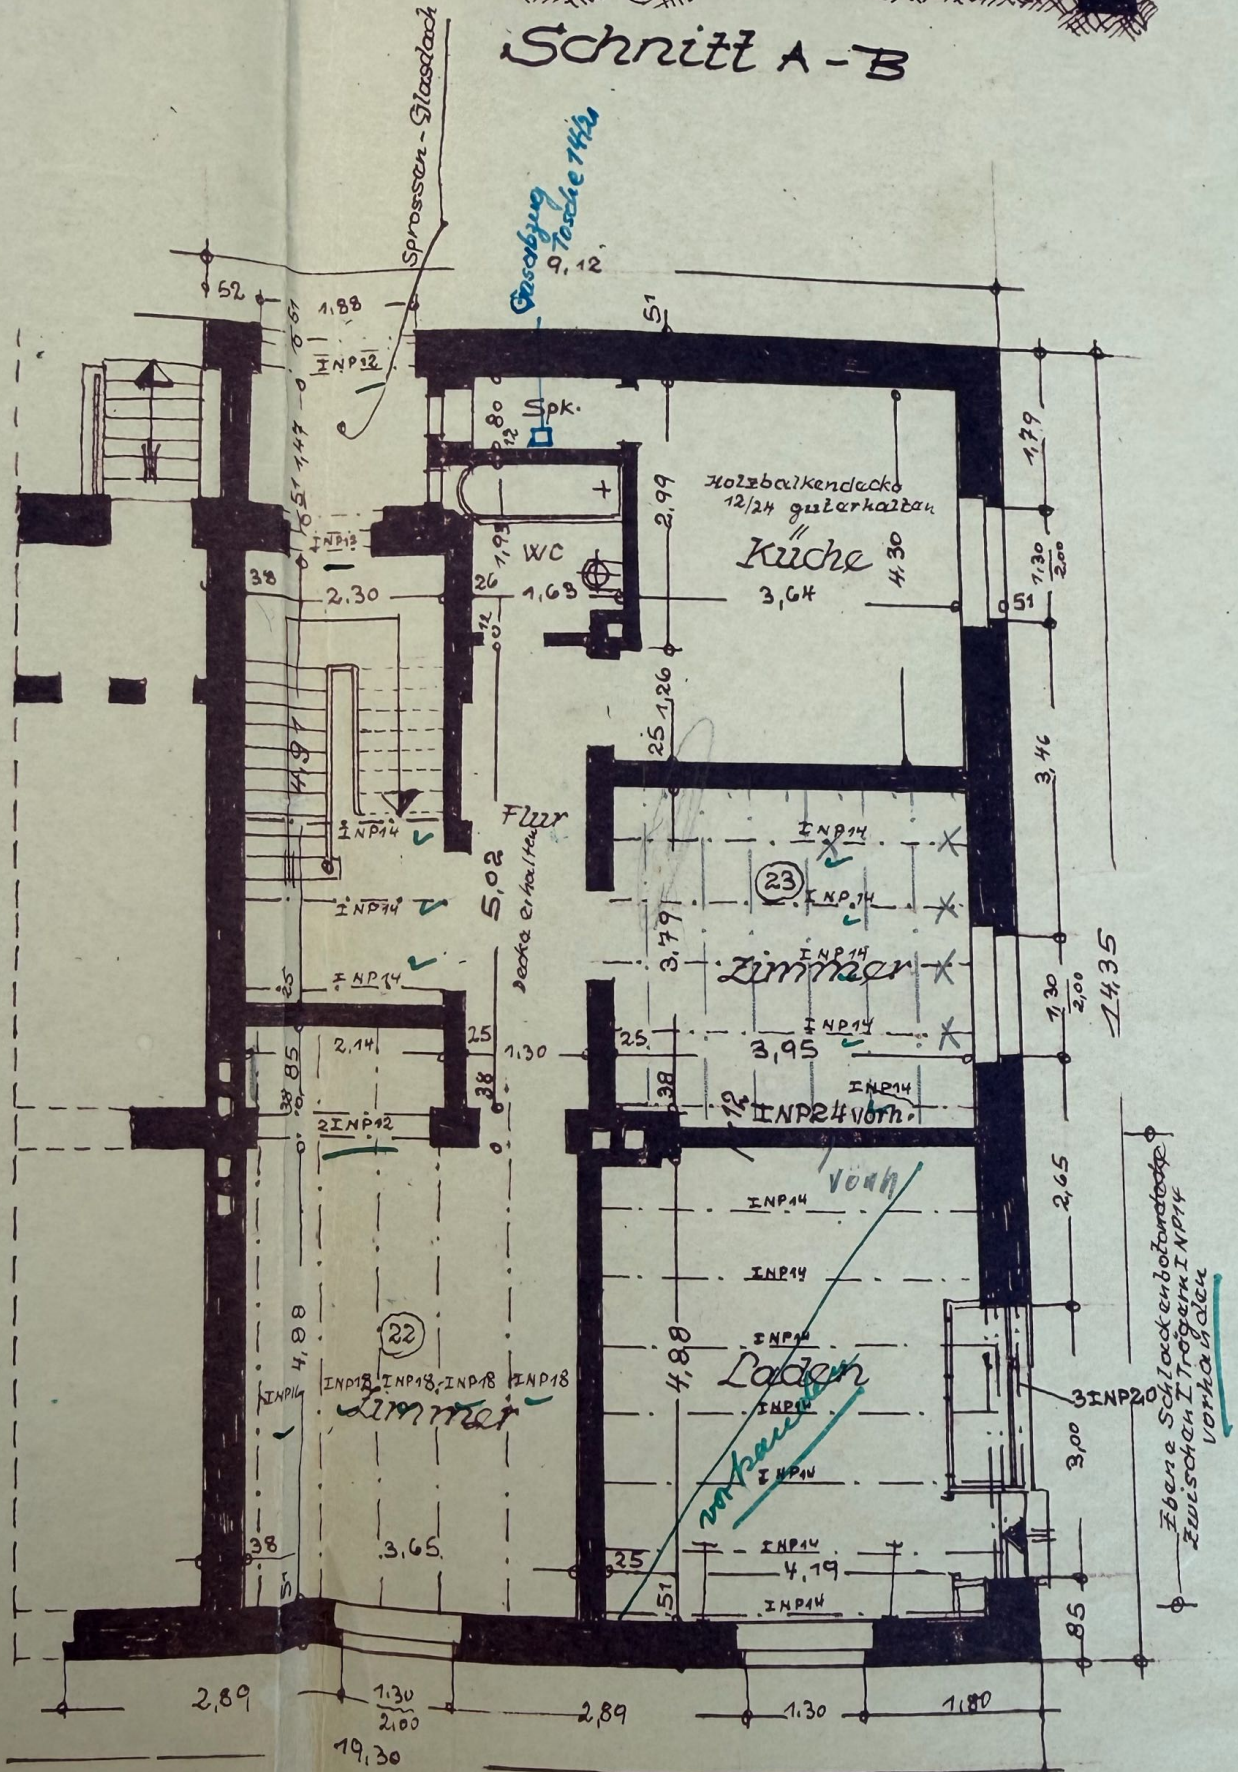


Erdgeschoss

14,35

Front Nikolausstr.
(vorhandener Zustand)

Baurec
Genehm
Nr. 65 -
Essen, d
Bauege
7/4. 7

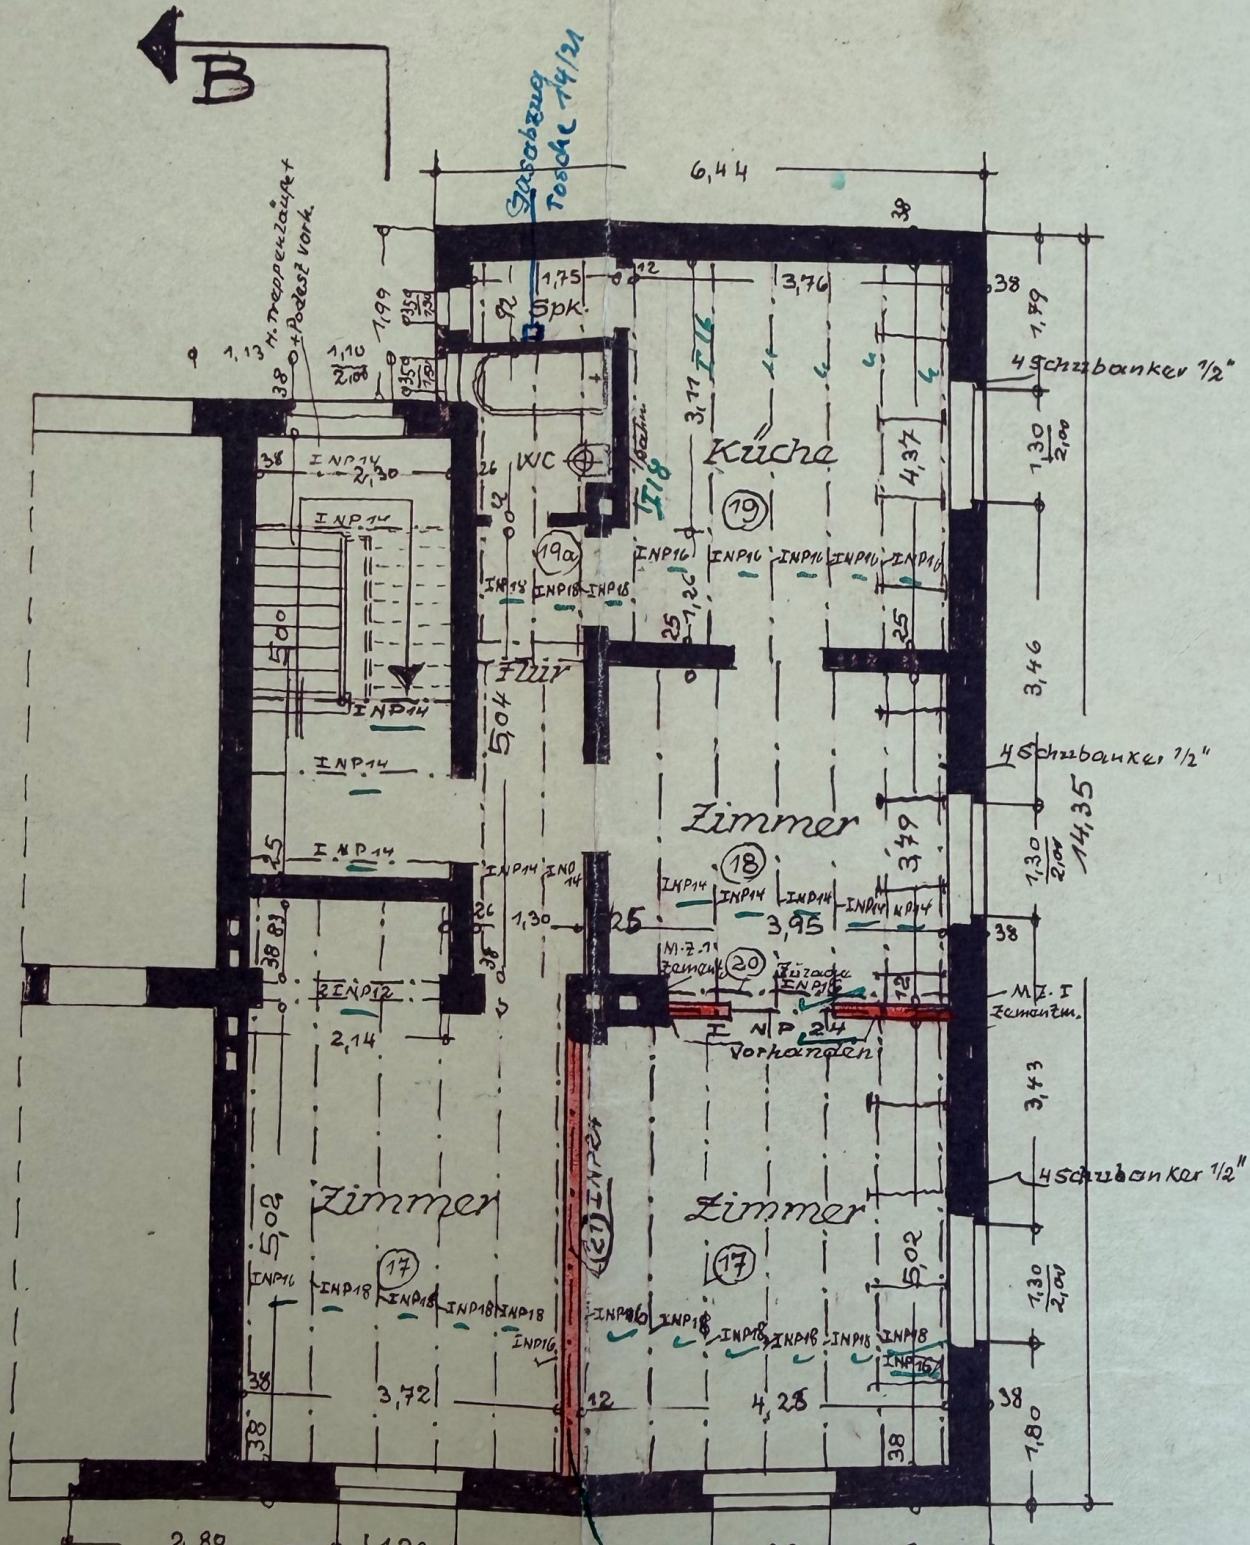


A bei Rustförmung der Wand darüber
aus Scherstein etwa 10cm dicke
genügt I 18, wie vorhanden.

Baurechtlich geprüft.
 Genehmigt durch Bauschein
 Nr. 65-2-40249/12
 Essen, den 25/11 1952
 Baugenehmigungsamt
 I. A.
 z. H. Kämmerer

Front Gelsenkirchener-Str.
 (vorhandener Zustand)

Akte

Baueingang
 Tische 14/24

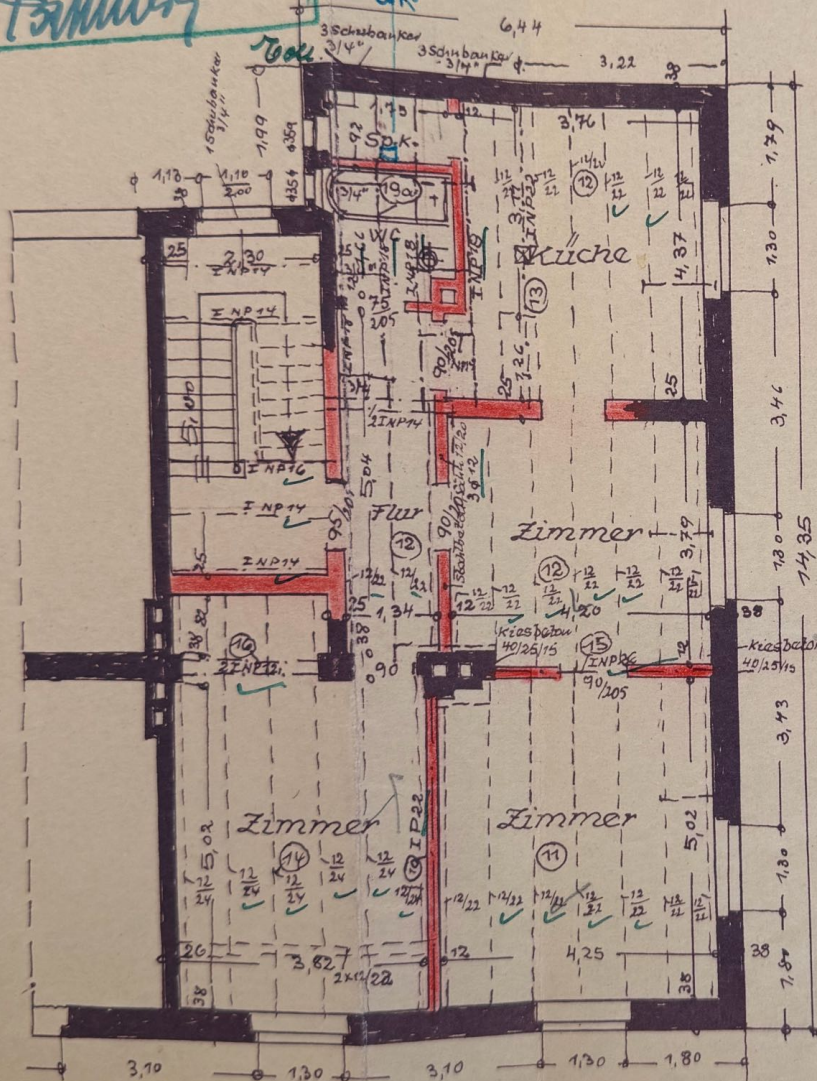

Essen, im September 1952

Architekt: FRANZ KNAK, ARCHITEKT
 Franz Knaak


Bauherr:
 Heinrich Kötzger

Statisch geprüft!
 Essen, den 10. 11. 1952
 Baugenehmigungsamt I. A.
 Kämmerer


II. Obergeschoss

Wiederherstellung des Hauses Nikolausstr. 1

M. 1:100

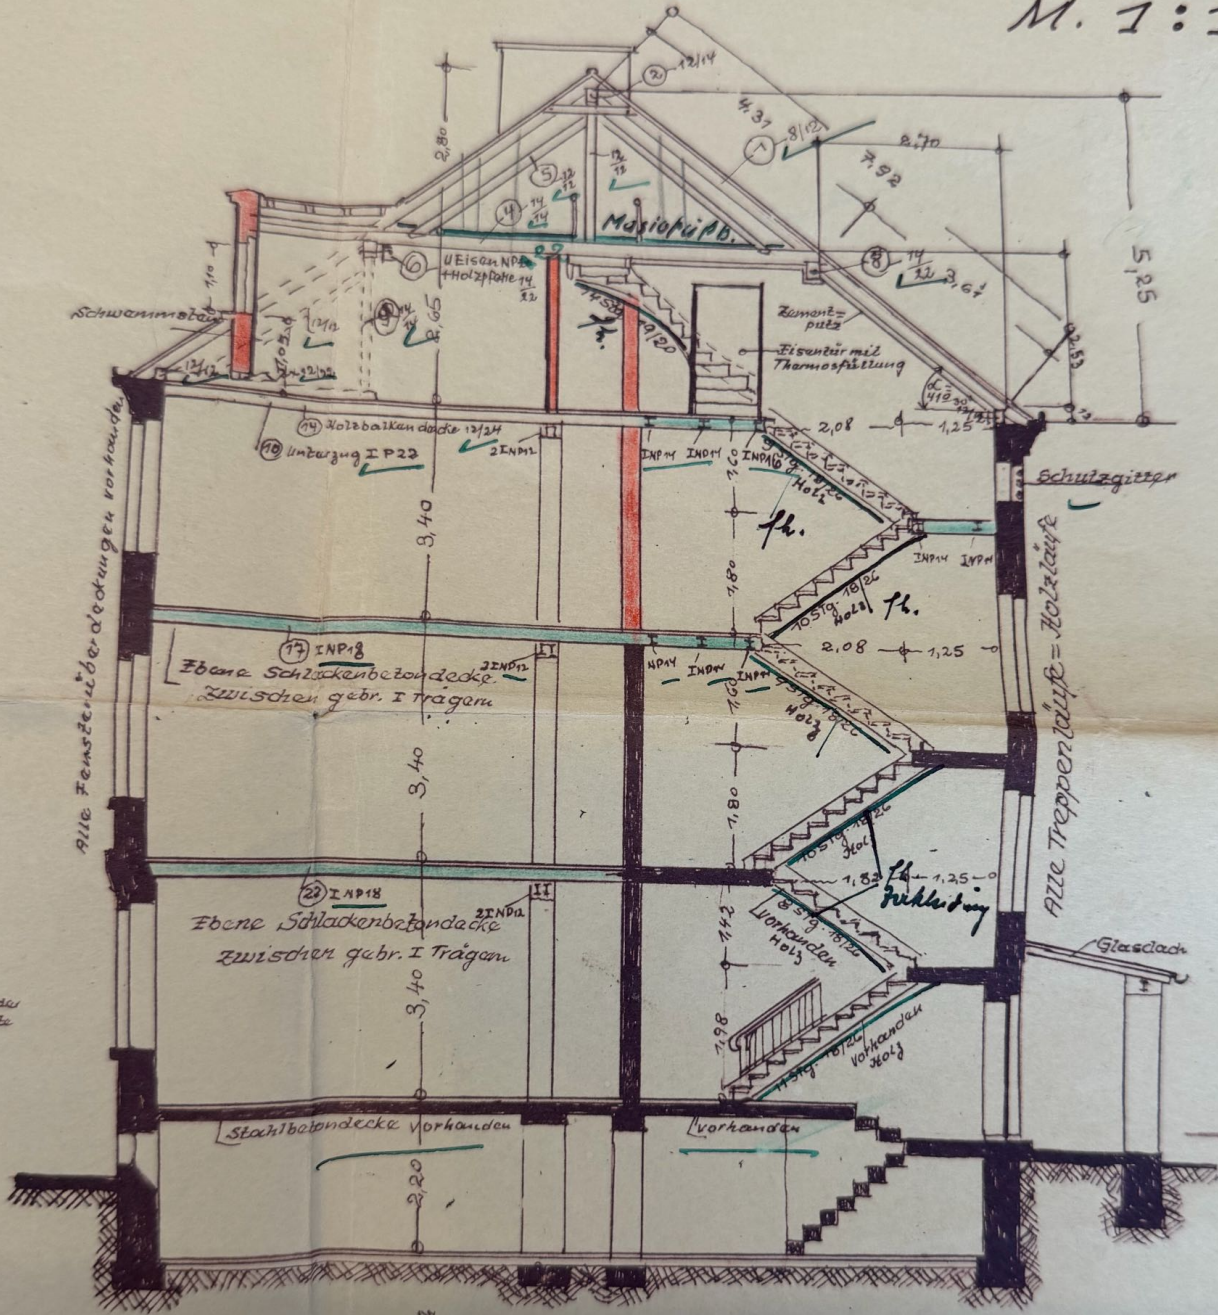

Schnitt A-B

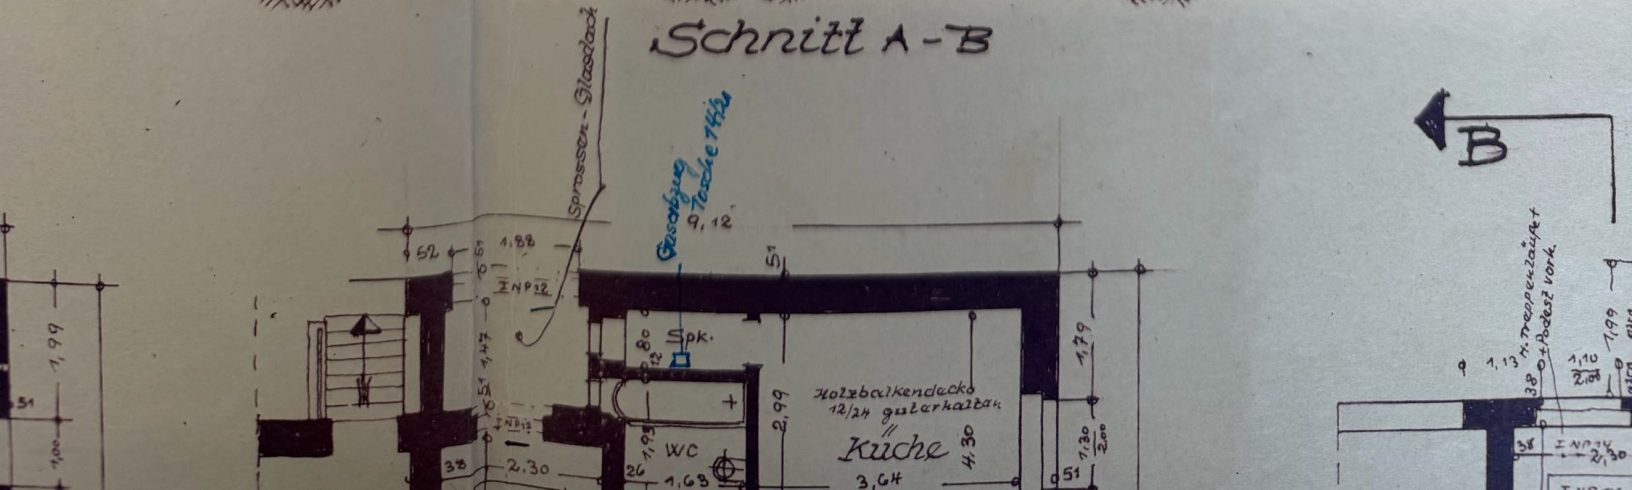



Kauses Nikolausstr. 1 in Essen-Stoppenberg
M. 1:100



Front Nikolausstr.
(vorhandener Zustand)

Baurechtlich genehmigt durch Ba
Nr. 65-2-40249/
Essen, den 25/11
Baugenehmigung
I. A.
v. H. Tsch...

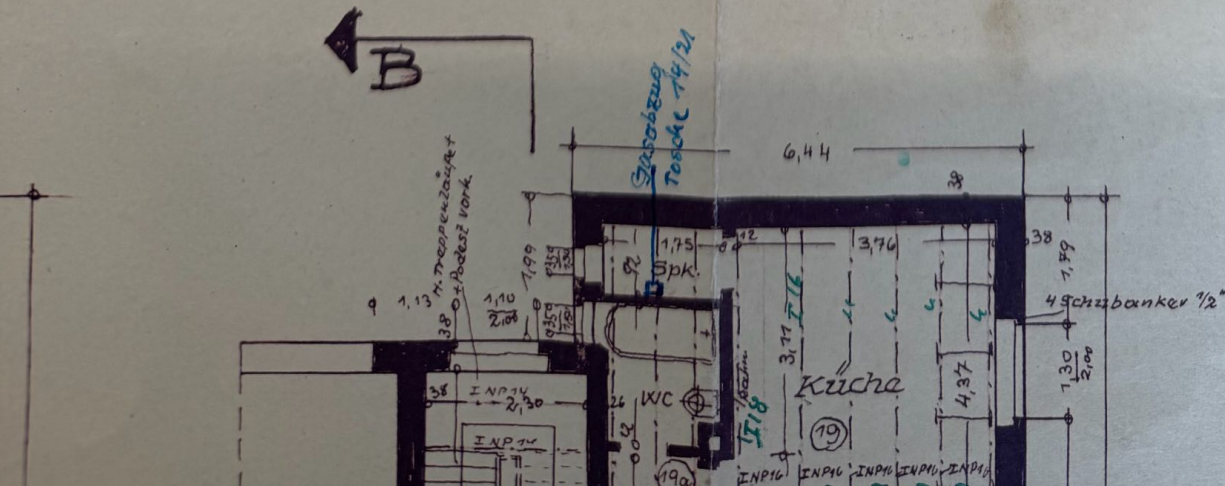

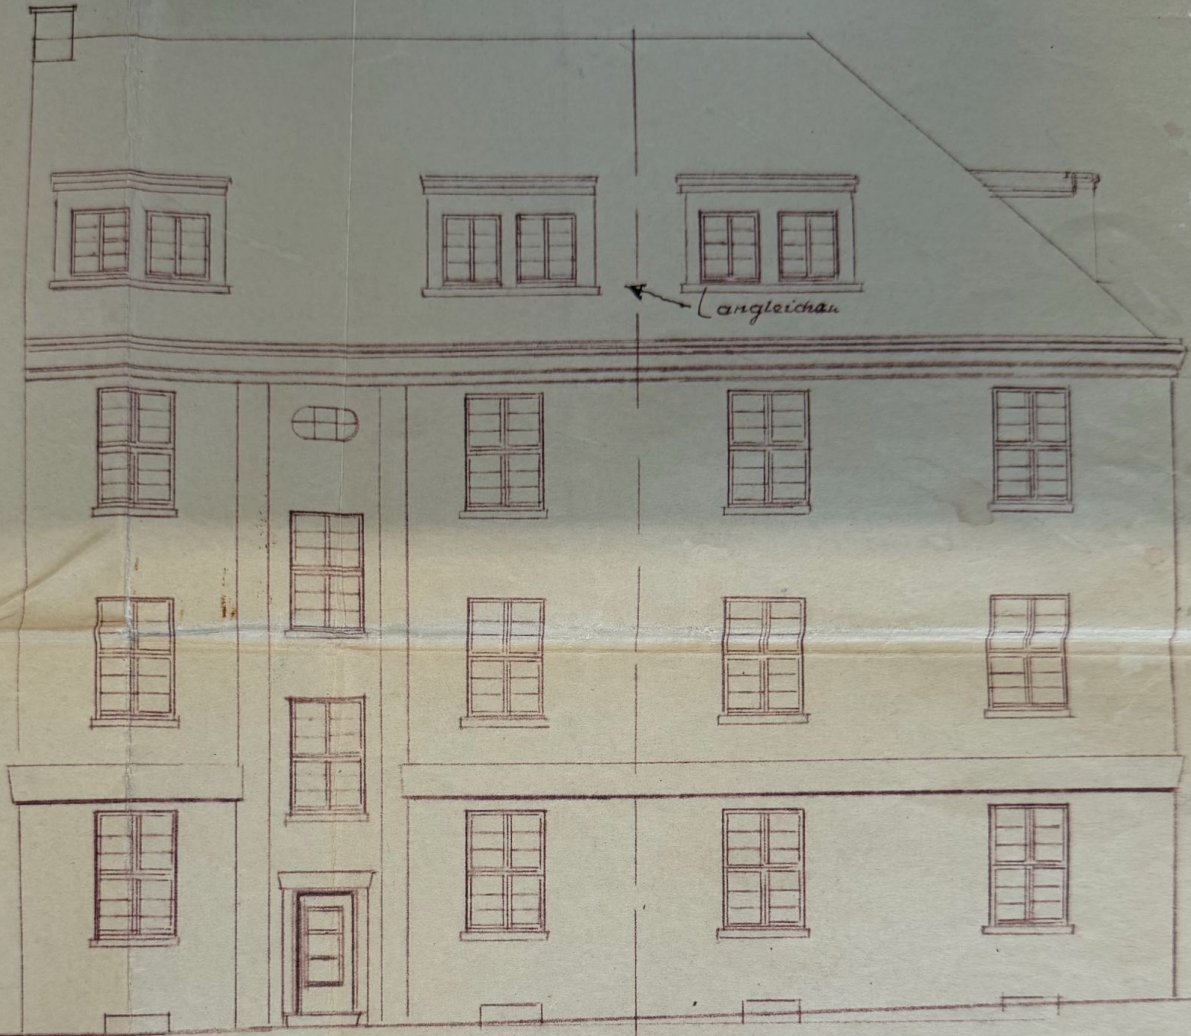


Front Gelsenkirchener-Str.
(vorhandener Zustand)

Akte

Baurechtlich geprüft.
Genehmigt durch Bauschein
Nr. 65-2-40249/12
Essen, den 25/11 1952
Baugenehmigungsamt
I. A.
z. H. Tamm

*Saraberg
Tasche 74/12*

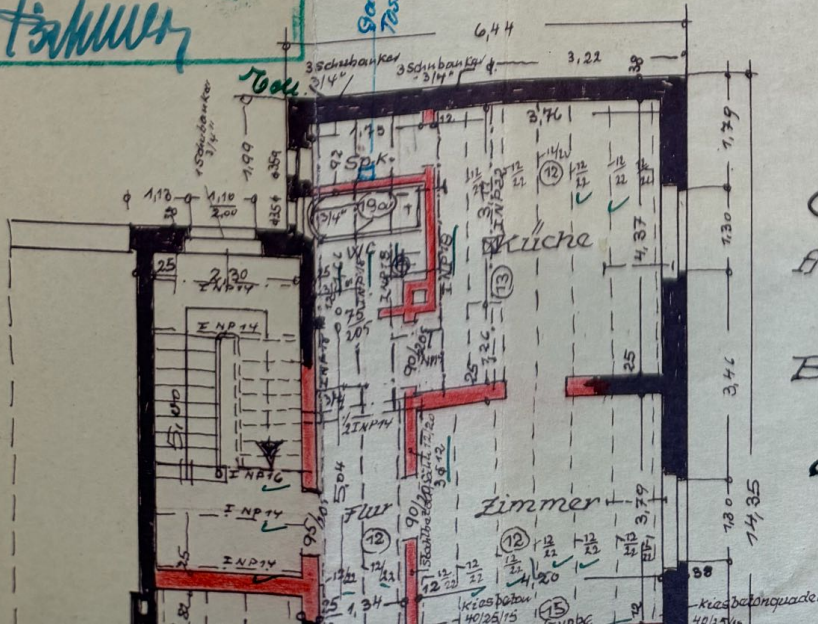

Essen, im September 1952

Architekt: FRANZ KNAK, ARCHITEKT
Prinz Smok


Bauherr:
Heinrich Böhm

Statisch geprüft!

Akte

Skizze

für den Ausbau des Dachgeschosses im Hause Nikolausstr. 7
in E. Stoppenberg (M.7:100)

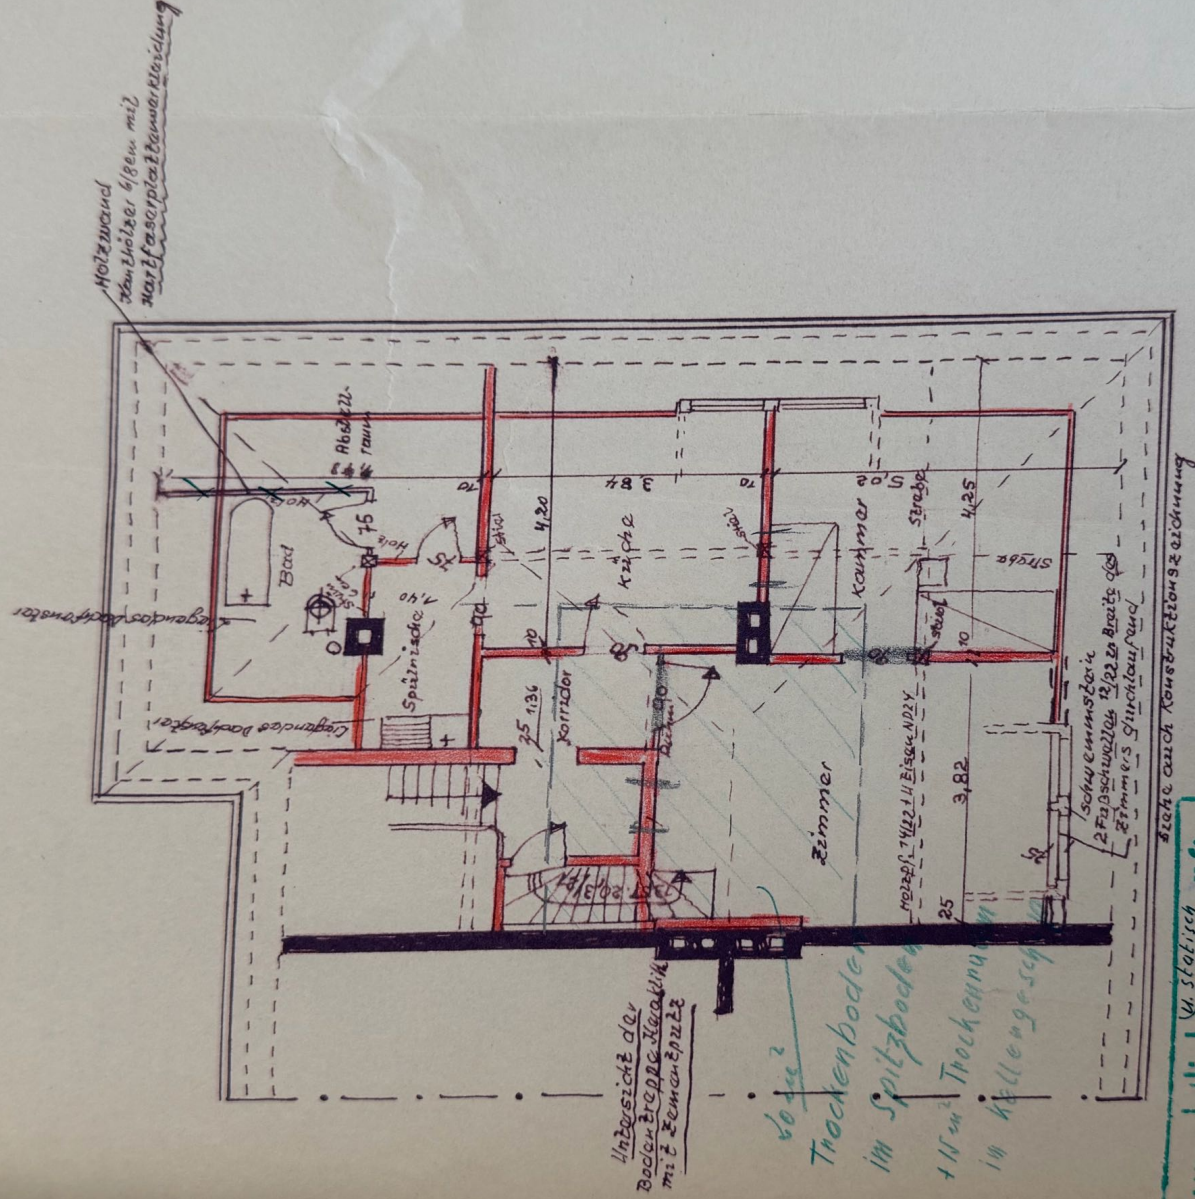

Baurechtlich geprüft.
Nachtrag Bauschein
Nr. 65-2-40899/12

Essen, den 29.1.1953
Baugenehmigungsamt
I. A.

[Signature]

Architekt:

Boe.

Heinrich Hübn

Dachgeschoß

Essen, den

FRANZ KNAR, ARCHITECT
ESSEN, KÄSSELSTR. 21

Frang Knark

