



- 6. JULI 1979

2,68  
 $\frac{2,28}{1,77} = \tan \alpha = 0,7314 \approx 36^\circ$   
 $0,7314 = \frac{0,6}{x}$

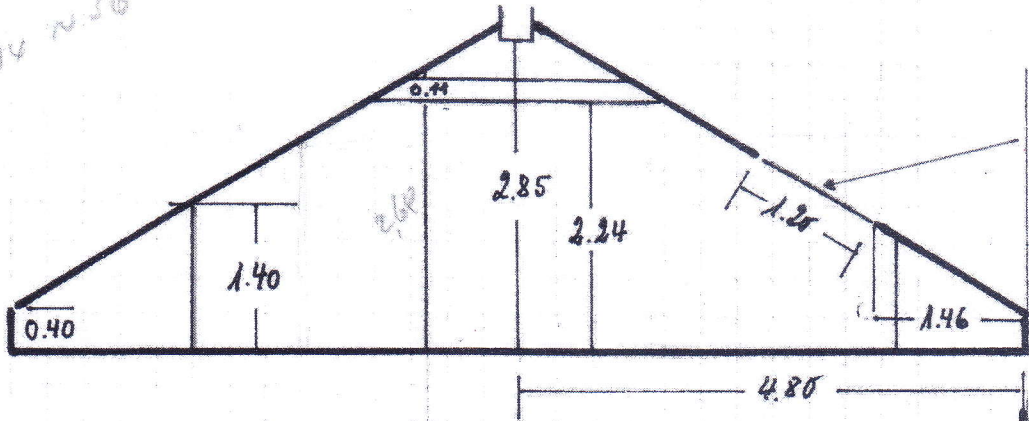

Fenster  
1.20 x 1.20

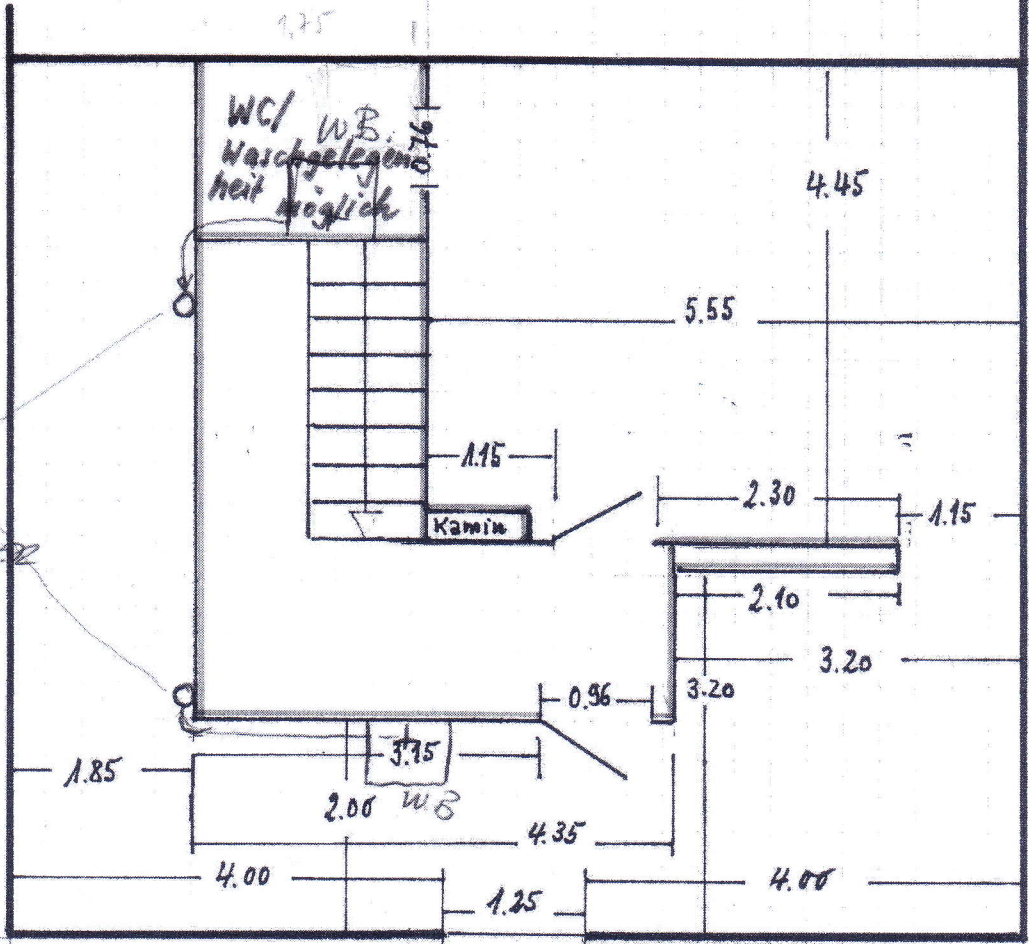

Hier MÜSSTEN  
ABFLUSSROHRE  
(DUNSTROHRE)  
FÜR SCHMUTZWASSER  
SEIN ?

Dachgeschoss

———— = vorhandene Wände

100/100