

Grüne Eintragungen
Crailsheim, 13.1.77
Städt. Bauamt





ANBAU

H. WOLF

GRUNDRISSSE

MST. 1 / 100

DEZ. 1976

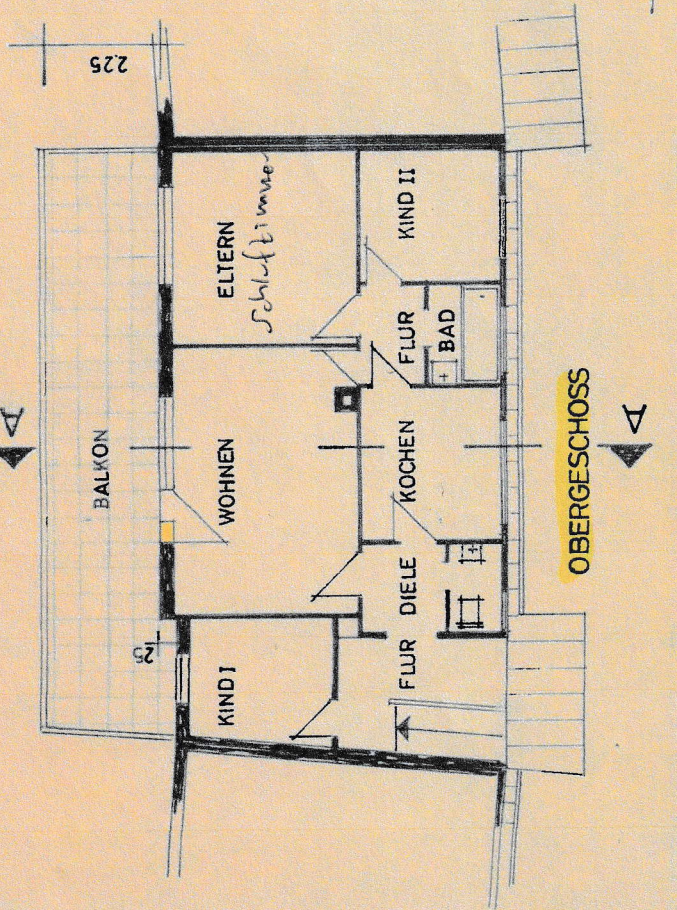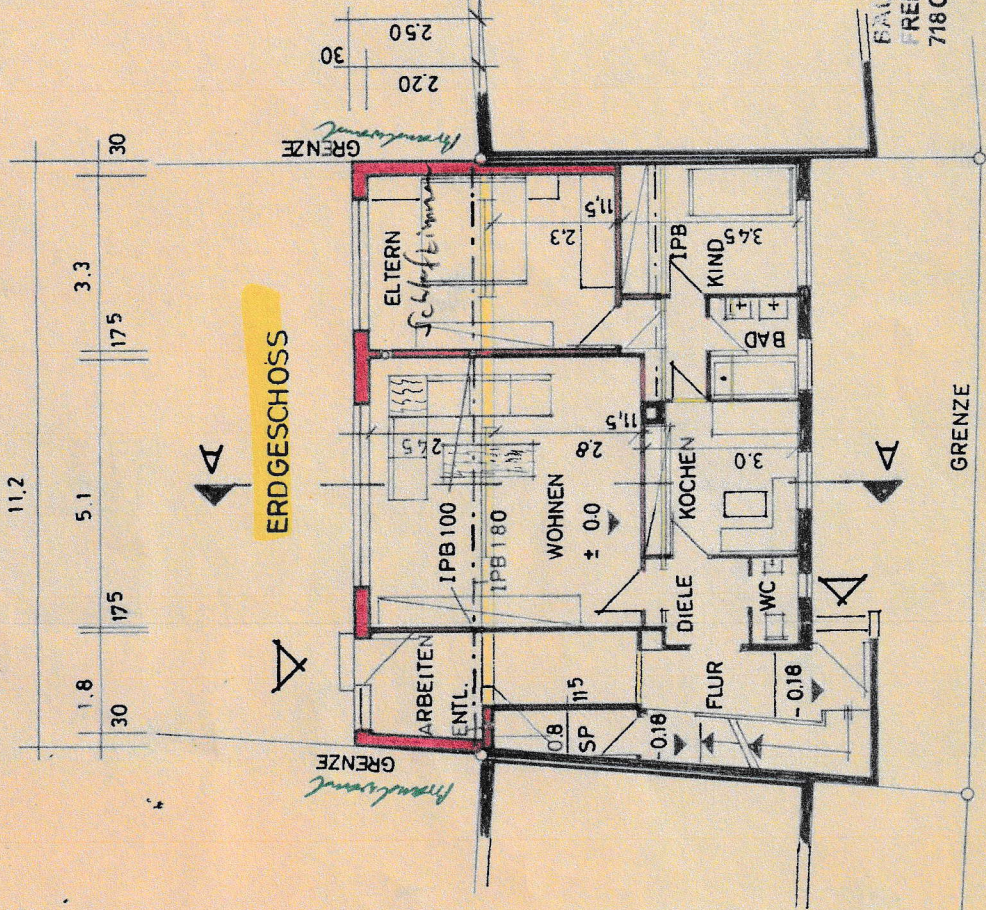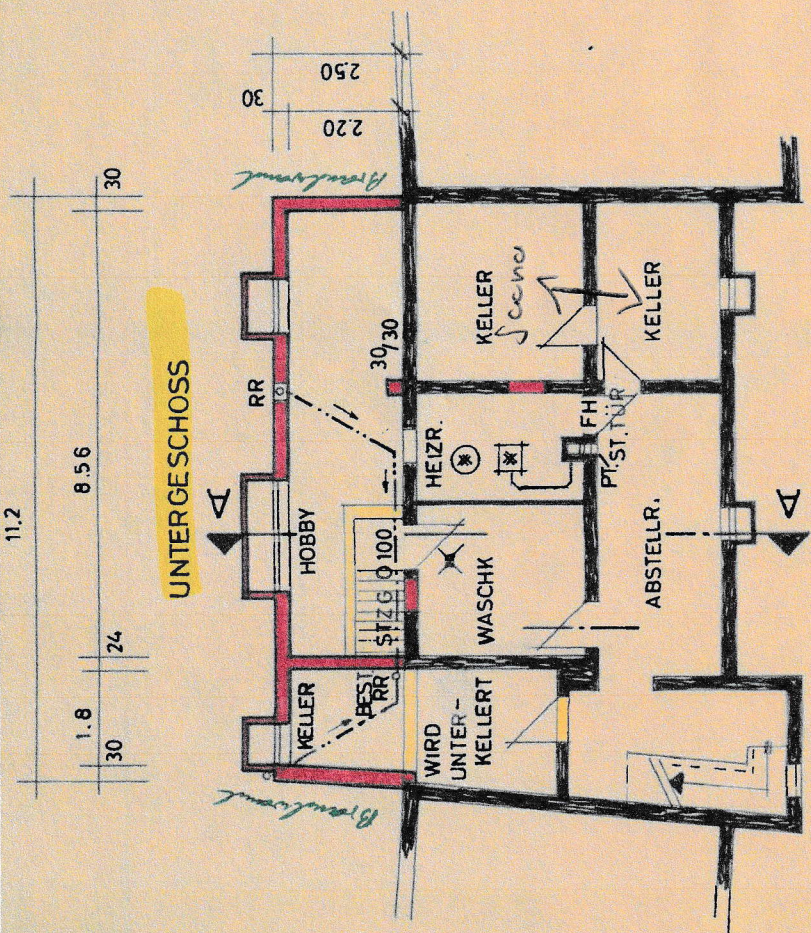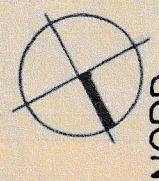

Beurteilt und genehmigt
am 25. MRZ. 1977
Stadterwaltung Crailsheim

BAUHERR

Wolf

ARCHITEKT

BÄURG. U. TOFFSCHN
FREIER ARCHITEKT
718 CRAILSHEIM TEL. 07951-0478