



# Kreuzstrasse

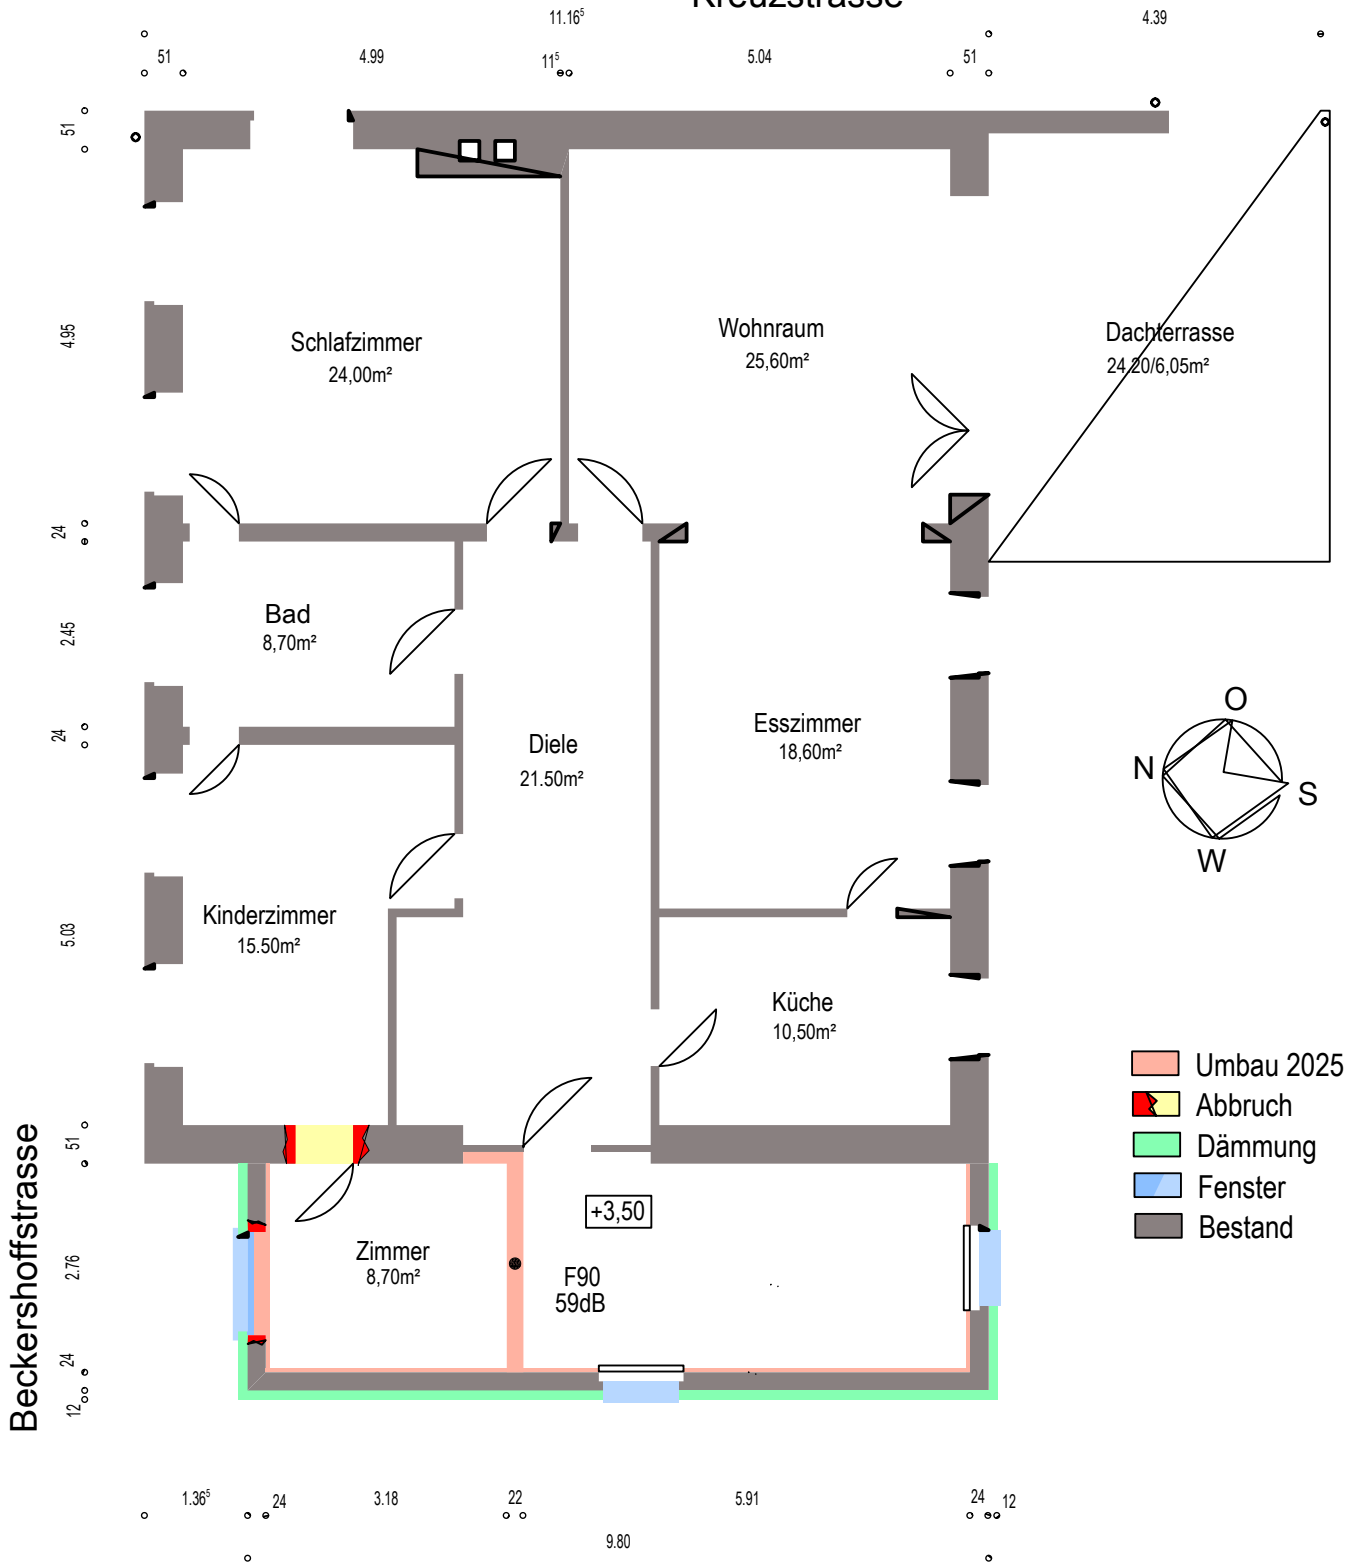

Beckershoffstrasse

Flachdach über Garagen

BECKERSHOFFSTR. 24, 40822 METTMANN  
1. OG M. 1:100

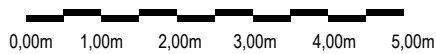

Die Maße wurden aus den Bestandsplänen übernommen,  
die Raumaufteilung wurde nach Ortsvergleich aktualisiert.

Datum der letzten Überarbeitung: 20.09.2019/10.10.2019/18.11.2024