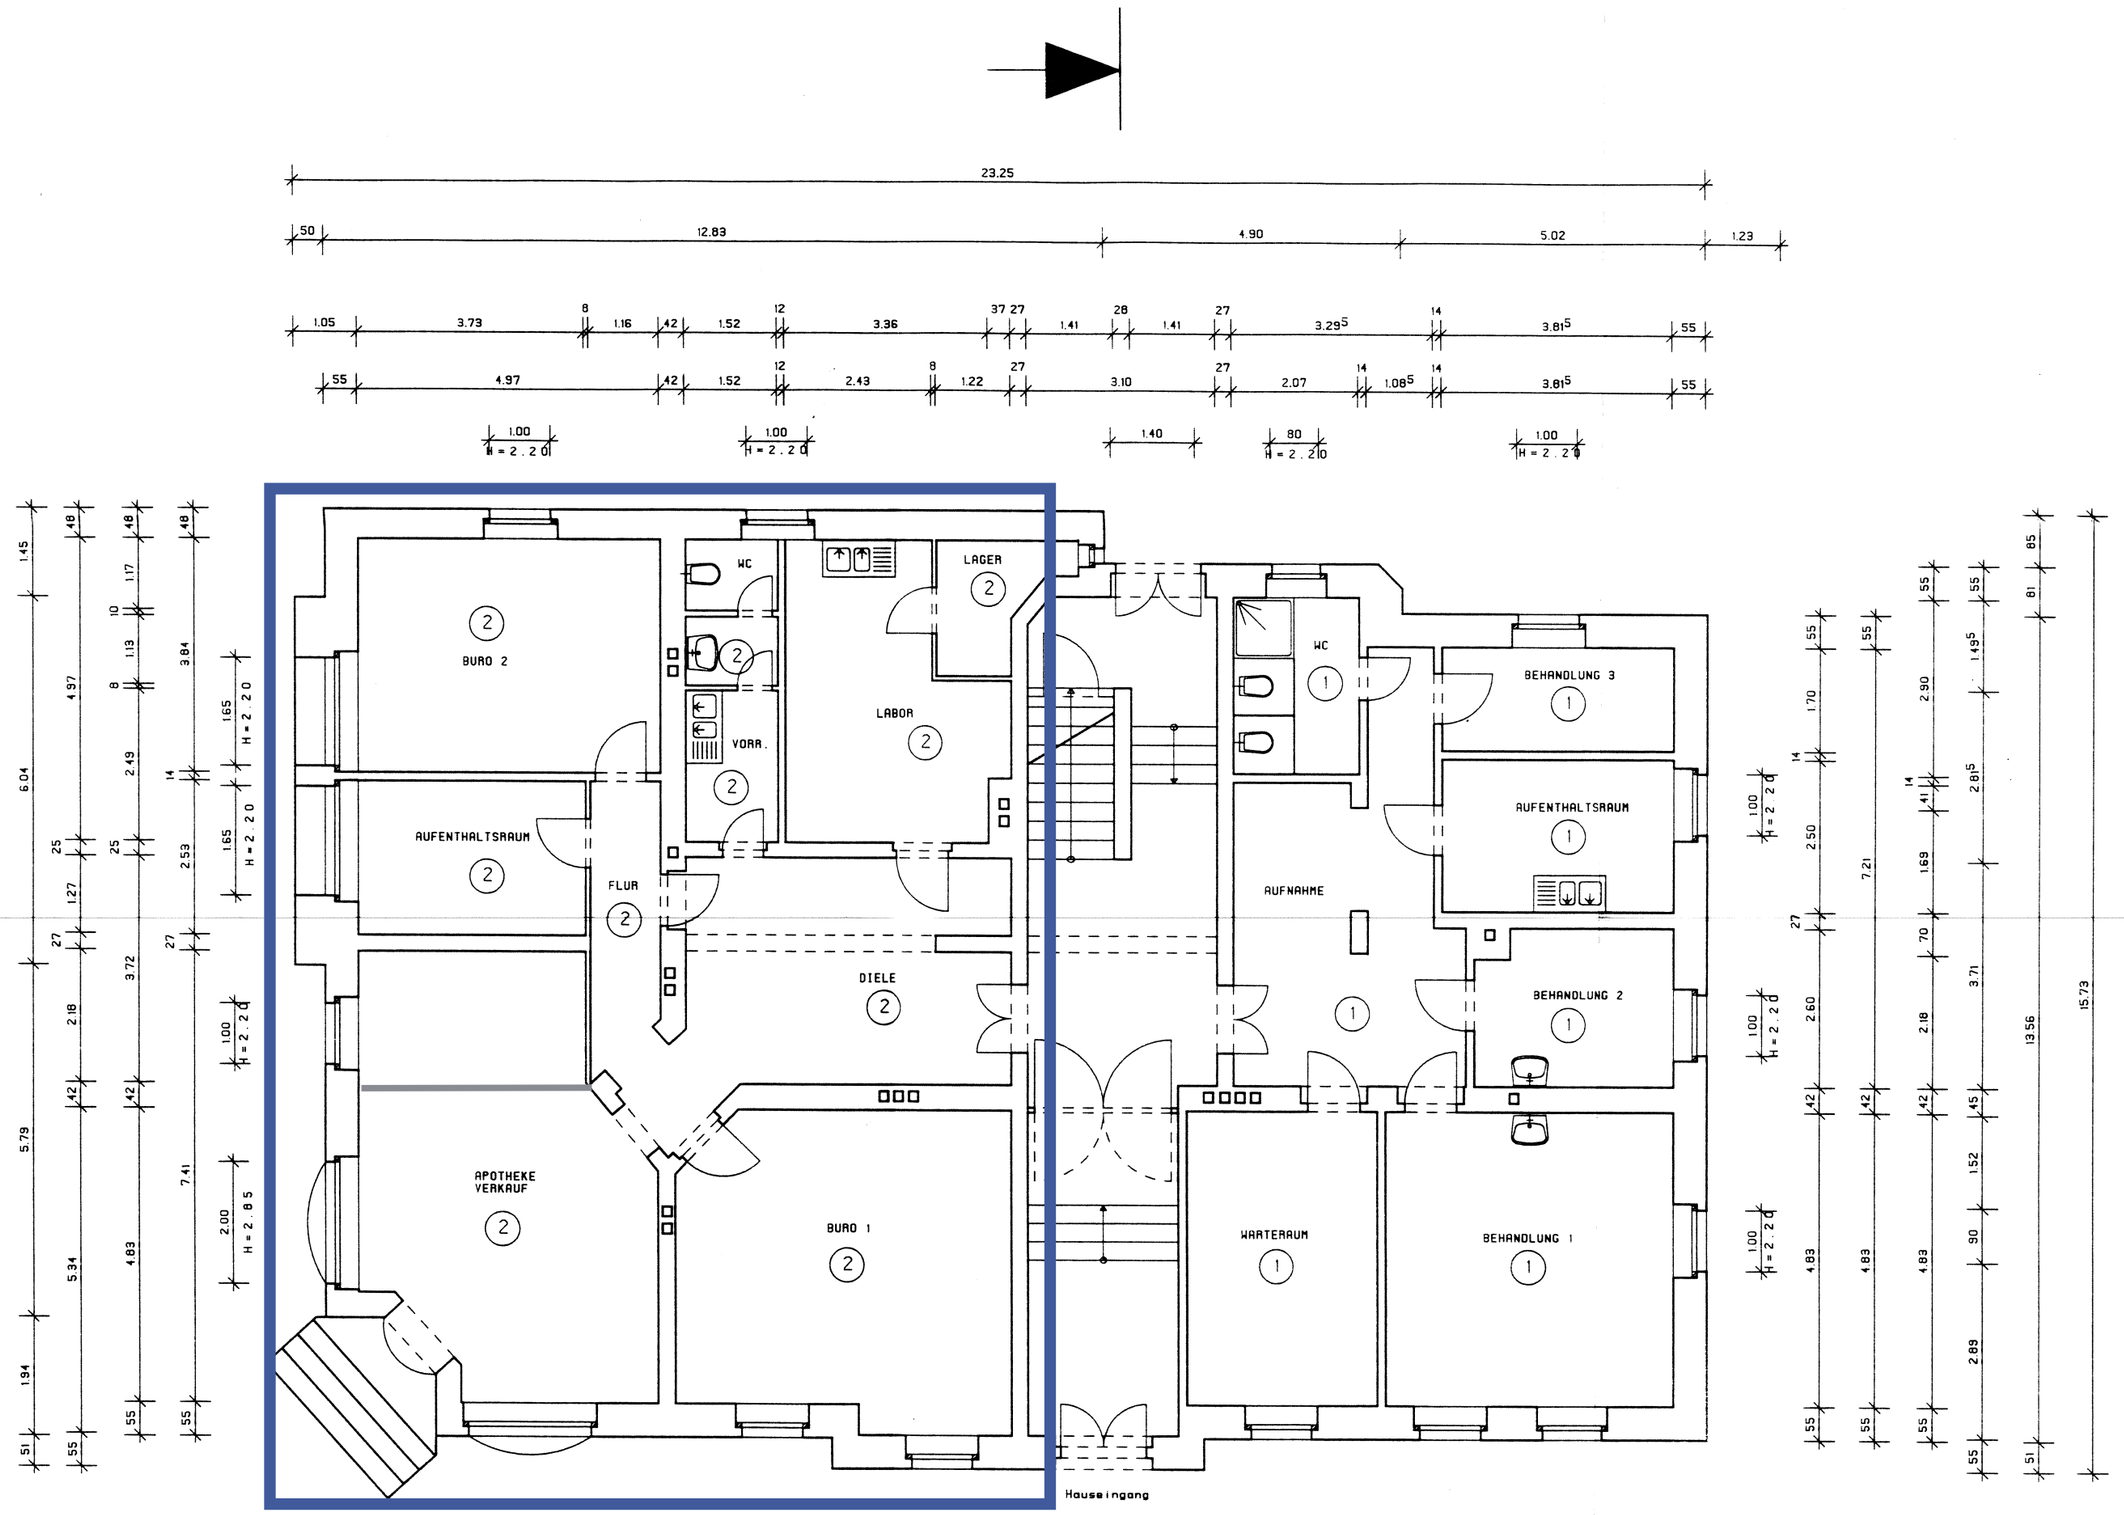

APOTHEKE (2)

VERKAUF	A = 30.67 m²
BÜRO 1	A = 27.55 m²
AUFENTHALTSRAUM	A = 9.44 m²
BÜRO 2	A = 19.08 m²
FLUR	A = 5.14 m²
DIELE	A = 21.39 m²
VORR.	A = 3.78 m²
WC	A = 3.65 m²
LABOR	A = 15.13 m²
LAGER	A = 3.56 m²
gesamt	139,39m2

ARTZTPRAXIS (1)

AUFNAHME	A = 20.08 m²
WARTERAUM	A = 15.07 m²
BEHANDLUNG 1	A = 22.94 m²
BEHANDLUNG 2	A = 8.25 m²
AUFENTHALTSRAUM	A = 9.54 m²
BEHANDLUNG 3	A = 6.49 m²
WC	A = 6.00 m²
gesamt	88,37m2

Treppenhaus A = 38.97 m²

Wohn- und Geschäftsgebäude
Hildesheimer Str.66 01139 Dresden

Grundriss Erdgeschoss

Aufmaß und gezeichnet : 18.4.1994

Maßstab 1:100

Zeichenbüro
Renate Lauth
Bautzner Str.49
01099 Dresden

Wohn- und Geschäftsgebäude
Hildesheimer Str. 66 01139 Dresden

Gebäudeansicht Hauseingang

Aufmaß und gezeichnet : 18.4.1994
Maßstab 1:100

Zeichenbüro
Renate Lauth
Bautzner Str. 49
01099 Dresden