




# Grundriss Kellergeschoss M 1:100

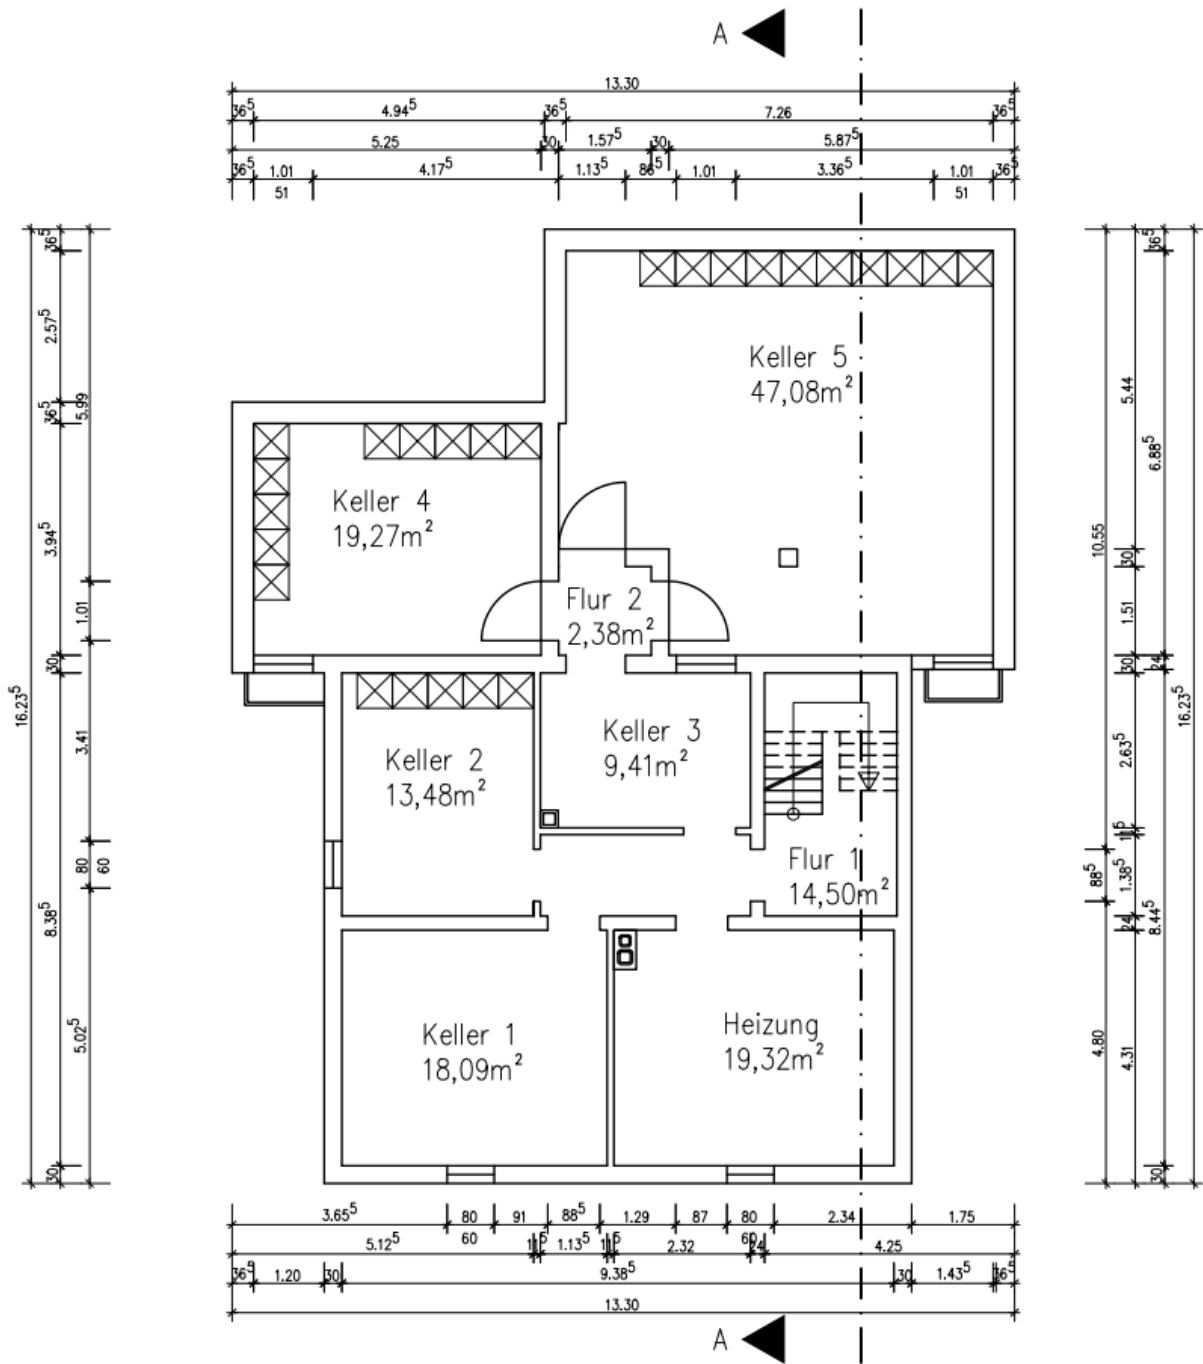

# Grundriss Erdgeschoss M 1:100

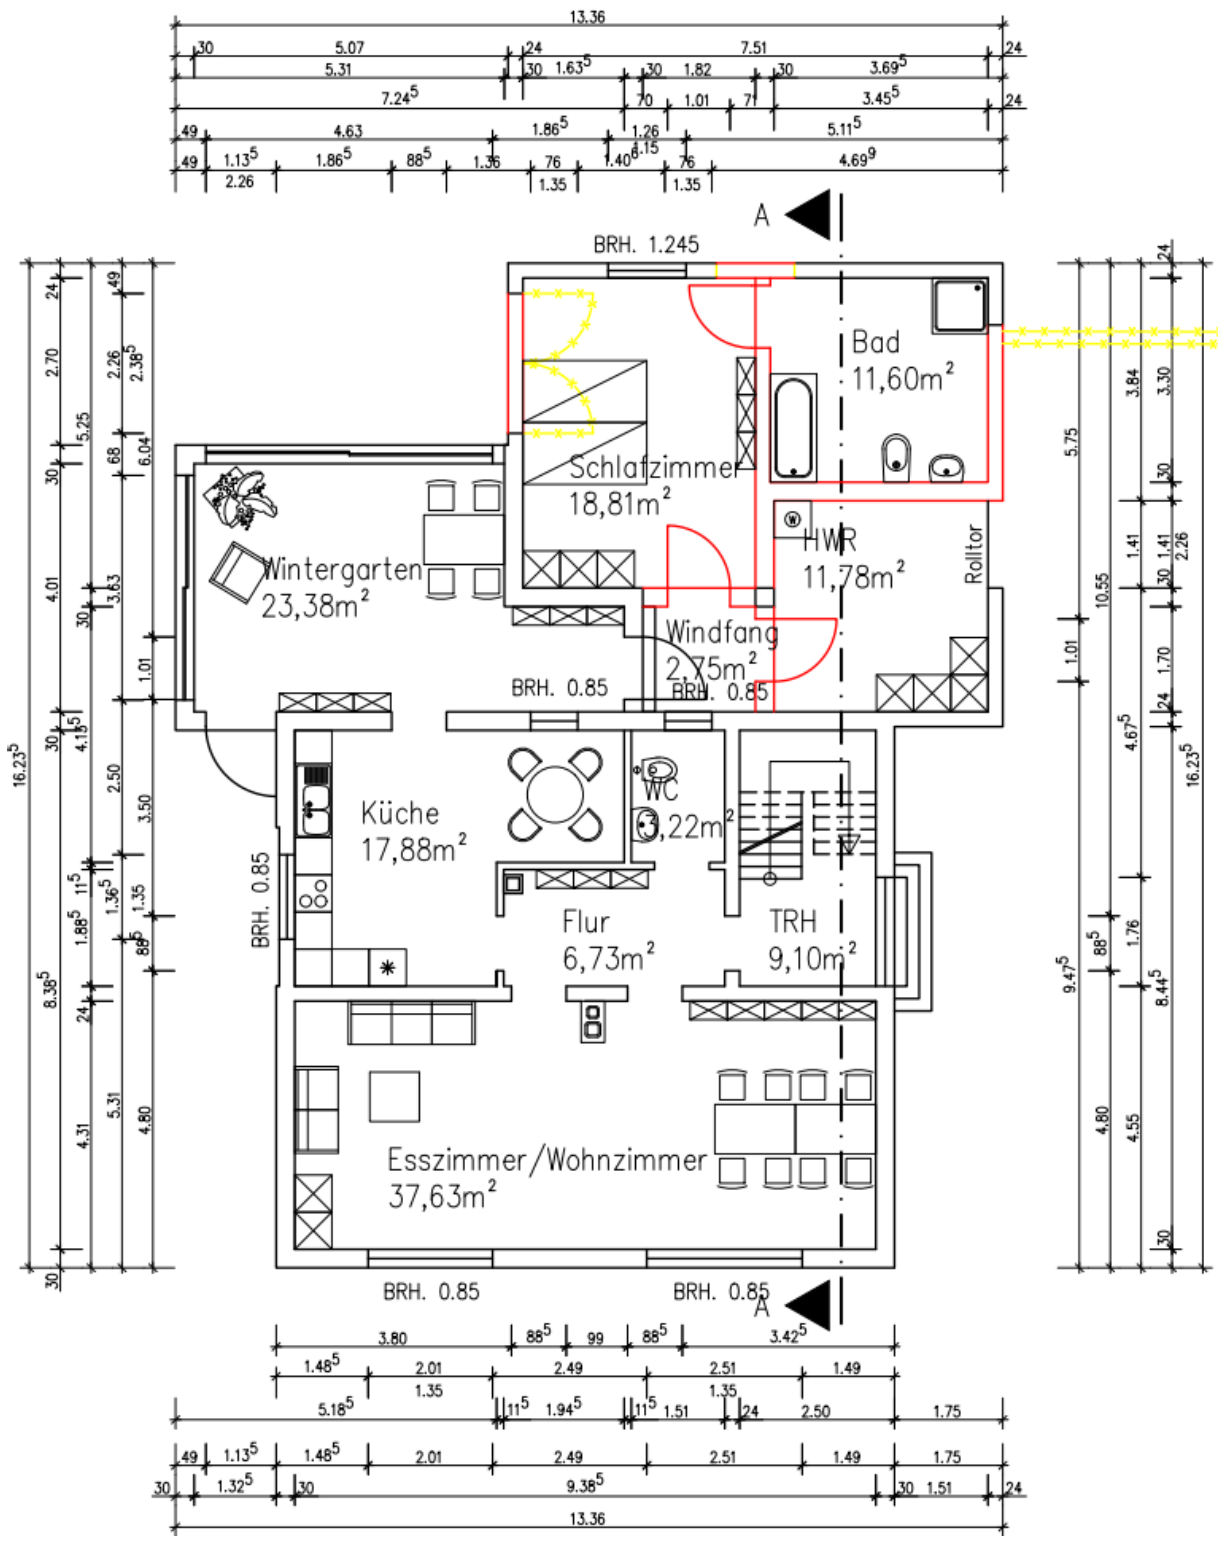

# Grundriss Obergeschoss M 1:100

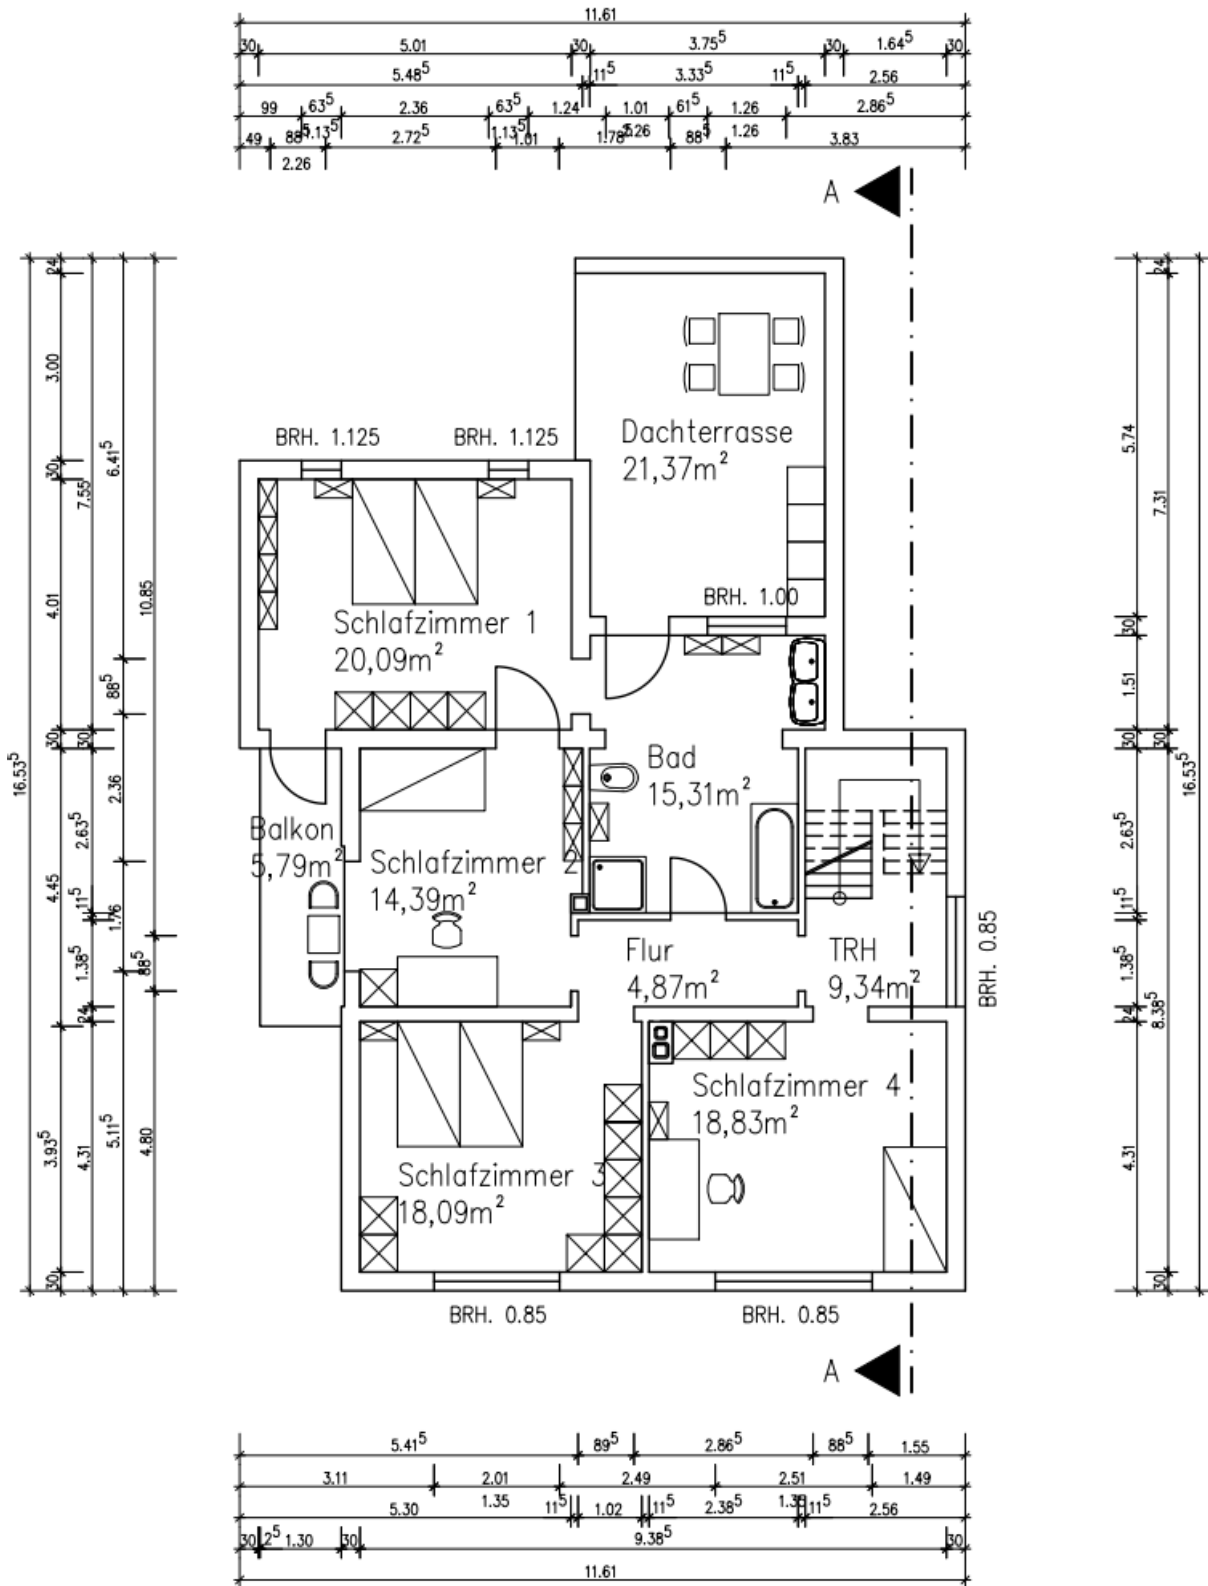

# Grundriss Dachgeschoss M 1:100

