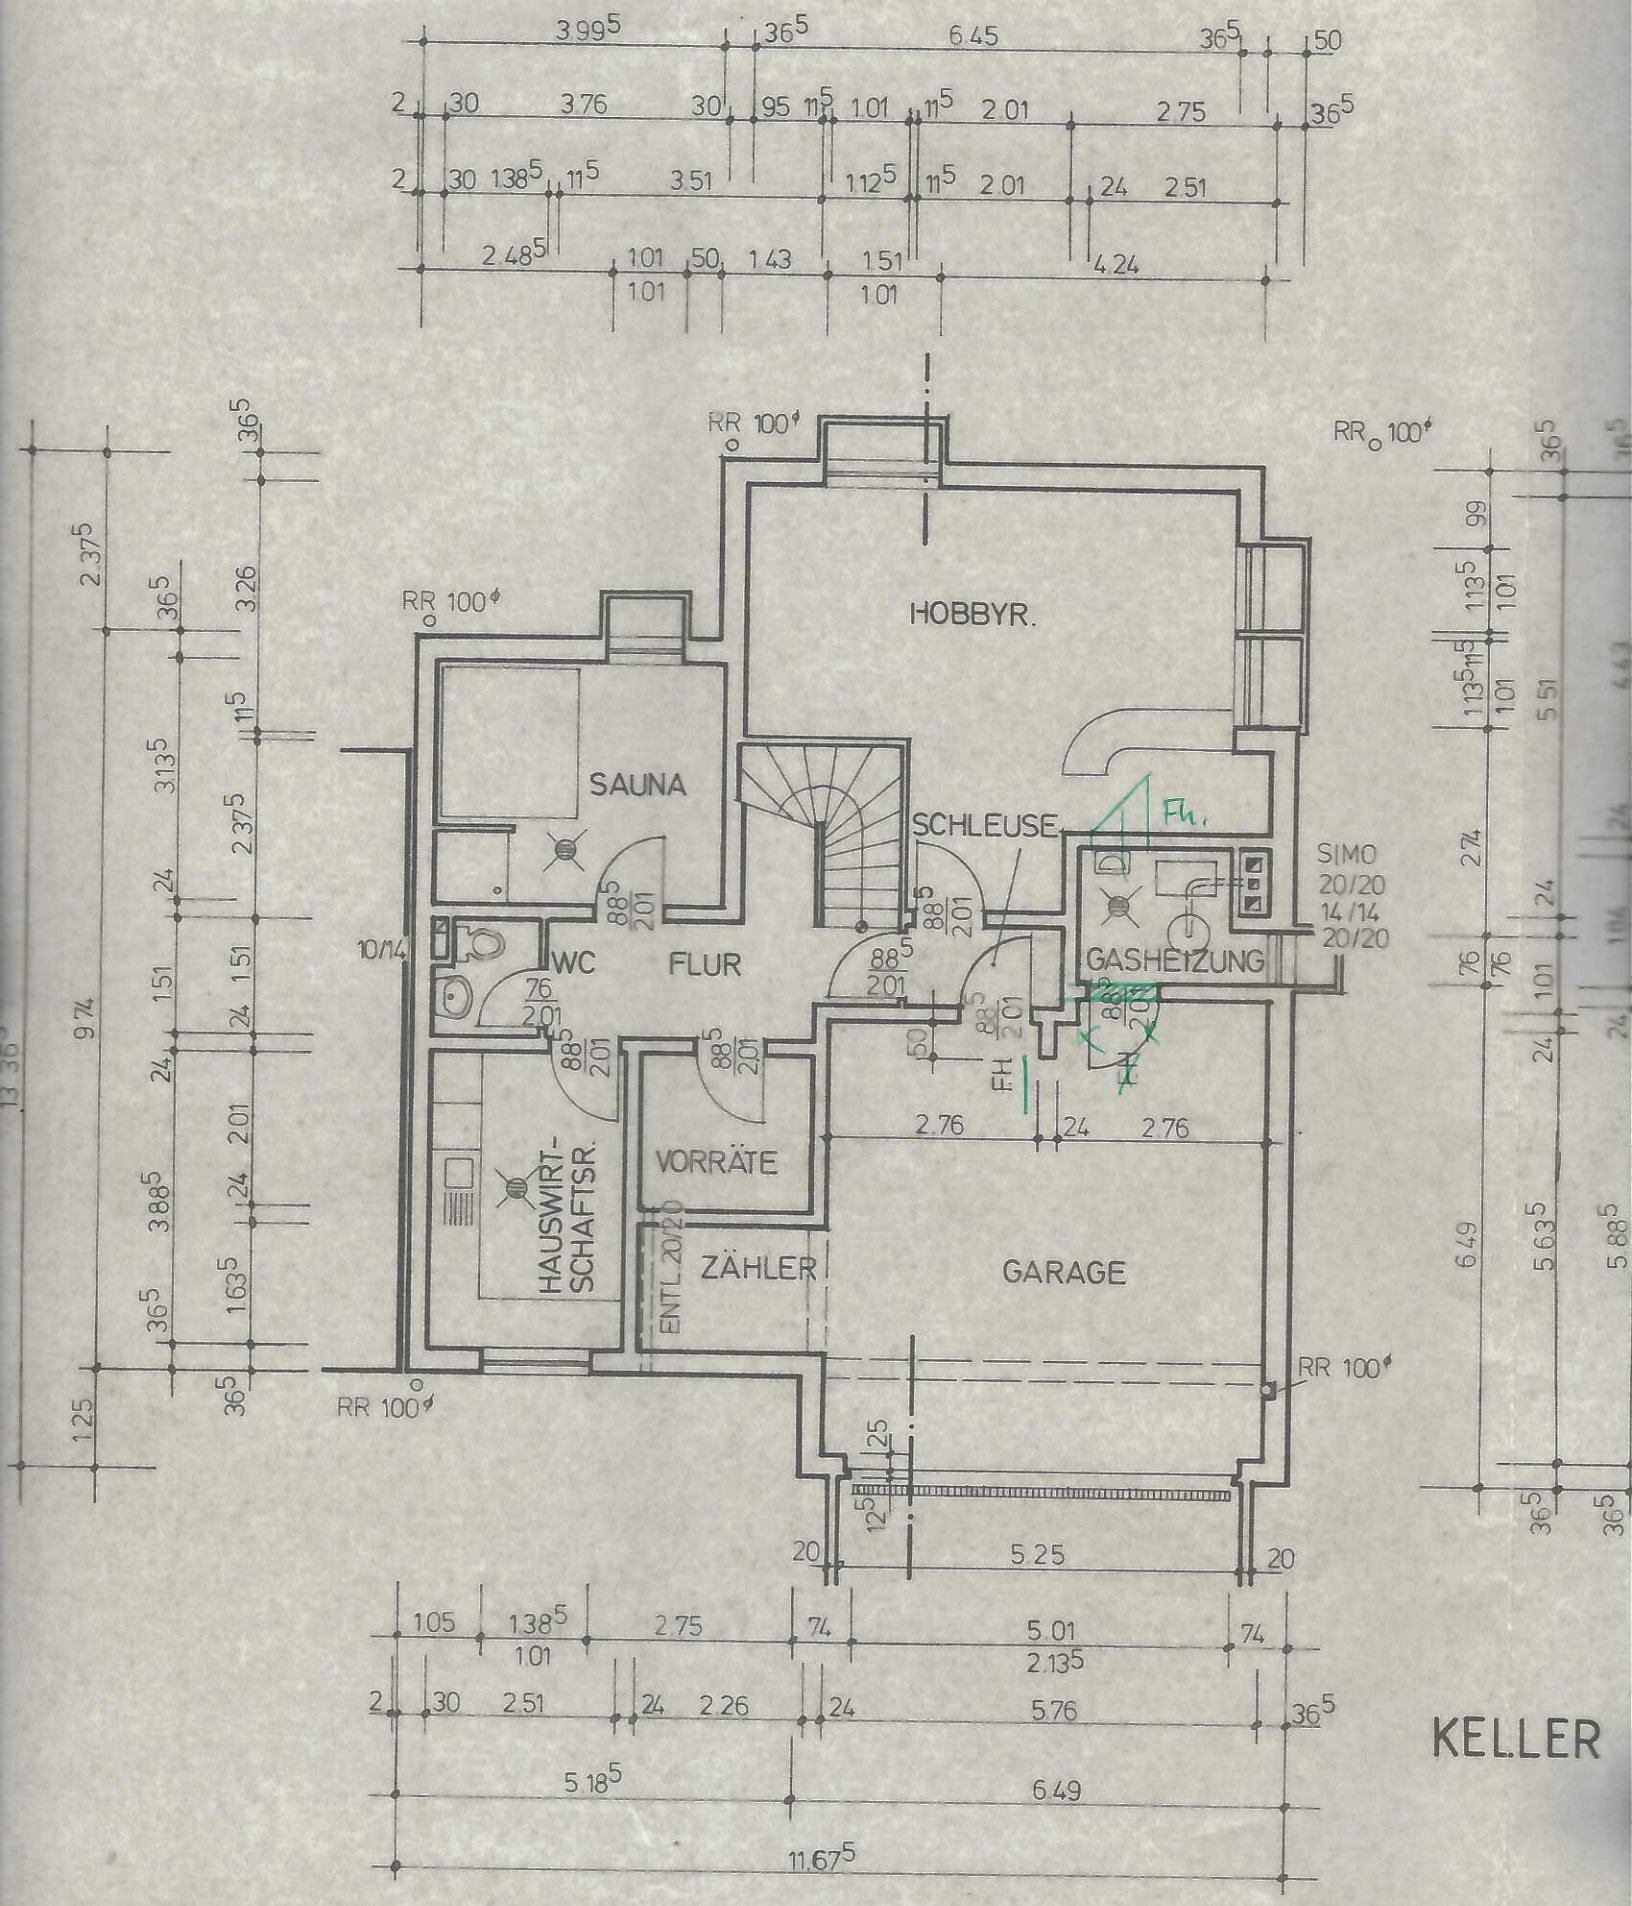
HOBBYR.
SAUNA
SCHLEUSE
FLUR
WC
GASHEIZUNG
SIMO
20/20
14/14
20/20
HAUSWIRT-
SCHAFTSR.
VORRÄTE
ZÄHLER
ENTL. 20/20
GARAGE
RR 100
FH.
10/14

KELLER