


Grundrisse

TOP LAGE: „Hochwertige + elegante DHH in Süd-/West-Lage“
in 85591 Vaterstetten

Wohnfläche im DG ca. 30 m² bis 40 m²

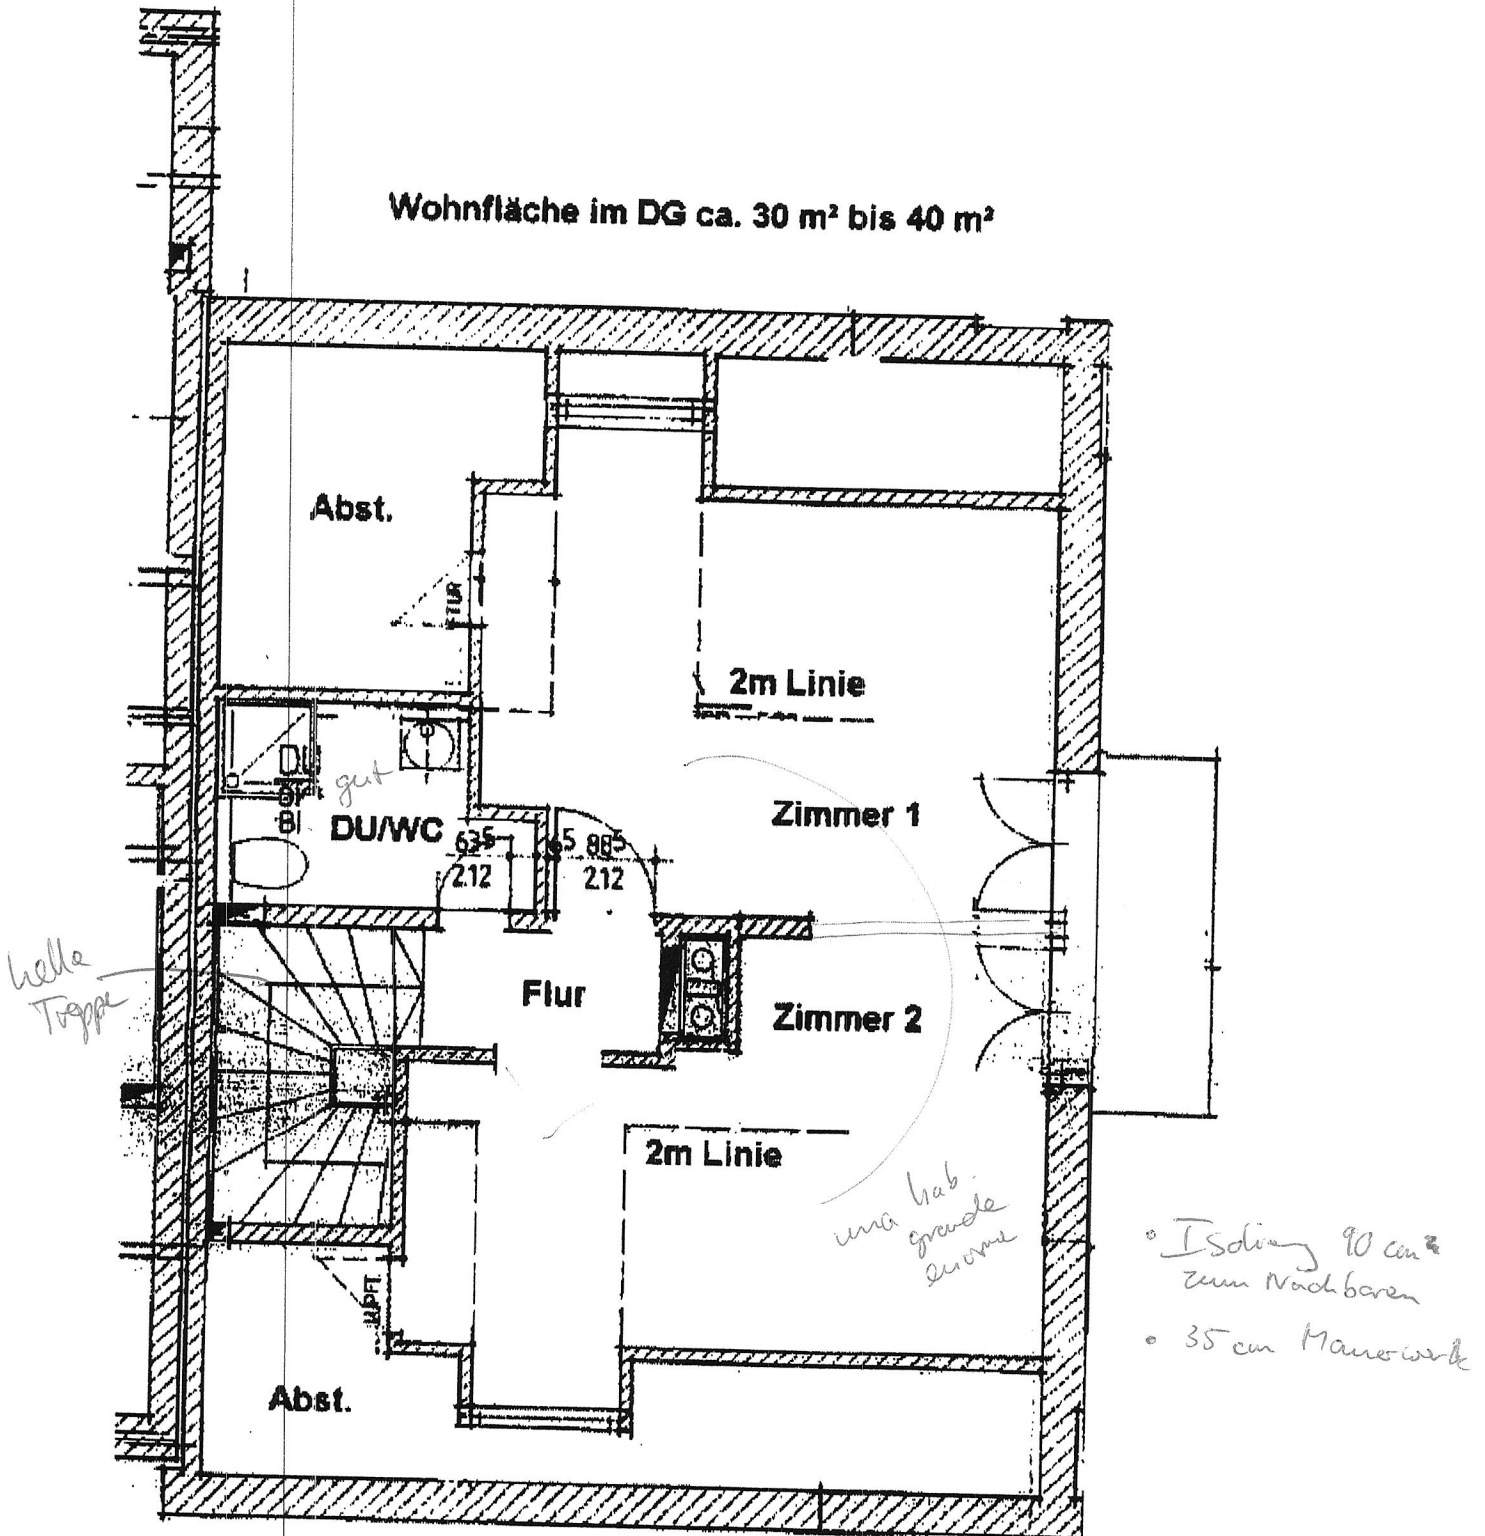

Dachgeschoss

(Plan zur Maßentnahme nicht geeignet)



Arbeiten
44,57 m²



