




**BAUVORHABEN BLÜCHERSTR.
GEMARKUNG SCHWEINAU
LAGEPLAN M 1:1000**

DER AMTL. LAGEPLAN BEFINDET SICH BEIM EINGABEPLAN
BLOCK A, HAUS 1

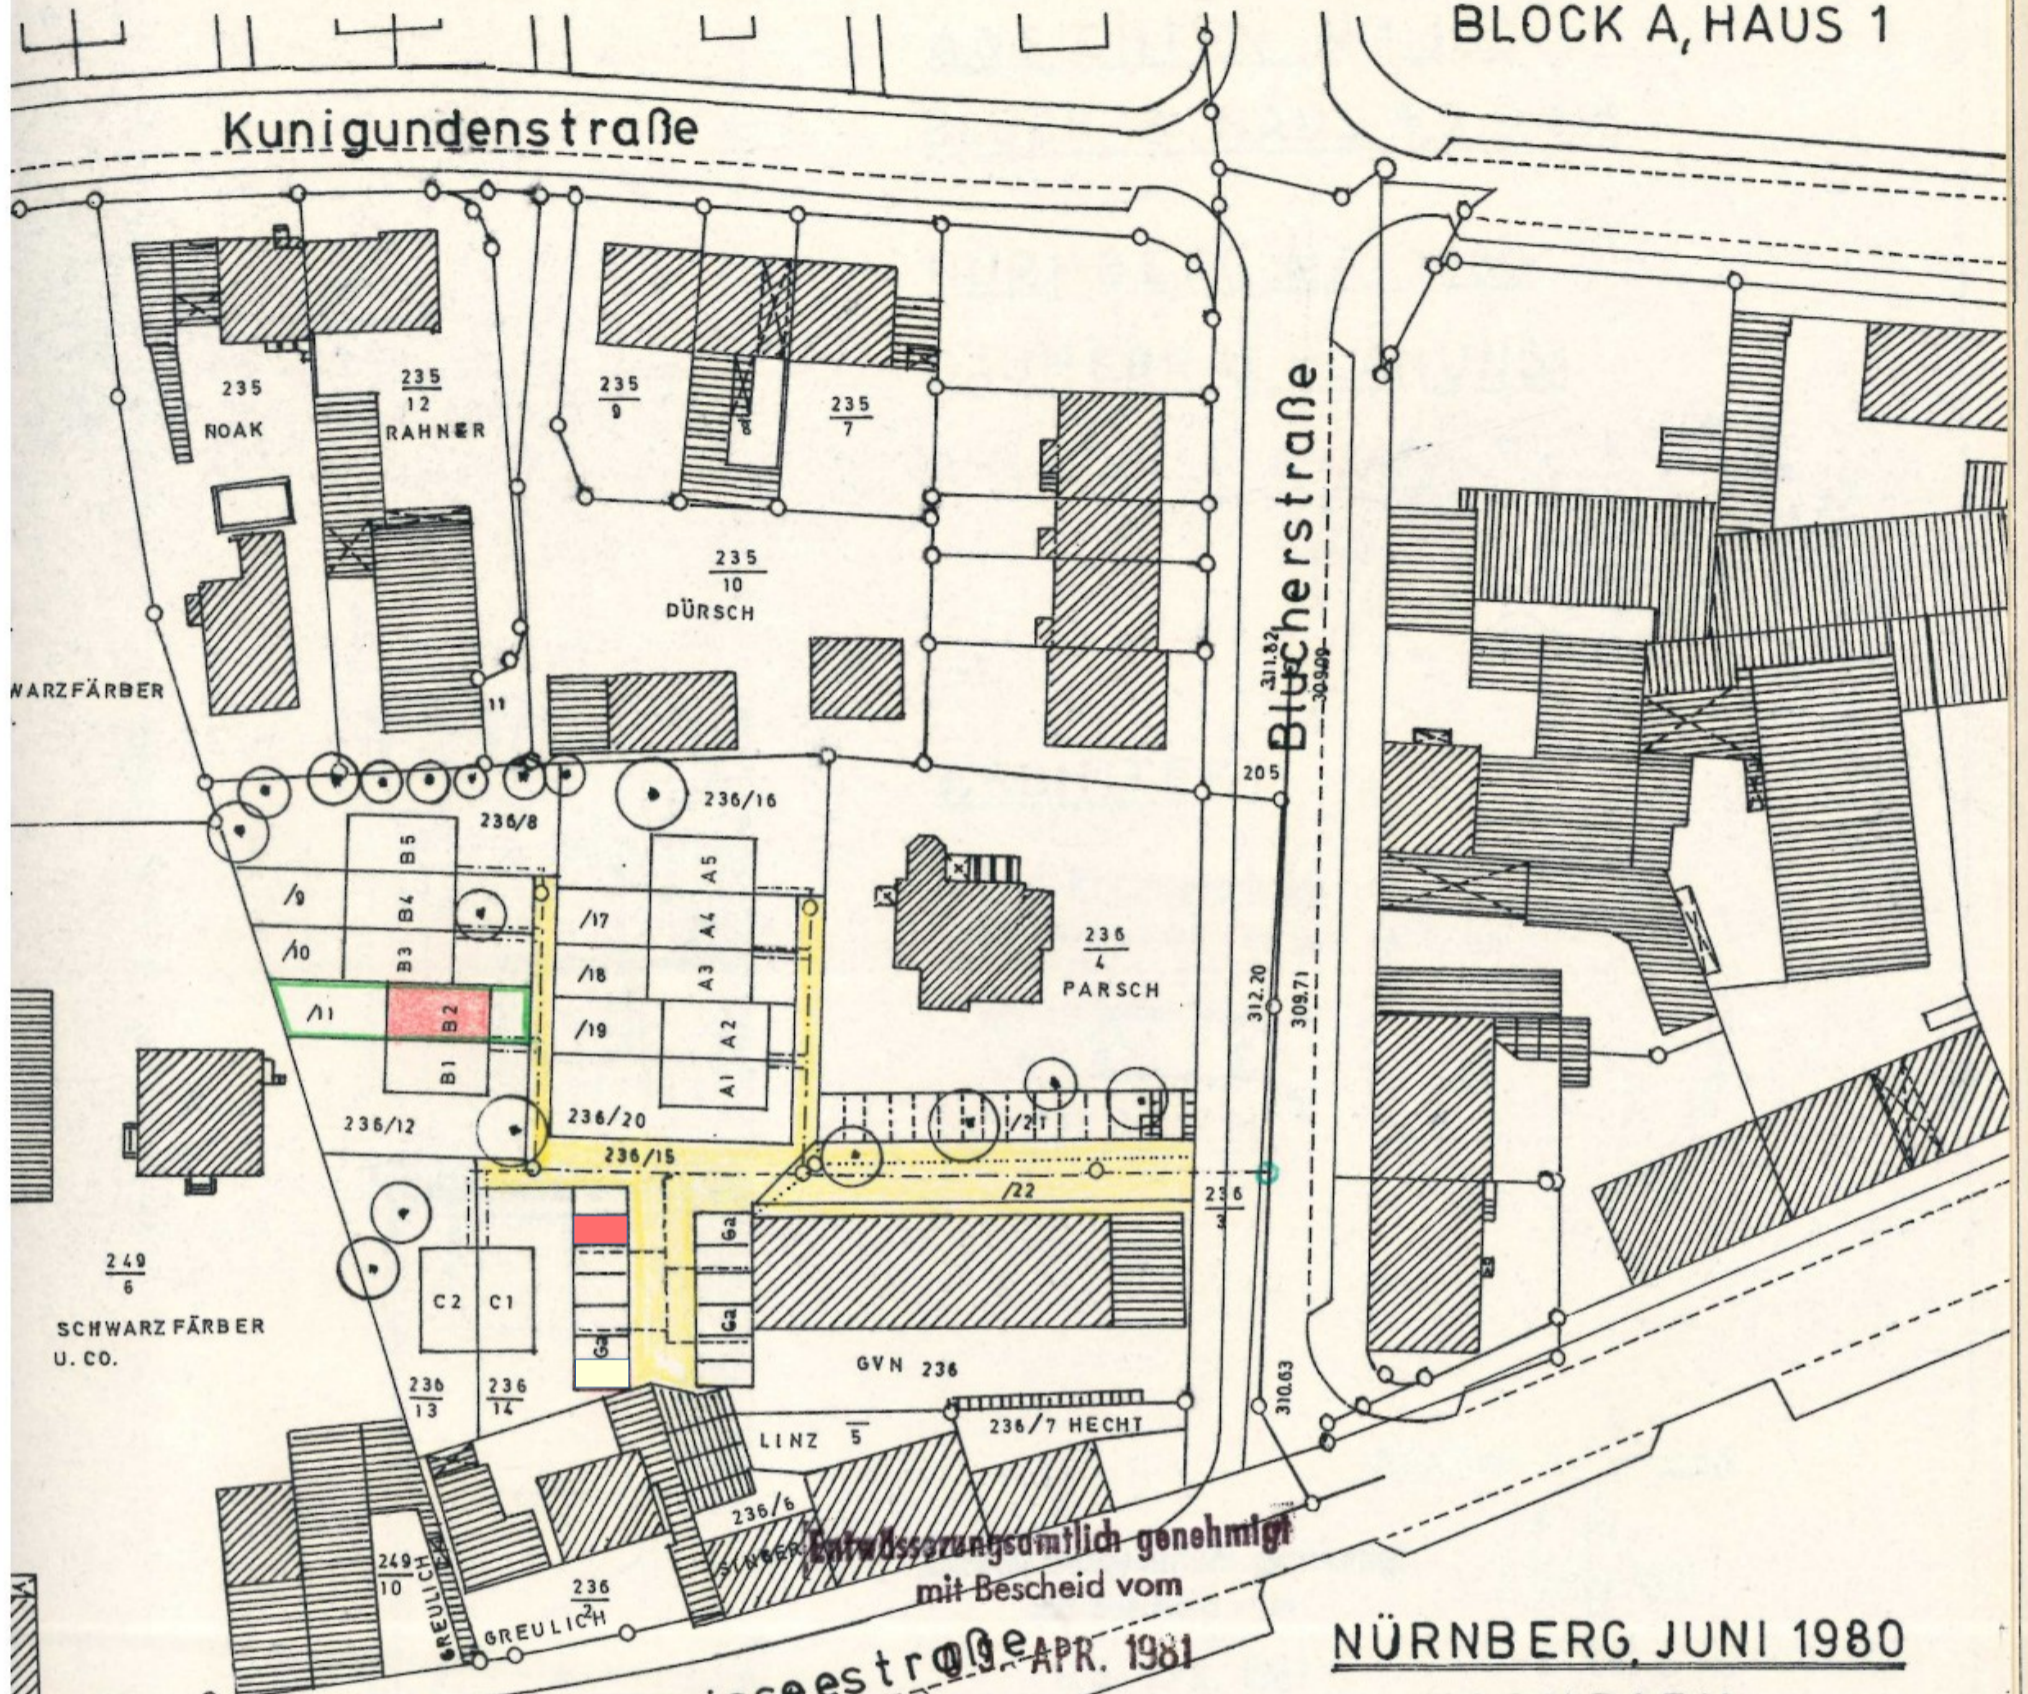

Entwässerungstechnisch genehmigt
mit Bescheid vom
7 APR. 1981
Geissestraße
Stadt Nürnberg
Hauptamt für Tiefbauwesen
Stadtentwässerung

NÜRNBERG, JUNI 1980
NACHBARN:

BAUHERR U. PLANUNG:

ARCHITEKT:

GEMEINSCHAFTLICHES VOLKSWOHNUNGSBAU-
GENEIGENGESELLSCHAFT NÜRNBERG e. G. - GVN -
Frauenherrenweg 42, Tel. 221459 u. 221589
8500 NÜRNBERG

Toni Rommerscheidt
Architekt-Ing.
Lorenzstr. 10
Rückersdorfer Straße 77

Entwässerungstechnisch
geprüft
- 7 APR 1981
[Signature]

